



FASAD MOT NORDVÄST

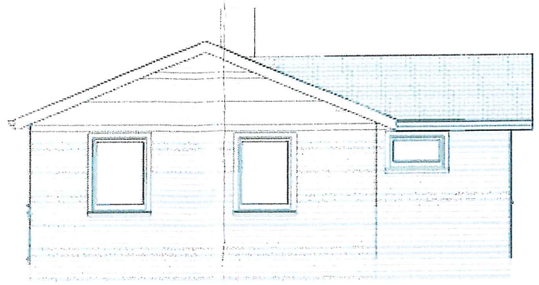


FASAD MOT NORDOST


Tvärsektion

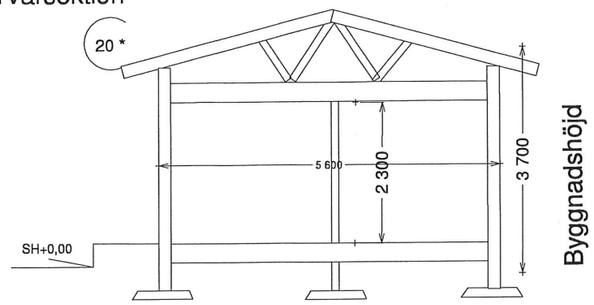

SEKTION A-A

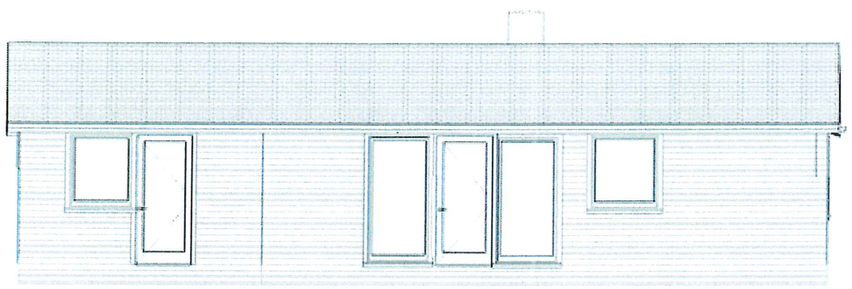


FASAD MOT SYDOST

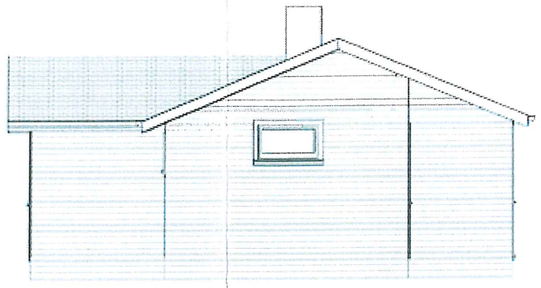

FASAD MOT SYDVÄST

NORRTÄLJE KOMMUN
BYGG- OCH MILJÖNÄMNDEN
2014 -09- 23
Dnr 14-2182 Dpb

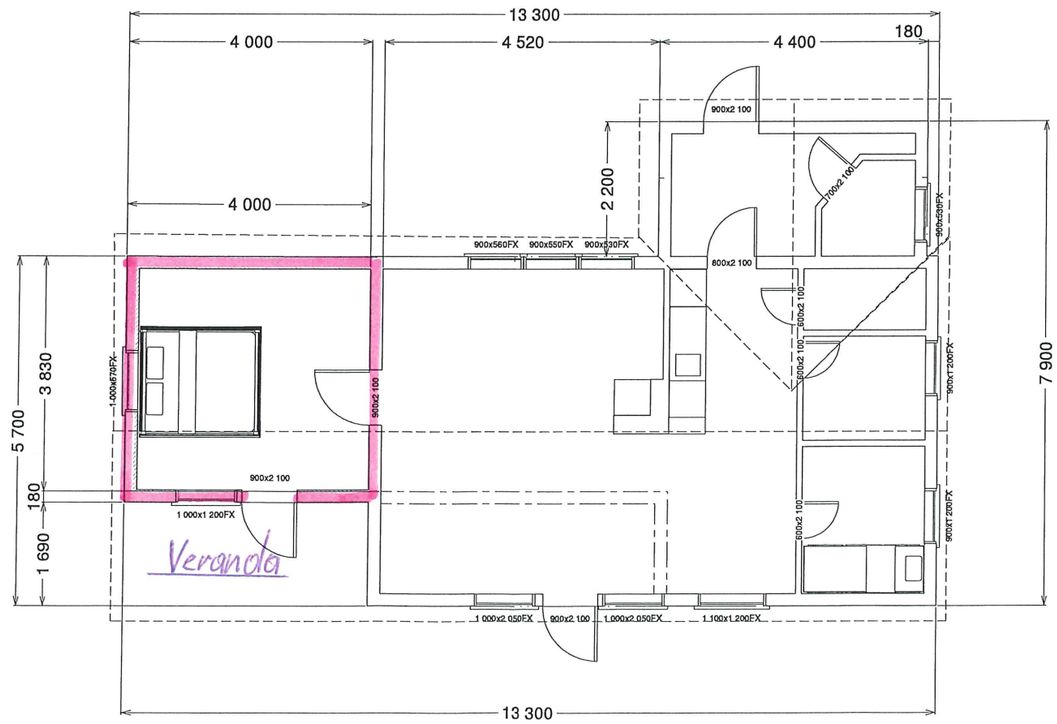

ROSLAGENS BYGGNADSENTREPRENAD AB

Ritat av: Camilla Lindvall
Datum: 2014-06-30
Skala:1:100
Fastighetsbeteckning: SENNEBY 17:9