
LANTMÄTERIET

A4S

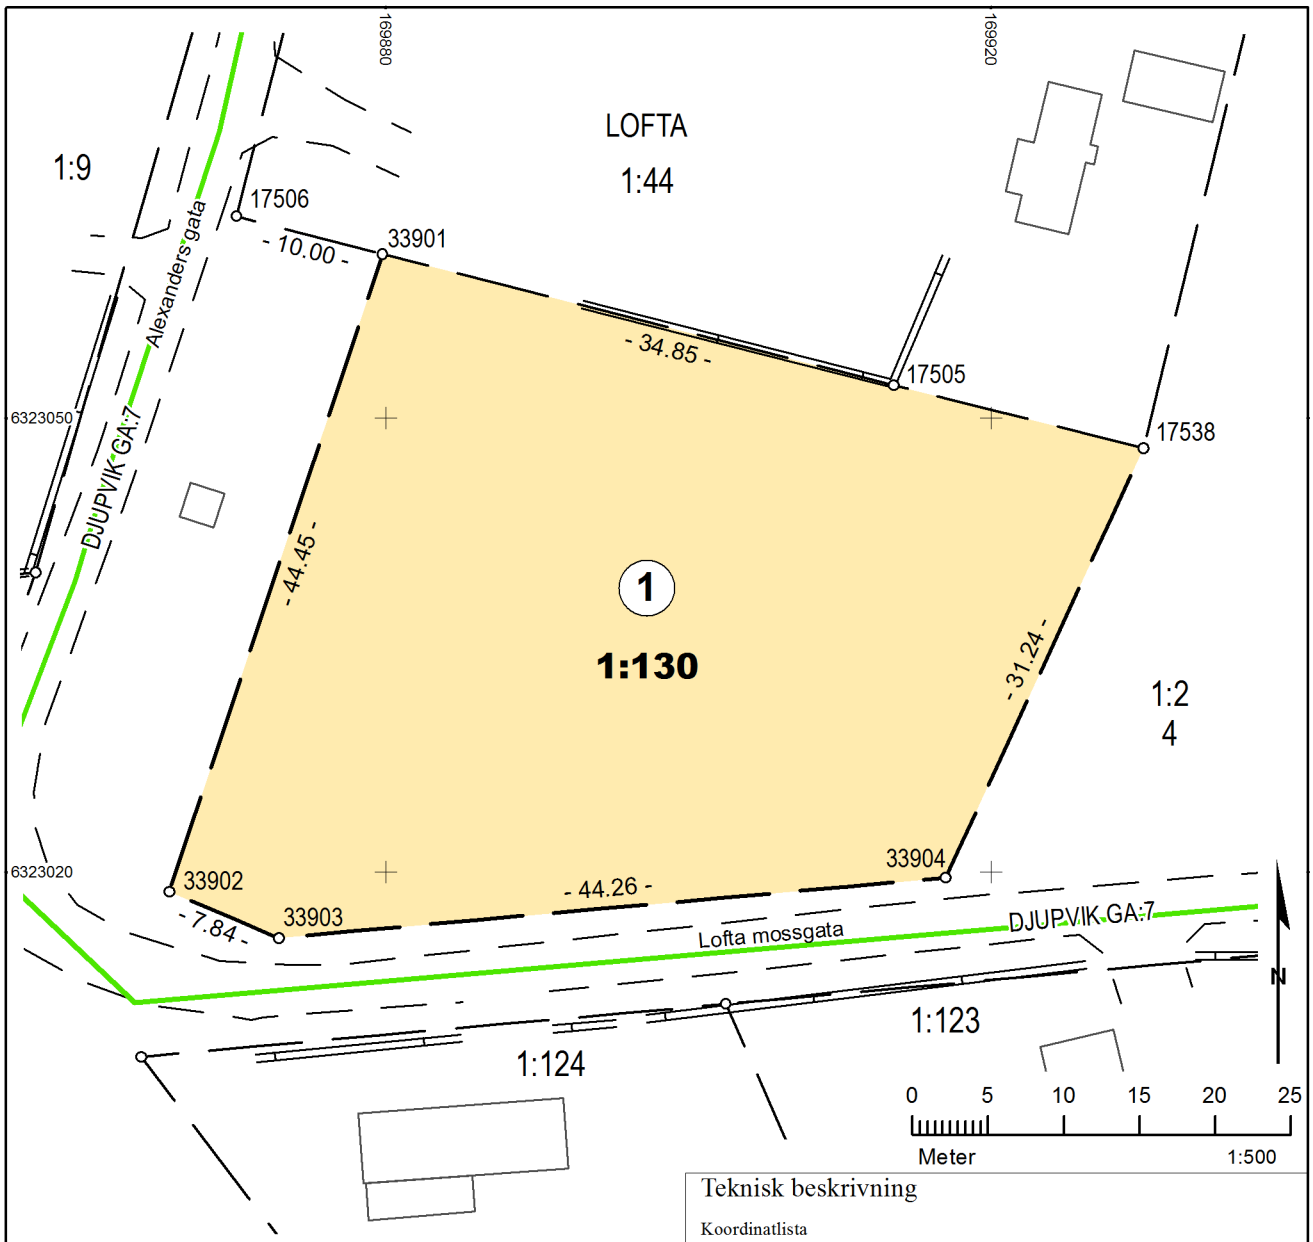

Nybildad fastighet figur 1 = Lofta 1:130

Beskrivning, se förrättningshandlingarna

Nya gränser: 33901-33902-33903-33904-17538.

Beteckningen för den nybildade fastigheten är preliminär och gäller först sedan förrättningen registrerats i fastighetsregistret.

Rättigheter och samfälligheter kan vara ofullständigt redovisade utanför avstyckat område.

Förrättningskartan innehåller detaljer med olika kvalitet.

För det tekniska innehållet och kartarbetet svarar Robert Durefors.

Teckenförklaring

①	Figur		Fastighetsgräns
BERGA	Trakt		Fastighetsgräns, blivande
	Stenmur	1:2 3, 1:2	Fastighetsbeteckning
	Körbana	1:2	Fastighetsbeteckning, blivande
	Byggnad		Gemensamhetsanläggning
	Gränspunkt		

Teknisk beskrivning

Koordinatlista

Pkt	Norr	Öst	Markering
17505	6 323 052,17	169 913,57	Rör i betonggjutning
17506	6 323 063,34	169 870,14	Ej återfunnen
17538	6 323 048,03	169 930,06	Rör i mark
33901	6 323 060,85	169 879,82	Rör i mark, ny
33902	6 323 018,71	169 865,70	Rör i betonggjutning, ny
33903	6 323 015,66	169 872,93	Rör i mark, ny
33904	6 323 019,65	169 917,01	Rör i mark, ny

Koordinatkvalitet: Inre 0,05m yttre 0,05m
Koordinatsystem: SWEREF 99 16 30
Framställd genom: Nymätning och kopiering från registerkartan
Mätmetod: Satellitmätning NRTK-tjänst

Förrättningskarta

Kartblad KA1(2)
Ärendenummer: H25308
Orig.format: A4S

Upprättad år: 2025
Avstyckning från Lofta 1:2

Kommun: Borgholm
Län: Kalmar

Förrättningslantmätare
Jacob Fürst

Akt 0885-2025/48