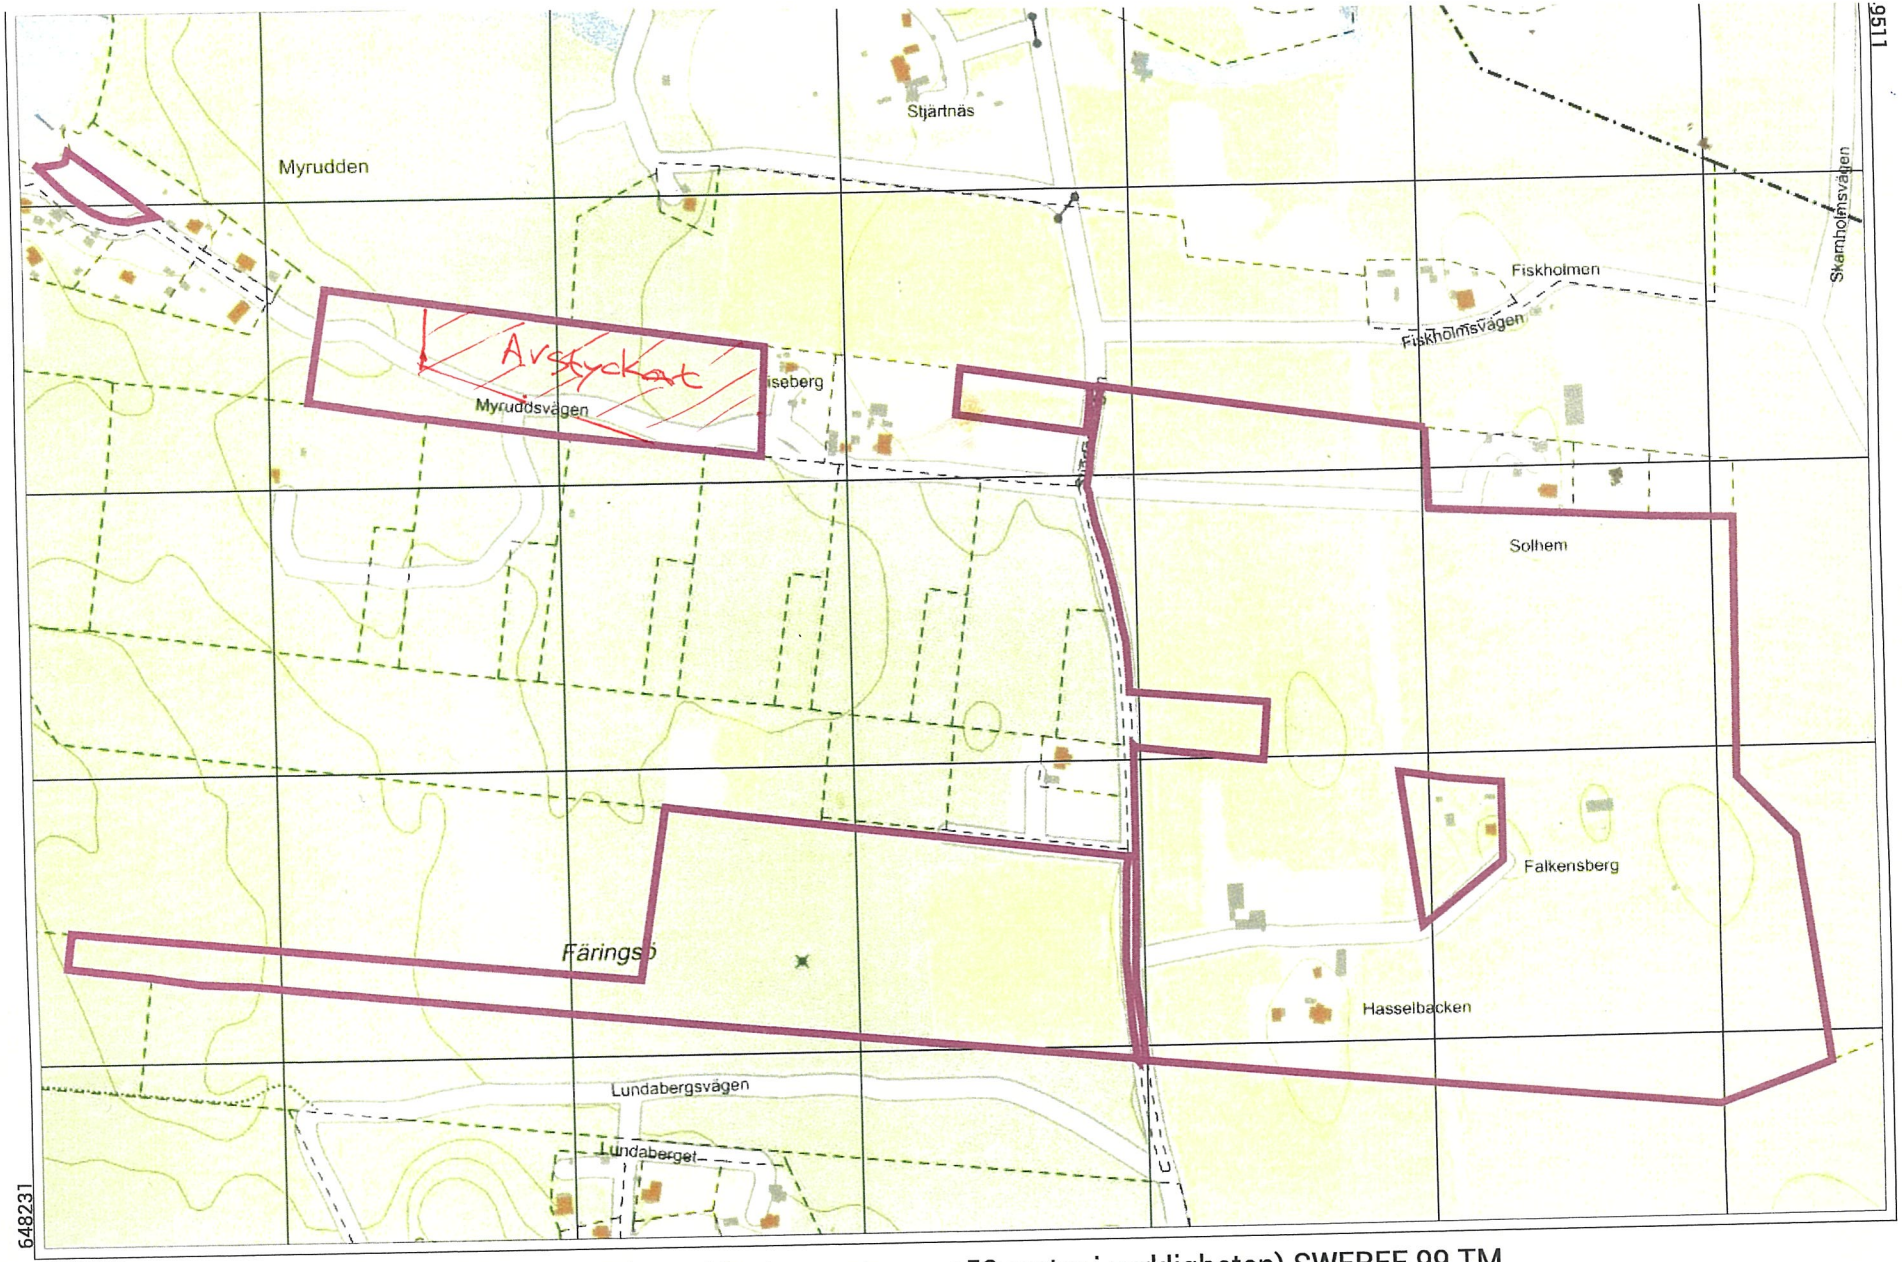


Skala 1:5000 (1 cm i kartan motsvarar 50 meter i verkligheten) SWEREF 99 TM