FASTIGHETSBILDNINGSMYNDIGHETEN

KARTA

Upprättad år	Dnr	Aktbilaga
1987	H2 3176 87 2 KA	

Kalmar lantmäteridistrikt

Ärende	Kommun	Län
Avstyckning från Köpings-Kalleguta 1:12	Borgholm	Kalmar
	Registerområde: Borgholm	
	Registreringsbevis Registreringsdatum: 1988-01-29	
Förrättningslantmätare: Inge Jonsson	För fastighetsregistermyndigheten	

Fastighet, område mm	Fig	Area ~~kvkm~~, m² delarea	± ändring/ summa	Ägare, uppgifter till lokal skattemyndighet och andra anmärkningar

FASTIGHETSRÄTTSLIG BESKRIVNING

Lotten A = Köpings-Kalleguta 1:30 1961 — Arne och Gun-May Johansson, Rosenlundsvägen 20, 186 00 Vallentuna, 00-12

Lotten B = Köpings-Kalleguta 1:31 1200 — Gerard Fischer, Snorrevägen 11, 161 53 Bromma, 00-12

TEKNISK BESKRIVNING, se aktbilaga BE

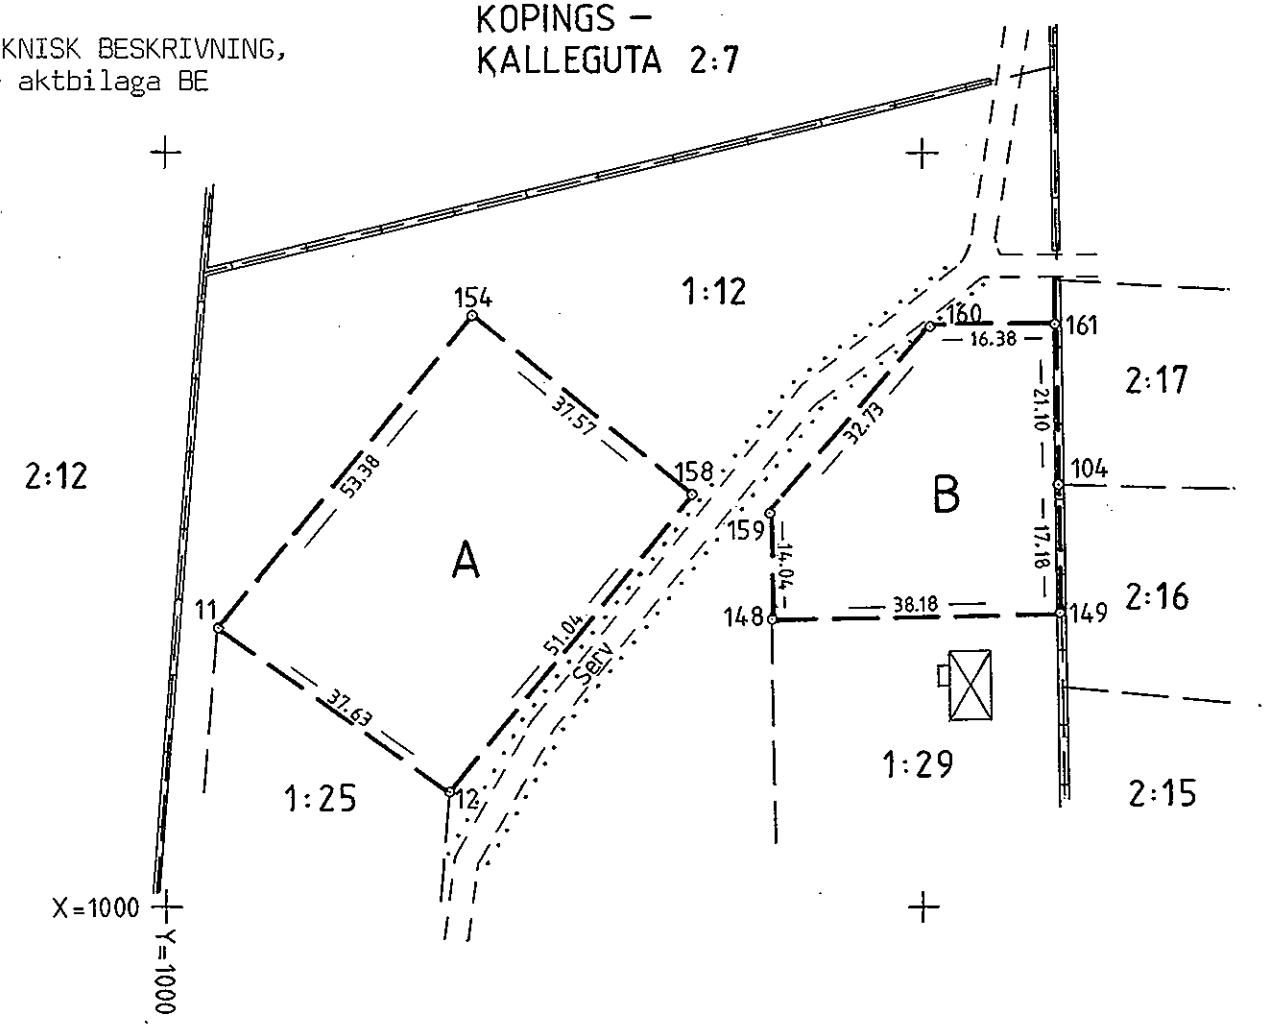

Nytillkomna gränser: 11-154-158-12 och 148-159-160-161

Framställd genom	Skala	Mätklass	Koordinatsystem
Nymätning	1:1000	III	Lokalt, ansl till gk.
För det tekniska innehållet svarar	Reg karta, lägesangivning		Beteckningsstandard
Fredrik Ehrensvärd	Fk 057 11:49		—

Mätning	Beräkning	Kartering	Ritn redigering	
FE	KD	KD	KD	IK

0885-187

Lantmäteriet BI 0343 85-12 15.000 Liber Blankettförlag 38-800616-9