LANTMÄTERIMYNDIGHETEN

KALMAR LÄN

Karta

2008-02-05

Ärende

Avstyckning från Pettersholm 1:3
Borgholms kommun

Inger Edlund
Förrättningslantmätare

Aktbilaga KA
Ärendenr: H07902

Teknisk beskrivning:

Koordinatförteckning


Pkt	N/X	E/Y	Markering
11157	6298120.62	155514.05	Rör i mark
11170	6298139.14	155476.73	Rör i mark
11171	6298141.48	155471.19	Rör i mark
15227	6298145.03	155463.91	Rör i mark, ny
15228	6298186.24	155485.37	Rör i mark, ny
15229	6298227.04	155506.44	Rör i mark, ny
15230	6298179.18	155563.38	Rör i mark, ny
15231	6298148.00	155542.74	Rör i mark, ny
15232	6298114.52	155527.36	Rör i mark, ny

Framställd genom: Nymätning
Koordinatkvalitet: Inre 25 mm, Yttre 25 mm
Koordinatsystem: SWEREF 99 16 30
Registerkarta: 629_59

Teckenförklaring:

- Traktgräns
- Fastighetsgräns
- Ny Fastighetsgräns
- Ny Rättighet
- Rättighet
- HALLTORP 1:32 — Fastighetsbeteckning
- 1:7 — Ny Fastighetsbeteckning
- Gränspunkt
- Ny Gränspunkt
- 12.34 — Måttangivelse

Lotten A = Pettersholm 1:7
Lotten B = Pettersholm 1:8

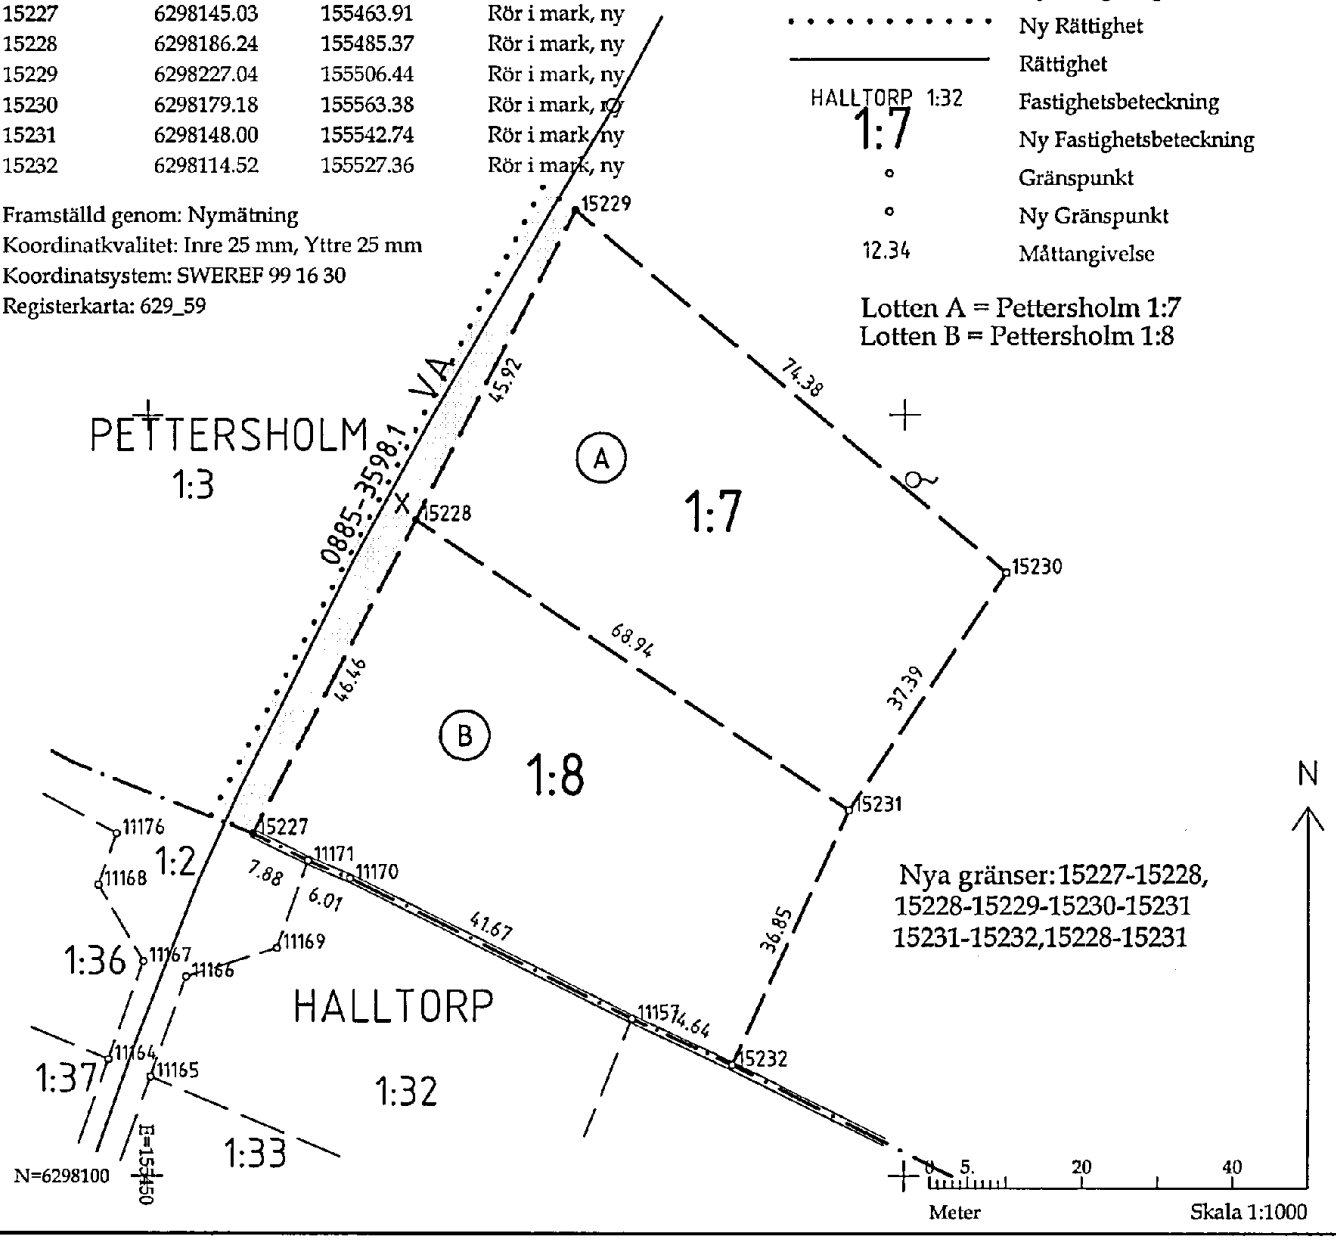

Akt 0885-3598