FASTIGHETSBILDNINGSMYNDIGHETEN
Strömstads lantmäteridistrikt


KARTA
Upprättad år: 1979
Dnr: 83790
Aktbilaga: KA

Ärende	Kommun	Län
Avstyckning från Hogar 1:3.	Tanum	Göteborgs o Bohus
	Registerområde: Tanum	
	Registreringsbevis Registreringsdatum: 1979-08-31 För fastighetsregistermyndigheten: Inga Mattsson	
Förrättningslantmätare: Johan Stengård Johan Stengård		


Fastighet, område m m	Fig	Area m² delarea	± ändring/ summa	Ägare, uppgifter till lokal skattemyndighet och andra anmärkningar
Lotten A R N:r Hogar 1:5		1525		Anita Lindberg, Bergsvägen 2, 450 80 Tanumshede. -11

Nybildning av servitut.
Med lotten A (härskande) följer rätt att på Hogar 1:3 (tjänande)
1. använda vägen x för utfart
2. anlägga av hälsovårdsnämnden godkänd anordning för avlopp åt nordväst
3. anlägga vattenbrunn på av jordägaren anvisad därtill tjänlig plats jämte erforderlig underjordisk ledning till brunnen.

HOGAR

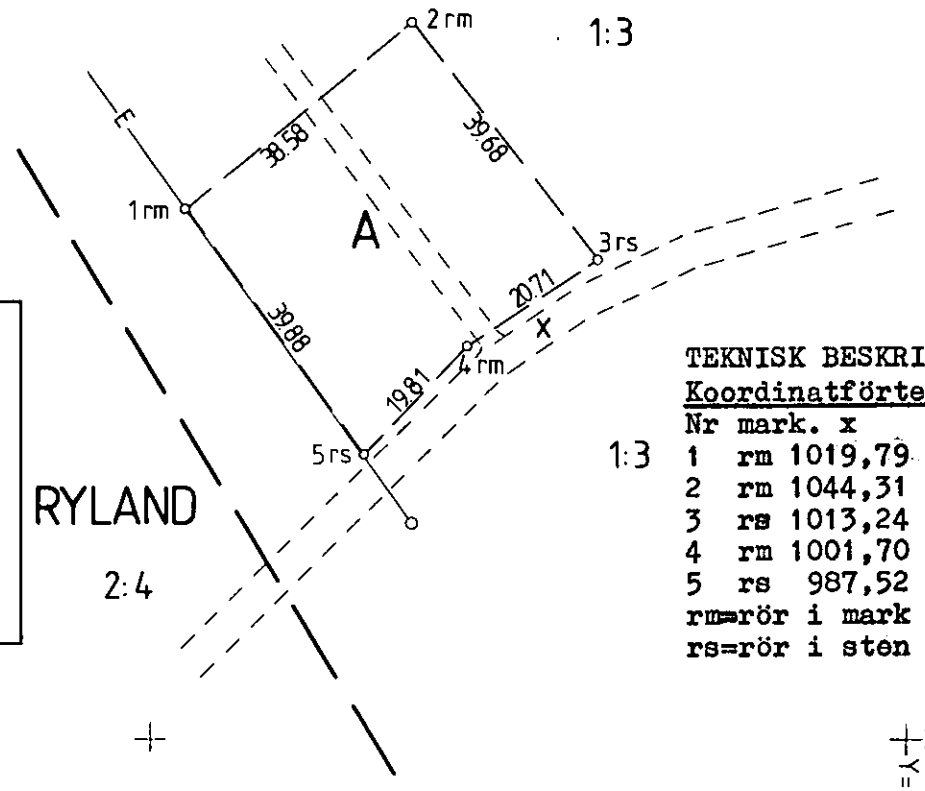

Situationsskiss i skala 1:10 000.

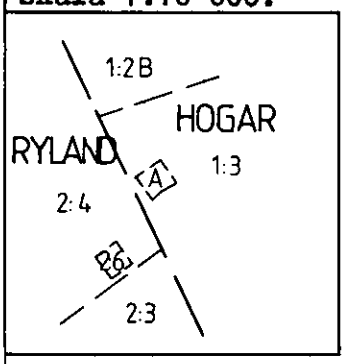

TEKNISK BESKRIVNING
Koordinatförteckning.

Nr	mark.	x	y
1	rm	1019,79	954,79
2	rm	1044,31	984,57
3	rs	1013,24	1009,25
4	rm	1001,70	992,06
5	rs	987,52	978,22

rm=rör i mark
rs=rör i sten

Nytillkomna gränser: 1-2-3-4-5-1.

Framställd genom	Skala	Mätklass	Koordinatsystem
nymätning	1:1000	IV	Fristående
För det tekniska innehållet svarar: Sven Hofsund	Reg karta, lägesangivning: 81 NO:12		Beteckningsstandard: 4.6B:5.

Mätning | Beräkning | Kartering | Ritn redigering

3098

Lantmäteriet BI 0343 1978-01 LiberTryck 880542