


8

STADSBYGGNADSNÄMNDEN
Jönköpings kommun
Ink. 2009-04-15
Dnr 814 2 Db 399
Tillhörighet

NISSAN

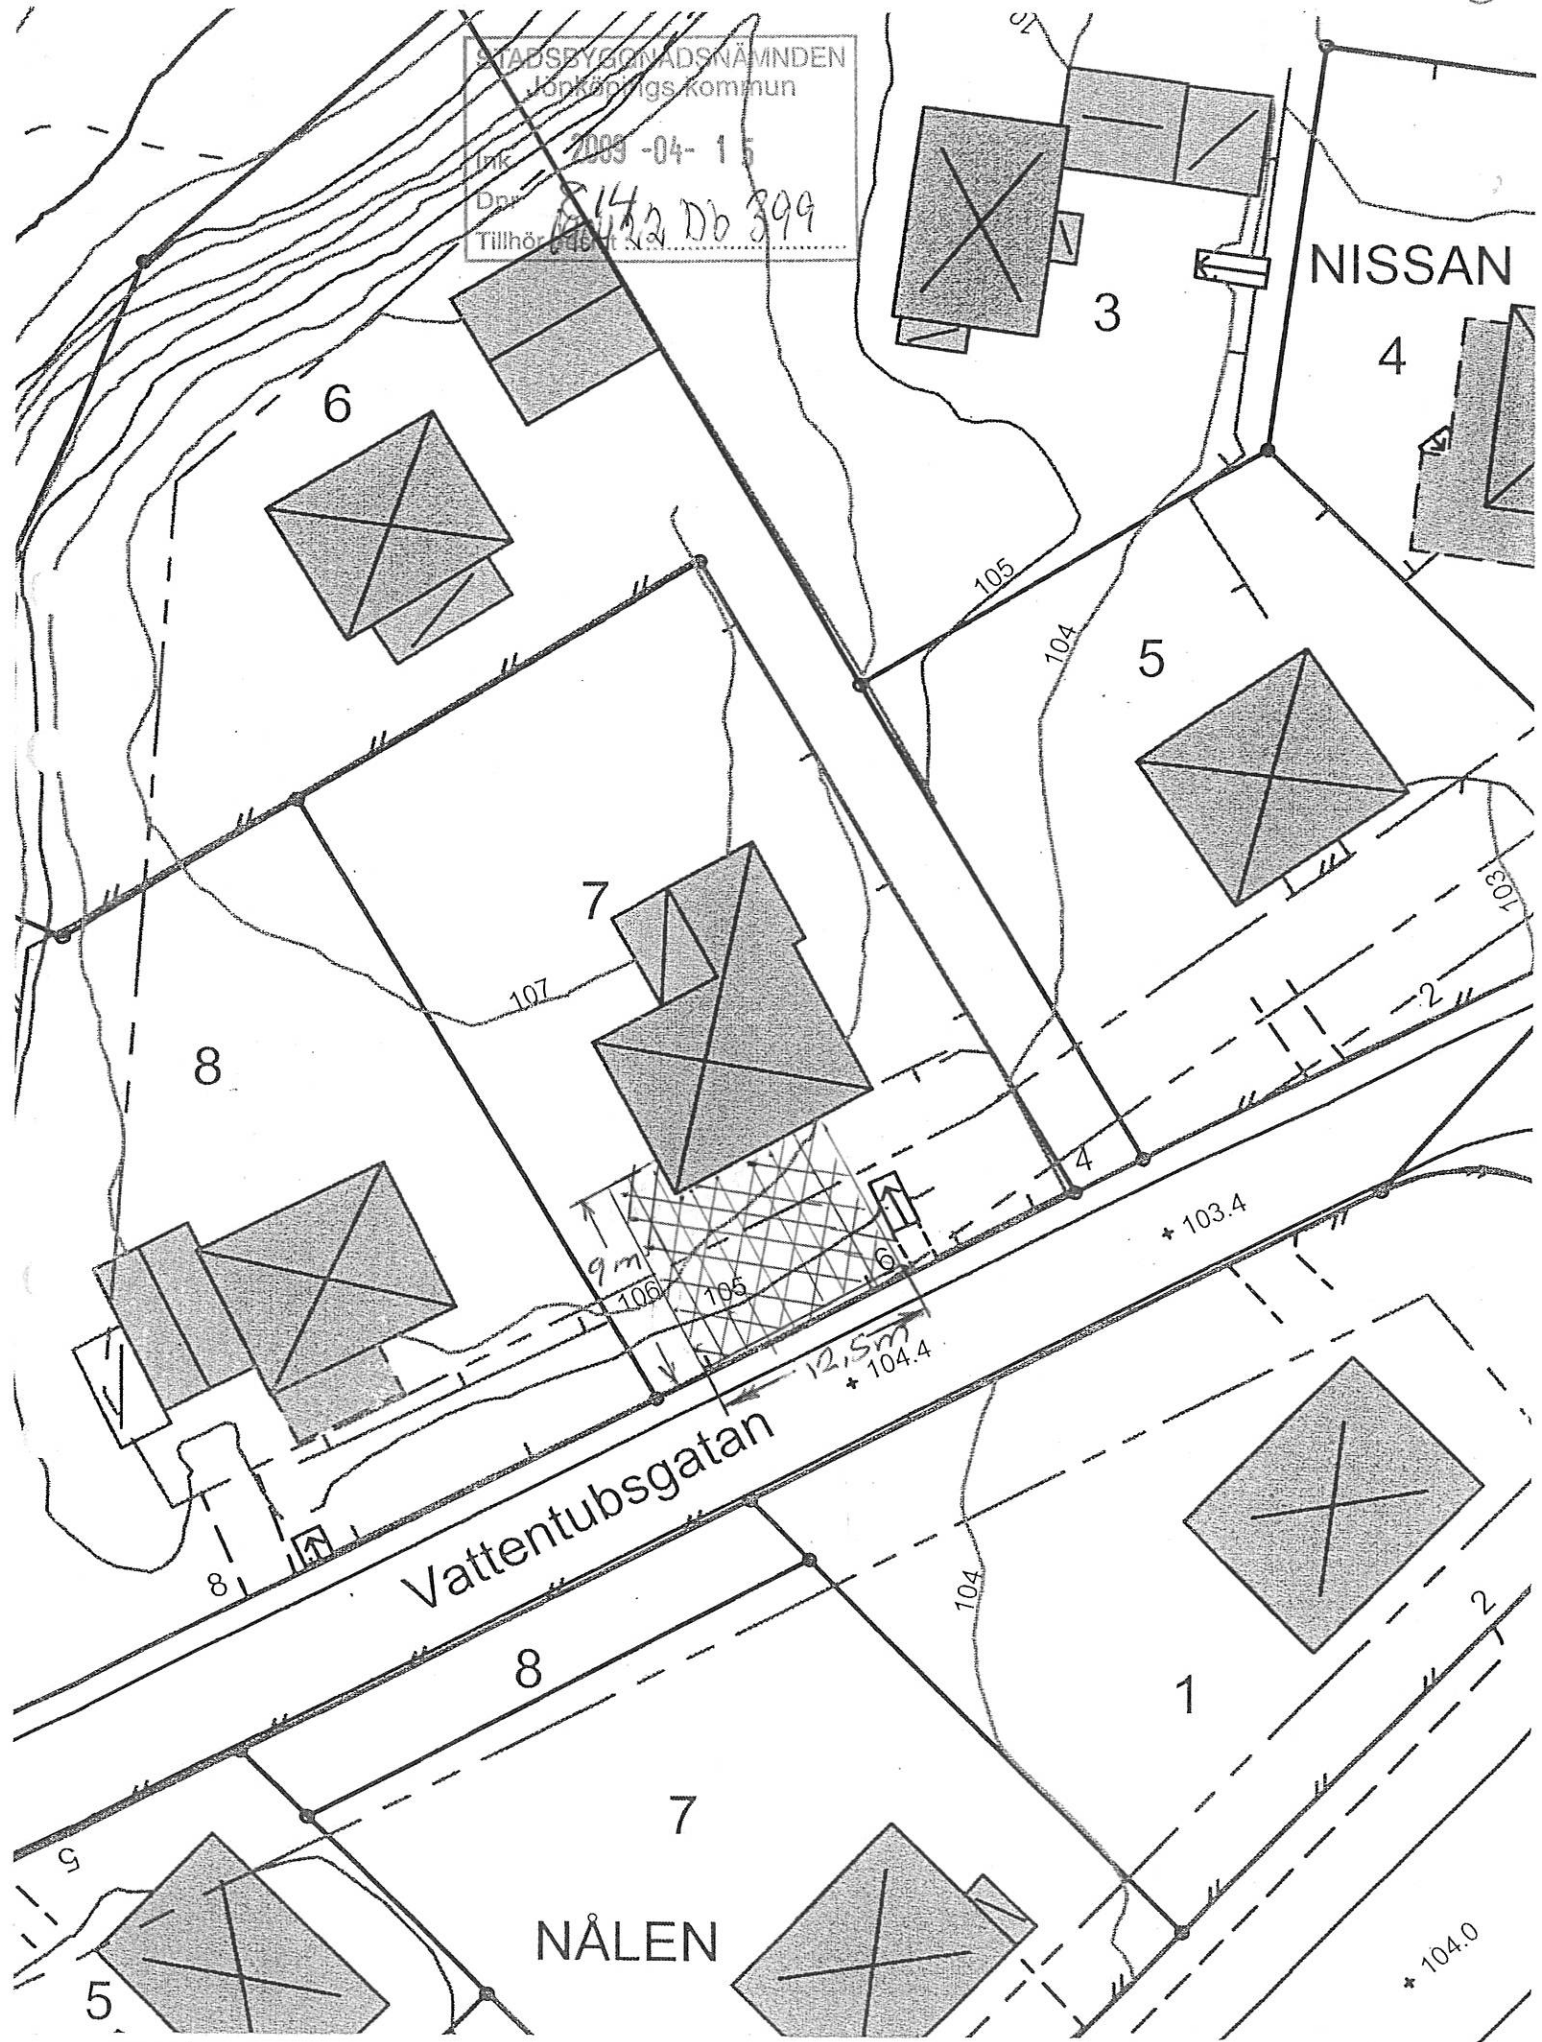

NÅLEN

