



LÄNSSTYRELSEN
VÄSTRA GÖTALANDS LÄN

Tillhör Länsstyrelsens
beslut


Diarienummer
521-23600-2011

Sida
1(1)



Snissholmen 1:3, Tanums kommun

Den del av den sydvästra fastighetsgränsen, som har markerats på denna karta, ska utmärkas med staket, häck eller liknande.

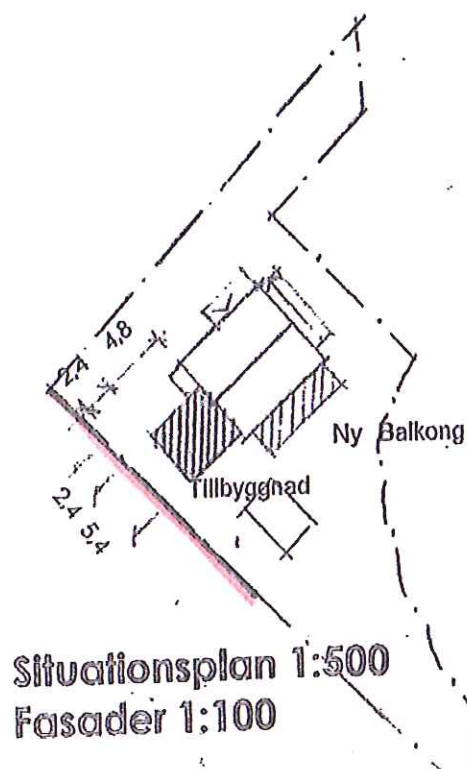

Bygglov lämnat enligt delegation 2013-01-04
beslut 004/13

Avvikelse från denna ritning får ej vidtagas utan
miljö- och byggnadsnämndens godkännande.
Villkoren i detta beslut skall följas.

MILJÖ- OCH BYGGNADSNÄMNDEN

Anna Törnqvist

*Denna del av fastighets-
gränsen ska markeras*

Situationsplan 1:500
Fasader 1:100

Snissholmen 1:3 Hamburgsund • TANUMS KOMMUN