
LANTMÄTERIMYNDIGHETEN

VÄSTRA GÖTALAND

10.140 kom.

SOTENÄS KOMMUN
MILJÖ OCH SAMHÄLLE
2016 -07- 18
Dnr 400

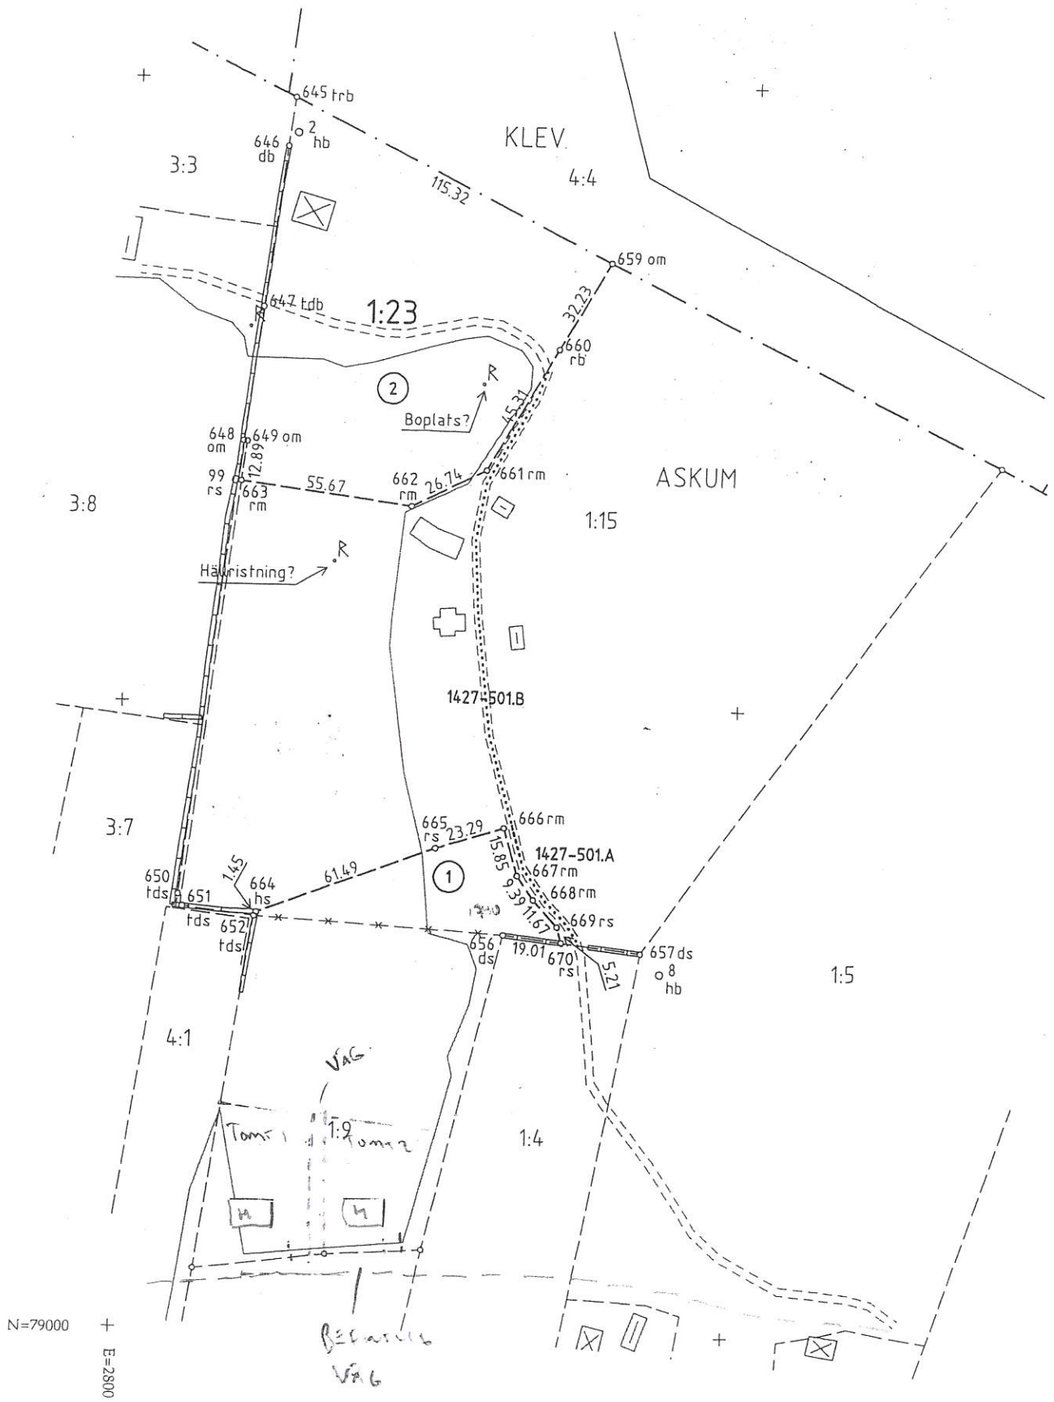

Teckenförklaring:

- Traktgräns
- Fastighetsgräns
- Utgående Fastighetsgräns
- Ny Fastighetsgräns
- 1427-86/17.1 — Rättighet
- 1427-501.B — Ny Rättighet
- ASKUM 1:9 — Fastighetsbeteckning
- 1:23 — Ny Fastighetsbeteckning
- ① — Figur
- Gränspunkt
- Ny Gränspunkt
- Polygonpunkt
- 12.34 — Måttangivelse
- Fornlämning
- Bostadshus
- Uthus
- Väg
- Stenmur
- Ägoslagsgräns

Teknisk beskrivning:

Koordinatförteckning

Pkt	N	E	Markering
645	79394.13	2849.58	
646	79378.55	2847.76	Dubb i berg
647	79327.15	2841.75	
648	79283.89	2836.69	
649	79283.75	2837.87	
650	79138.33	2819.67	
651	79134.51	2821.09	
652	79131.74	2844.20	
656	79127.06	2925.51	Dubb i sten
657	79121.98	2970.43	Dubb i sten
659	79343.48	2953.19	Omarkerad, ny
660	79315.32	2937.50	Rör i berg, ny
661	79275.74	2915.45	Rör i mark, ny
662	79263.69	2891.58	Rör i mark, ny
663	79270.95	2836.38	Rör i mark, ny
664	79132.99	2844.93	Hål i sten, ny
665	79154.37	2902.58	Rör i sten, ny
666	79161.24	2924.84	Rör i mark, ny
667	79146.09	2929.49	Rör i mark, ny
668	79138.45	2934.94	Rör i mark, ny
669	79129.91	2942.89	Rör i sten, ny
670	79124.92	2944.40	Rör i sten, ny
2	79382.880	2850.720	Hål i berg
8	79115.510	2976.890	Hål i berg
99	79271.190	2834.519	Rör i sten

Framställd genom: Nymätning och transformation från akt 1302
Koordinatkvalitet: Inre 50 mm, Yttre 50 mm
Koordinatsystem: RT R05 7.5 GON V 64:0
Mätmetod: Satellitmätning NRTK-tjänst

Nya gränser: 659-660-661-662-663 och
652-664-665-666-667-668-669-670

Sotenäs Kommun
Byggnadsnämnden
2017-06-15 § 69

Fastighetsrättslig beskrivning, se aktbilaga BE.
Kartan innehåller detaljer med olika kvalitet.

N

0 10. 40 80
Meter Skala 1:2000

Karta

2008-06-27

Aktbilaga KA

Ärendenr: O08586

Ärende

Fastighetsreglering berörande Askum 1:9 och 1:15.
Avstyckning från Askum 1:15.
Sotenäs kommun

Bo Nilsson
Förrättningslantmätare