

7.2.77.8/1952

Kopia.

Tillhör byggnadsnämndens i Karlskrona
protokoll den 2/4 1952, § 159;
betygar i tjänsten

Sigge Ullén


Tillhör stadsfullmäktiges
i Karlskrona protokoll
den 30/6 1952, § 31
betygar

I tjänsten:
Sture Aspegren

Förslag till ändring av stadsplanen
för del av ALEBRUNNSVÄGEN
på HÄSTÖ i KARLSKRONA

upprättat den 19 mars 1952 av

Sigge Ullén
stadsarkitekt

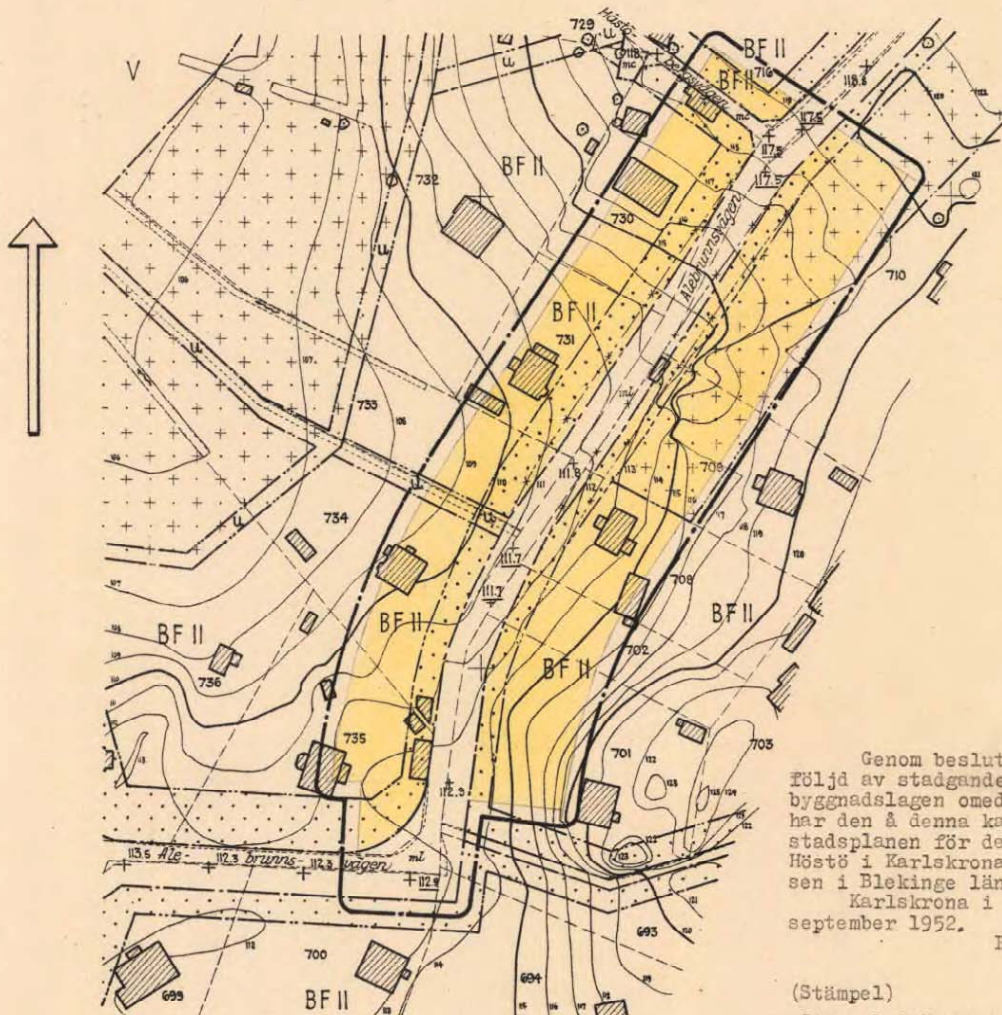

Genom beslut denna dag, vilket till
Följd av stadgandet i 150 § tredje stycket
byggnadslagen omedelbart vunnit laga kraft,
har den å denna karta angivna ändring av
stadsplanen för del av Alebrunnsvägen på
Hästö i Karlskrona fastställts av länsstyrel-
sen i Blekinge län.
Karlskrona i landskansliet den 12
september 1952.

På tjänstens vägnar:
Gösta Althini

(Stämpel)

Stämpel 2 kronor.

BETECKNINGAR

TERRÄNGKARTAN

- Byggnad
- Ägogräns
- Stadsblocknummer
- Väg med gatunamn
- Dike
- Träd
- Nivåkurvor i meter över stadens nollplan

STADSPLANEFÖRSLAGET

- Linje dragen 3 meter utanför det område förslaget omfattar
- Gatukvarter- och annan områdesgräns
- Bestämelsegräns
- avsedd att utgå
- Allmän plats gata
- Byggnadsblock för bostadsändamål
- Mark som icke får bebyggas
- Mark som endast villkorligt får bebyggas
- Mark tillgänglig för underjordiska ledningar
- Fristående byggnadsätt
- Våningsantal
- Gatuhöjd, gällande
- Gatuhöjd, ny

SKALA 1:1000

10 M 0 10 20 30 40 50 100 METER

Kopians likhet med originalet
bestyrkes
Karlskrona den 31/10 1952.
I tjänsten

Sigge Ullén

1952-09-12 Ps 1080-P90/146

183



Akt nr:
1080-P90/146

AU\$1080-P90/146



Endast karta

1080-P90/146