


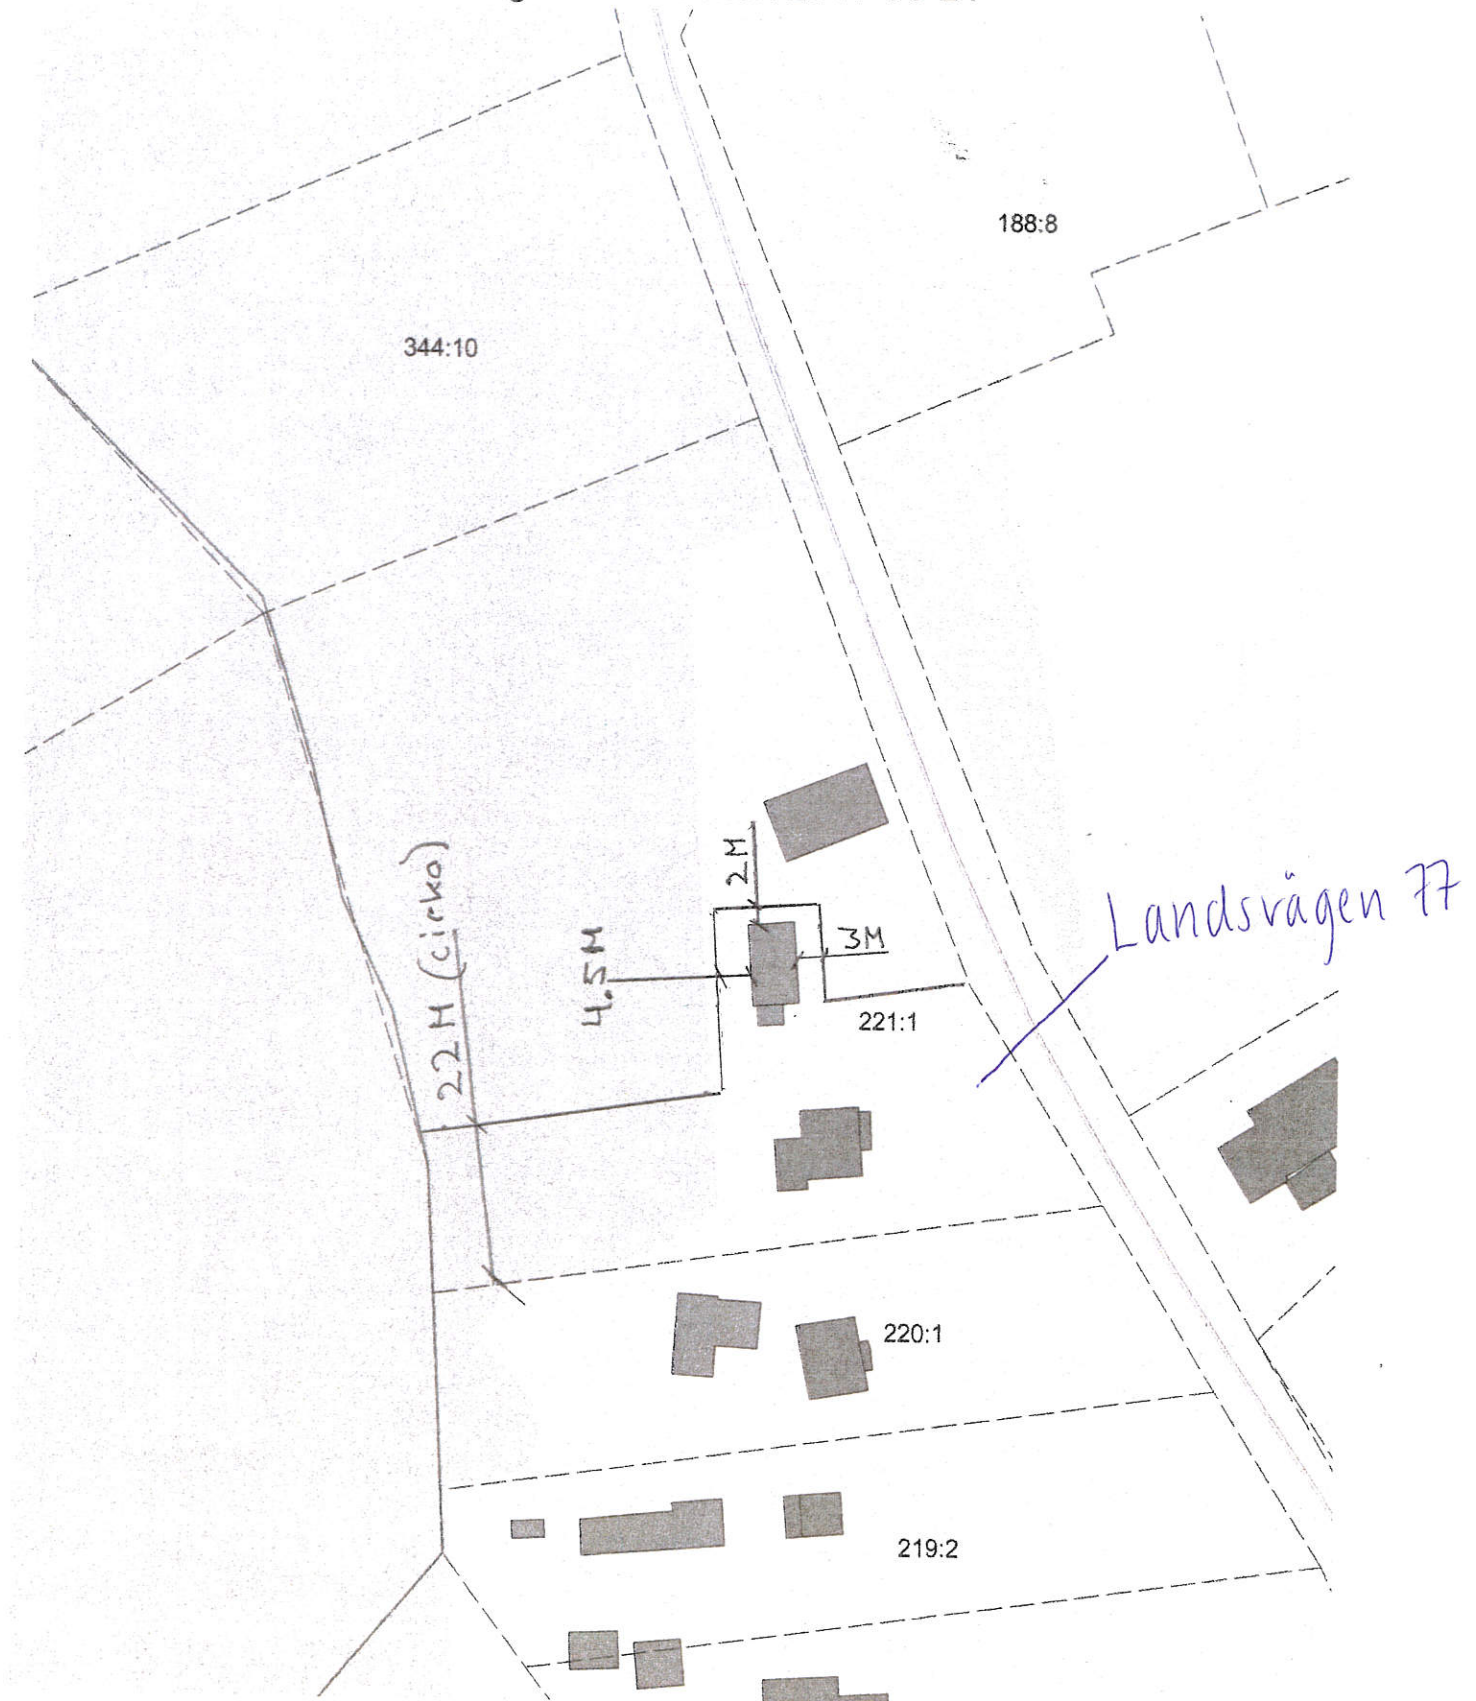

0 20 40 60m

Skala 1:1000



MORA • ORSA • ÄLVDALEN

Utdrag från kartbas, varierande kvalitet
©Geodatasamverkan