



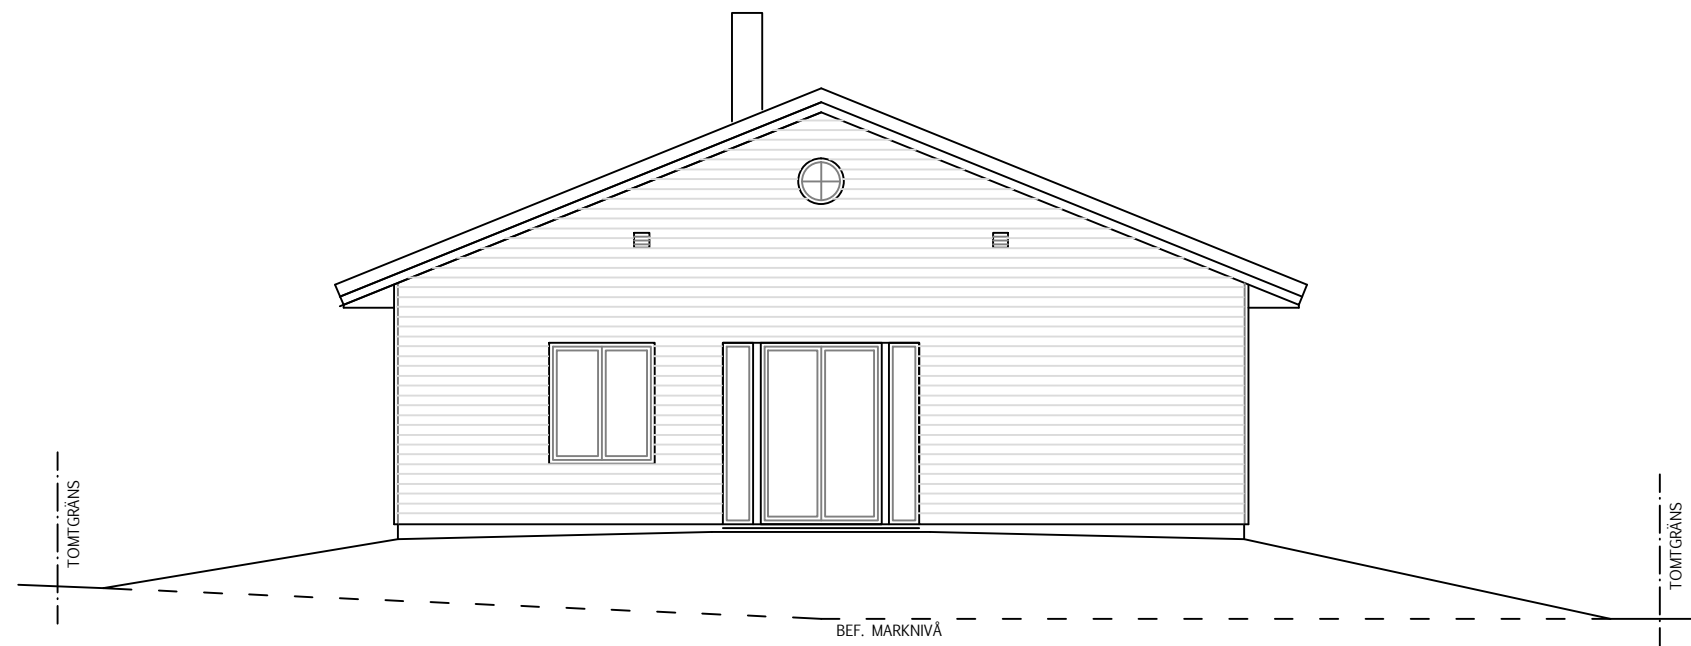

FASAD MOT VÄSTER

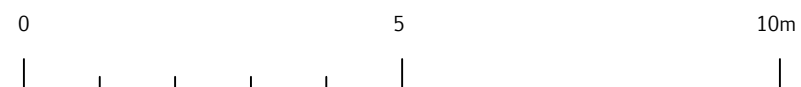

FASAD MOT SÖDER



Dnr: MKBN 2016-00237

KV. GRUDDBO 134:7

MORA KOMMUN

Grudbovägen 14A

NYBYGGNAD - VILLA

FASADER (2)

SKALA 1:100 (A3)

~~11 mars 2016~~

REVID.: TRÄFASAD 26 juni 2016
Tadeusz Klimczak, Arkitekt SAR/MSA
tadeusz@klimczak.se