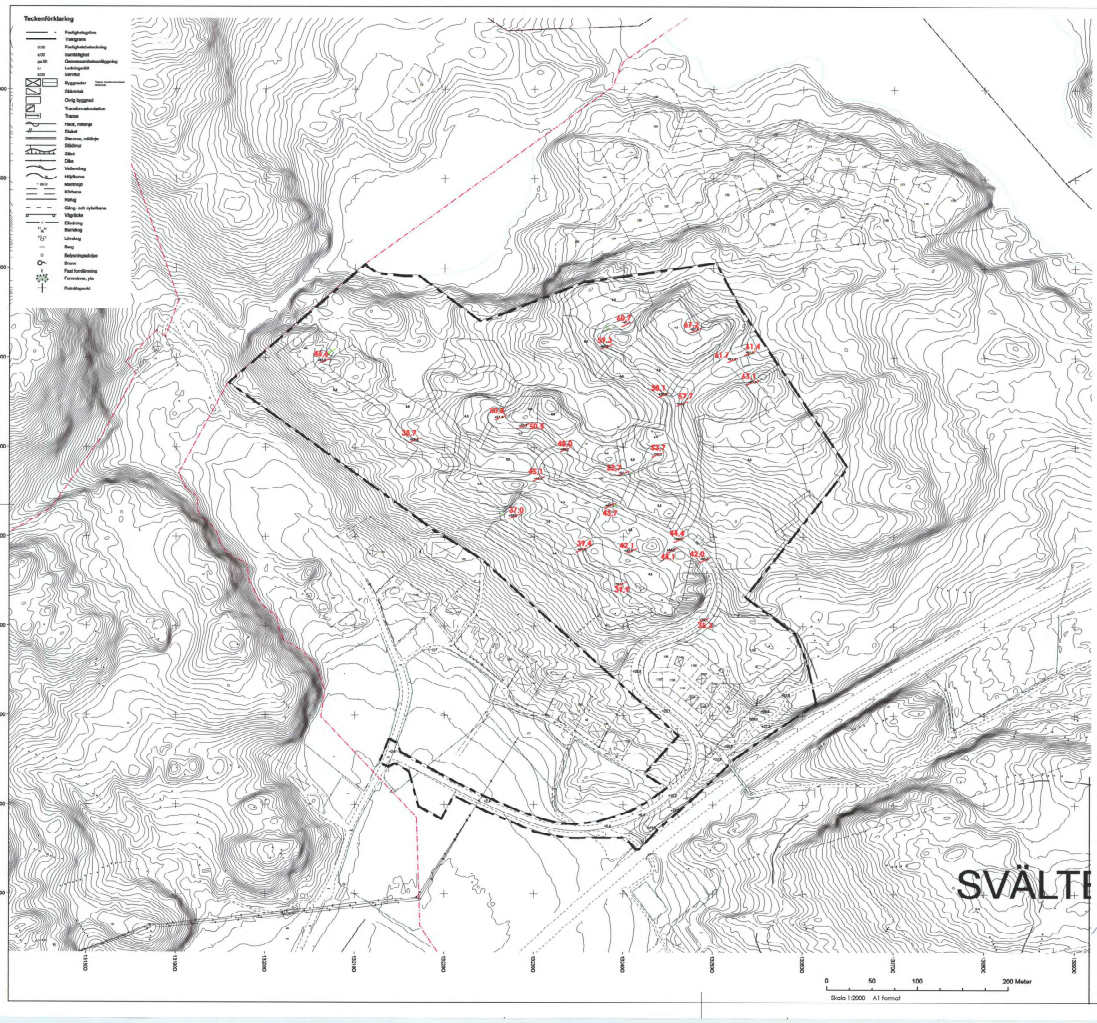

Planens nr:	HÖ 114 Ä
Antagen av MSN:	2015-02-18
Laga kraft:	2015-03-18

N

Ändring av detaljplan ska läsas ihop med ursprunglig detaljplan HÖ 114

Ändringen innebär nya gatuhöjder, placerade på samma ställe som på ursprungsplankartan

– – — – Gräns för planändringsområde

UDDEVALLA KOMMUN

Plankarta tillhörande ändring av del av detaljplan för

SVÄLTE 1:5 OCH 1:4

Furuhall

Upprättad av Miljö och Stadsbyggnad 9 september 2014

Hans Johansson
planchef

Janie Berslow
planteknikker

Till planen hör:
Tillägg till planbeskrivning
Fastighetsförteckning
Delutlåtande
Särskilt utlåtande

Antagen:
2015-02-18
Laga kraft:
2015 03 18
Plan nr:
HÖ 114 Ä

ANTAGANDEHANDLING

P15/5

1485K-P15/5