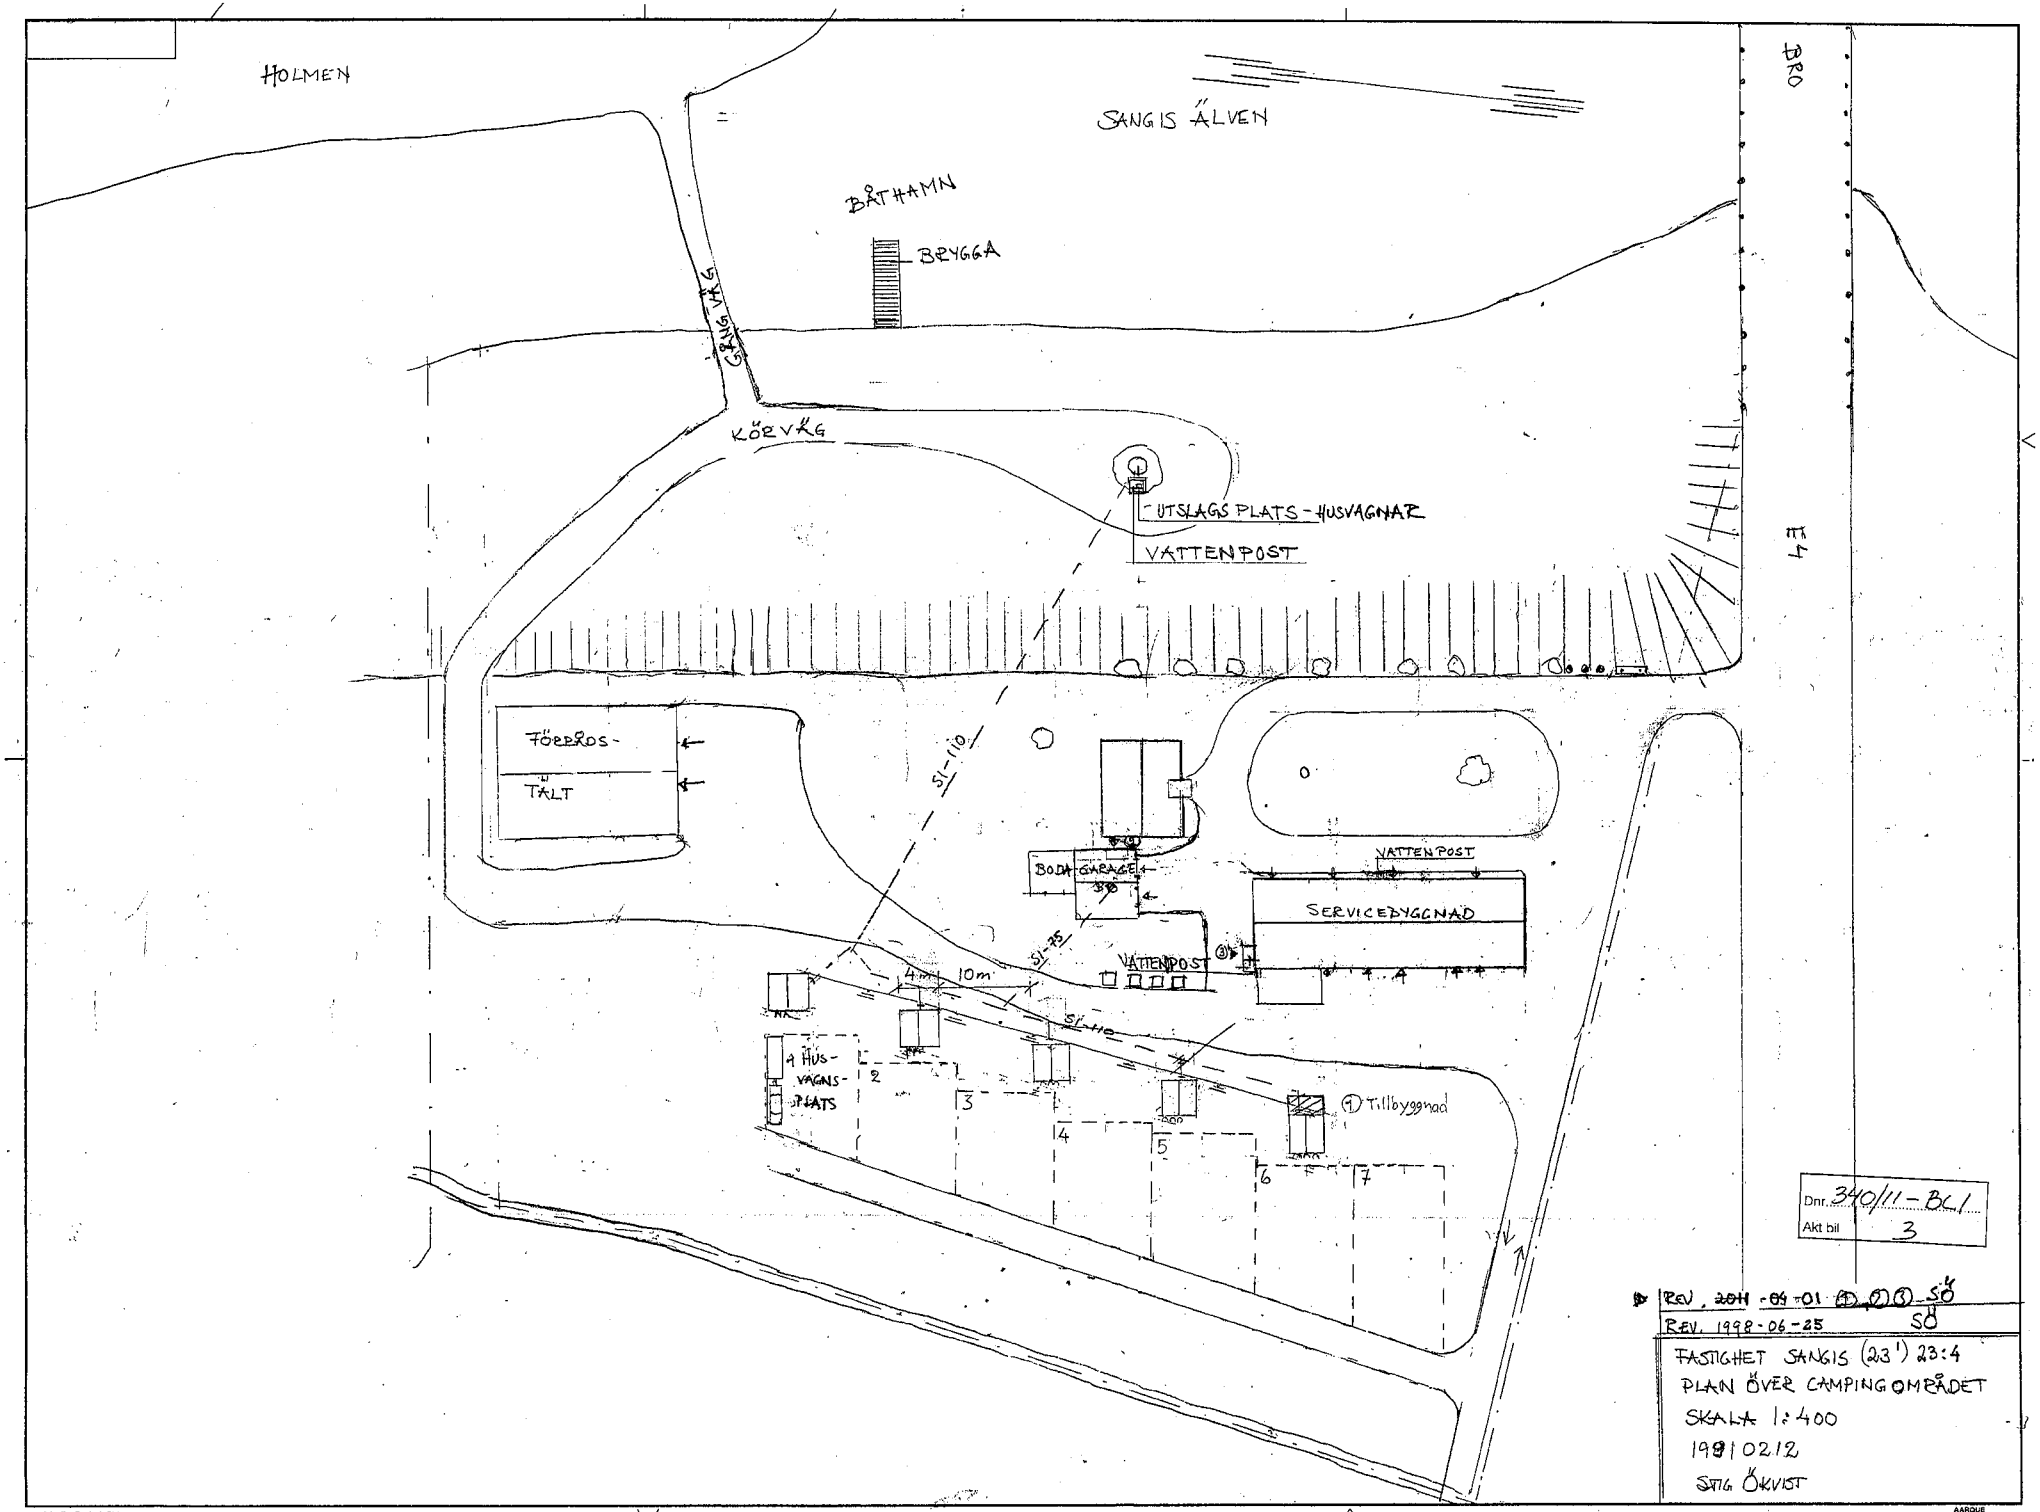


AARQUE UF 2002 Ritmm