TANUMS KOMMUN

Miljöavdelningen

Meddelande
2013-03-13

Vår referens
2009.0308-821 Mbn

Eva Johansson
Svenseröd 5
457 96 Lur

Entreprenörsrapport mottagen

Beslutsdatum: 2009-05-05

Sökande: Eva Johansson

Fastighet: Svenseröd 1:3
Fastigheten är bebyggd

Anläggningens placering: På fastigheten

Anläggningen färdigställd: 2009-10-01

Anläggningens delar:

Förbehandling: Slamavskiljare Uponor trekammarbrunn av plast på 2 m^3

Behandling: Infiltration om 24 m^2 för WC-, bad-, disk och tvättavlopp.

Slamtömning slamavskiljare: 1 gång per år

Tömning av slamavskiljare: Meddelande om färdigställd avloppsanläggning kommer att sändas till Rambo AB som har kundtjänst för renhållning i Tanum kommun.

MILJÖAVDELNINGEN

Niclas Wigforss
Miljö- och hälsoskyddsinspektör

Kopia till:
Akten
Rambo AB - situationsplan bifogas

TANUMS KOMMUN

Tanums kommun

2013 -03- 13

Dnr 09.308-821

ENTREPRENÖRSRAPPORT

AVSEENDE ENSKILT AVLOPP
Infiltration/Markbädd

2009 -10- 01
09.308-821

ALLMÄNNA UPPGIFTER

Fastighet

Fastighetsbeteckning:	Svenseröd 1:3
Ägare:	Eva Johansson

Entreprenör

Namn:	Göran Wilsson	Företag:	
Adress:	Hålt		
Telefon:	Lur	Mobil:	0705916042

Beslut från Miljö- och byggnadsnämnden

Diarienummer:	09-0308-821	Datum:	2009-05-05

TEKNISK BESKRIVNING

Avlopp för

☐	BDT	☐	Fekalier + BDT(ej urin)	☑	WC + BDT	☐	Annat:
Antal hushåll:	1						

Situationsplan

☐	Avloppsanläggningen belägen enligt situationsplan	☐	Reviderad situationsplan finns

Slamavskiljare

Fabrikat och modell:	Upinor						
☒	Plast	☐	Betong	Antal kammare:	3 st	Våtvolym:	2 m³
☑	Typgodkänd	☐	Inbyggd pump	☐	Kemfällningsenhet installerat		

Pumpanläggning

☐	Pumpning till spridningsledningarna	☐	Pumpning från utloppsbrunn (gäller markbädd)

Fördelningsbrunn

☐	Behövs ej	☑	Plast	☐	Betong	☑	Justerbart utlopp

Postadress	Besöksadress	Telefon	Telefax	E-postadress	Internetadress
Tanums kommun Miljöavdelningen 457 81 TANUMSHEDE	Apoteksvägen 6	0525-180 00 (vx)	0525-183 02	mbn.diarium@tanum.se	www.tanum.se

Infiltration

☒	Vanlig	☐	Upplyft	☐	Förstärkt med sand	☐	Avskärande dränering
☐	Filtermoduler, fabrikat: / modell:						

Markbädd

☒	Vanlig	☐	Upplyft	☐	Tät botten	☐	Avskärande dränering
☐	Filtermoduler, fabrikat: / modell:						

Spridningsledning (gäller infiltration & markbädd)

☒	Fabrikstillverkade rör	☒	Luftningsrör	☐	Luftningshuv	Ledningarnas lutning: 5 mm/m
☐	Frostisolering:	☐	Markskiva	☐	Ecoprim/Frigolit	Tjocklek: mm

Uppsamlingsledning (gäller markbädd)

☐	Fabrikstillverkade rör	☐	Luftningsrör	☐	Luftningshuv	Ledningarnas lutning: mm/m
☐	Inspektionsbrunn på utloppsledning			☐	Provtagningsmöjlighet vid ändan av utloppsledningen	
☐	Efterpoleringssteg vi utlopp*, beskriv:					

* t.ex. dräneringsrör i sand, damm, dike, rotzonsanläggning, våtmark

Urintank (för urinseparerande toaletter)


Fabrikat och modell:						
☐	Plast	☐	Betong	☐	Förankrad	Våtvolym: m³
☐	I mark	☐	I källare/krypgrund	☐	Annan placering:	
☐	Elektrisk nivåvakt	☐	Lagring i tank sker utan lufttillförsel		Urinledningens dimension Ø	mm

Allmänna kontrollpunkter

☐	Kontroll har skett att dränerings-, tak-, och dagvatten ej är anslutet till avloppsanläggningen
☐	Kontroll har skett att samtliga avloppsinstallationer är anslutna till den nya avloppsanläggningen


Tvärsnitt infiltration/markbädd

Fyll i den information som gäller för anläggningen:
1) om anläggningen är en vanlig infiltration
1 & 2) om anläggningen är en förstärkt infiltration
1, 2 & 3) om anläggningen är en markbädd

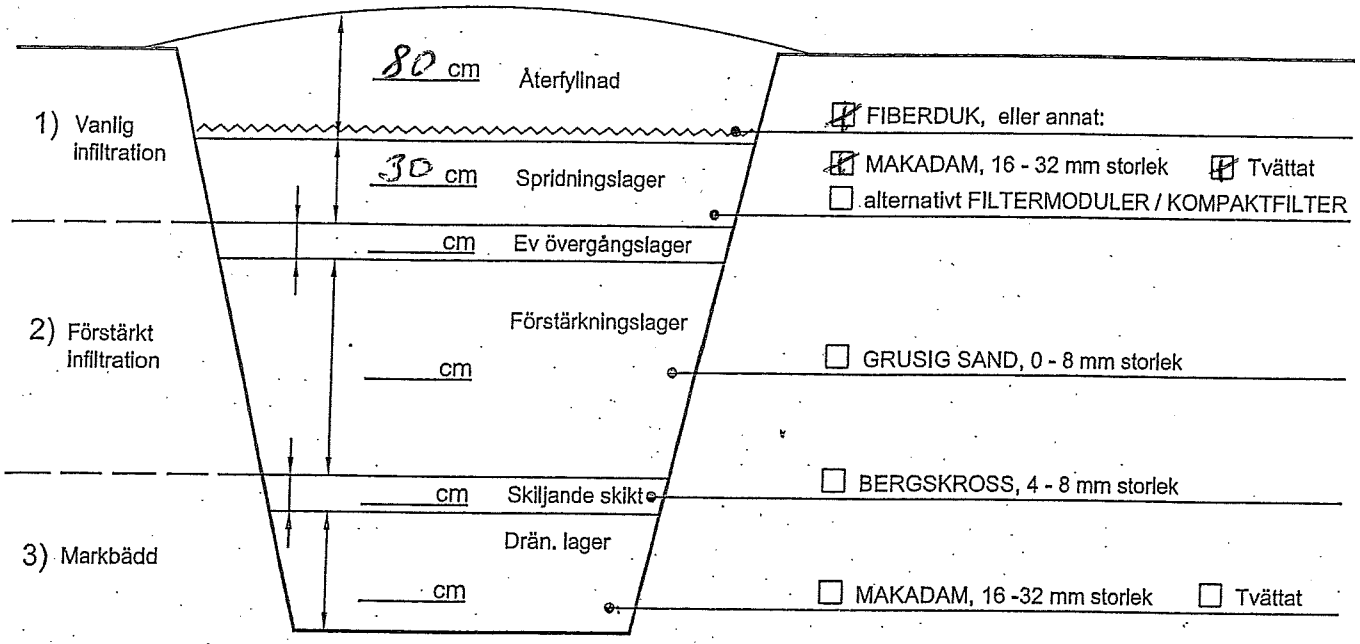

Plan över infiltration/markbädd

Ange anläggningens mått:

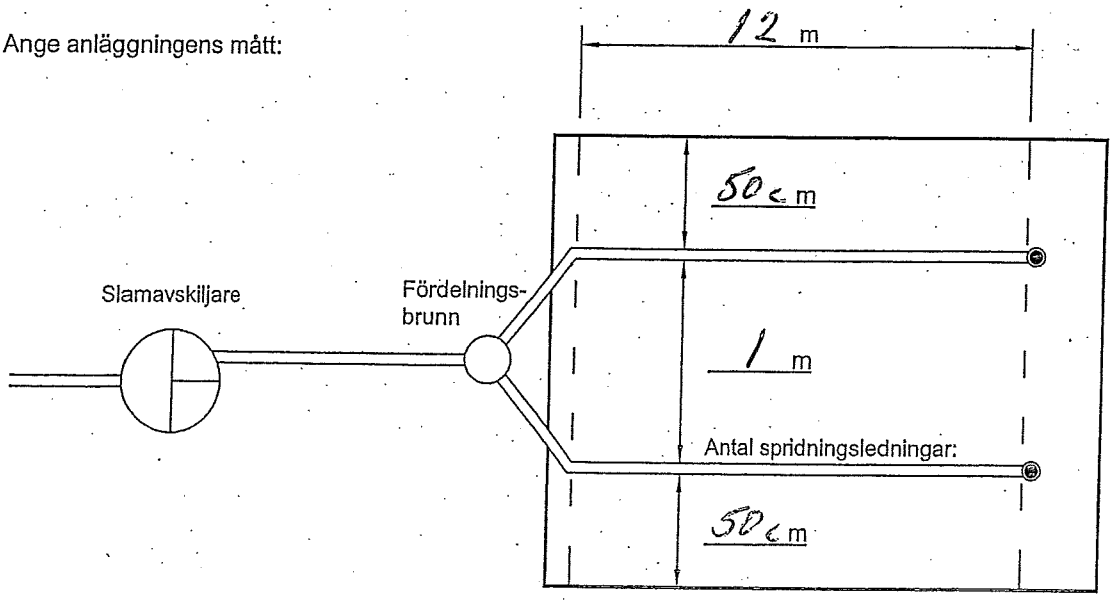

Postadress	Besöksadress	Telefon	Telefax	E-postadress	Internetadress
Tanums kommun Miljöavdelningen 457 81 TANUMSHEDE	Apoteksvägen 6	0525-180 00 (vx)	0525-183 02	mbn.diarium@tanum.se	www.tanum.se

Övriga upplysningar/kommentarer/avvikelser

☐	Skriftliga driftinstruktioner överlämnade till fastighetsägaren				☐	Situationsplan bifogas
Datum för rapport/besiktningsdatum		år	månad	dag	☐	Fotodokumentation bifogas
		20				


Underskrift av entreprenör

Namnförtydligande Göran Nilsson

Kopia till miljöavdelningen.

Det är fastighetsägarens ansvar att Entreprenörsrapporten inkommer till miljöavdelningen.

Entreprenörsrapporten ska fyllas i av den som utfört avloppsanläggningen.

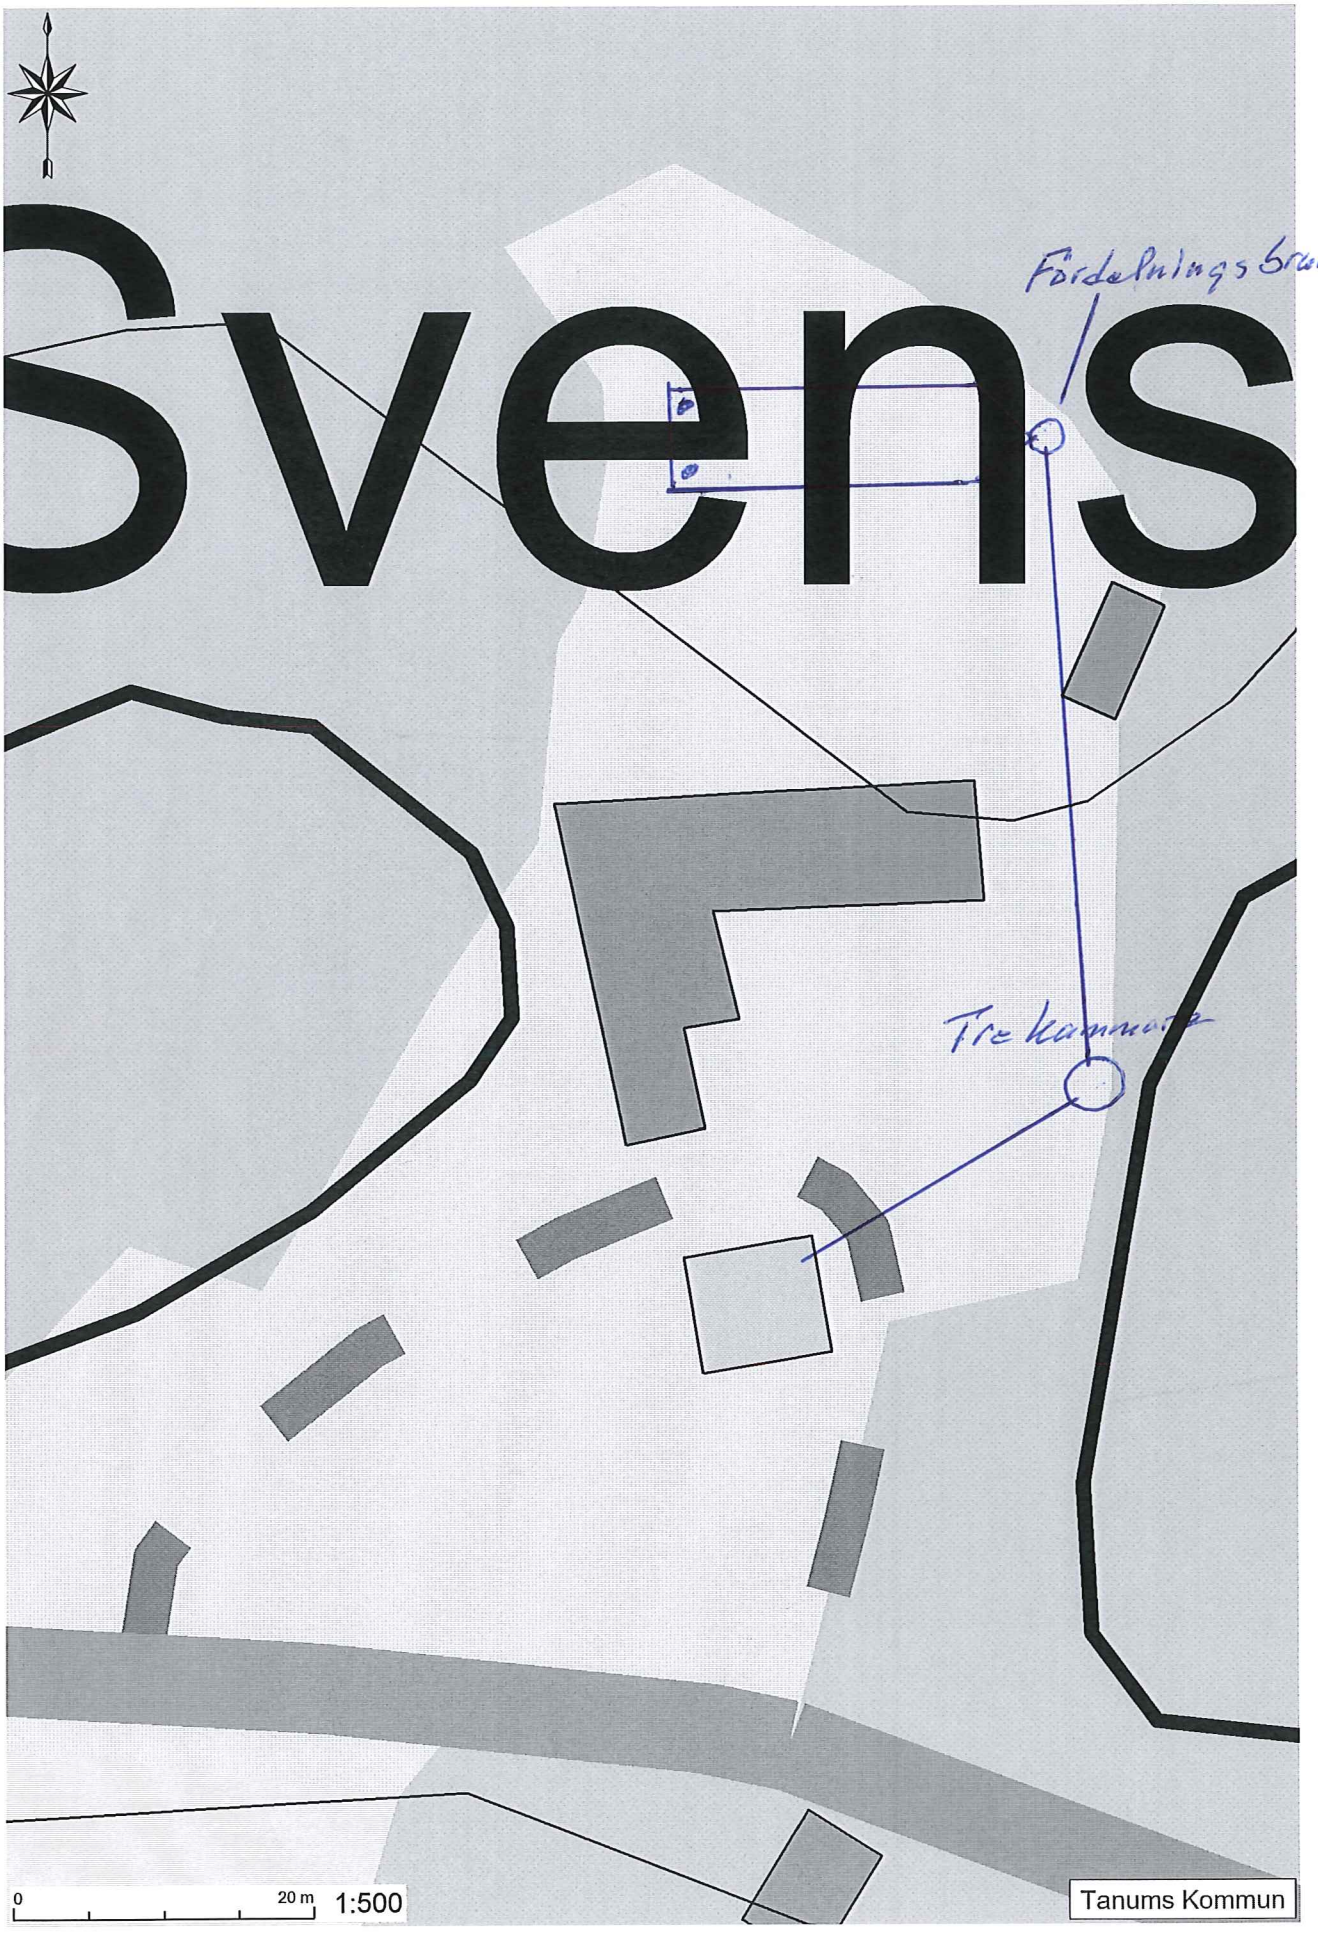
Svens
Fördelnings brunn
Tre kammare
0
20 m
1:500
Tanums Kommun

TANUMS KOMMUN

Samhällsbyggnadsförvaltningen
Miljöavdelningen

BESLUT
2009-05-04

Vår referens
2009.0308-821 Mbn

Eva Johansson
Svenseröd 5
457 96 Lur

Beslut angående ansökan om installation av infiltrationsanläggning för WC, bad-, disk- och tvättavlopp på fastigheten Svenseröd 1:3.

Bakgrund

Ansökan har inkommit från Eva Johansson om tillstånd för installation av infiltrationsanläggning för WC, bad-, disk- och tvättavlopp på fastigheten Svenseröd 1:3. Avloppsanläggningen ska betjäna ett bostadshus.
Av ansökan framgår att avloppsvatten från WC, bad-, disk-, och tvättavlopp avses avledas till en trekammarbrunn och vidare till en infiltration.

Platsen har 2009-05-04 inspekterats av miljöavdelningen.

Bedömning

Befintlig avloppslösning består av WC med avledning till sluten tank och bad-, disk-, och tvättavlopp till mark. Tillståndshandlingar för den befintliga anläggningen saknas i Miljöavdelningens arkiv.

En helt ny avloppsanläggning planeras. Avledning av WC samt bad-, disk-, och tvättavlopp är tänkt ledas samman till en ny installerad trekammarbrunn med efterföljande infiltration.

Grävd provgrop har inspekterats vid tänkt plats för infiltration. Under matjordslagret består marken av sand. Marken bedöms lämplig för att utföra en vanlig infiltration. Enligt uppgift finns inga dricksvattentäkter nedströms om den planerade infiltrationsanläggningen.

Föreslagen avloppsanordning bedöms i tillräcklig hög utsträckning uppfylla kraven enligt Naturvårdsverkets allmänna råd 2006:7.

Beslut

Miljö- och byggnadsnämnden beslutar att lämna tillstånd till att på fastigheten Svenseröd 1:3 inrätta infiltrationsanläggning för WC, bad-, disk- och tvättavlopp. Beslutet tas med stöd av 13 § Förordningen om miljöfarlig verksamhet och hälsoskydd samt med hänvisning till Miljöbalkens 1 kap. 1 §, 2 kap. 1-6 §§ samt 5 § Lokala hälsoskyddsföreskrifter.

Tillståndet förenas med följande villkor:

- Innehavaren av avloppsanläggningen ansvarar för att anläggningen inte orsakar olägenhet eller miljöstörning.

- Anläggningen skall utföras i huvudsak enligt Miljöavdelningens tekniska anvisningar för anläggande av infiltration samt i alla avseenden i enlighet med beslutet.

- Anläggningen skall placeras enligt situationsplan.

- Anläggningsarbetet skall utföras av sakkunnig person.

- Avloppsvattnet från WC bad-, disk- och tvättavlopp skall avledas till slamavskiljare. Slamavskiljaren skall vara tät och typgodkänd för WC, bad-, disk-, tvättvatten (vanligtvis en våtvolym om 2 m^3).

- Infiltrationsanläggningen skall bestå av totalt 25 m spridningsledning fördelat på minst 25 m^2.

- Spridningsledningarna skall vara förfabricerade och får ej anläggas närmare berg eller grundvattenyta än 1 meter.

- Erforderliga dräneringar skall utföras. Tak- och dräneringsvatten får ej anslutas till anläggningen.

- Anläggningen får ej utsättas för ständiga belastningar från fordon och skall därför inte placeras under parkeringsplats, väg eller liknande.

- Anmälan om färdigställande av avloppsanläggningen görs till Miljö- och byggnadsnämnden senast tre arbetsdagar innan igenfyllning.

- Ett intyg på att anläggningen är utförd enligt beslutet ska upprättas i form av entreprenörsrapport. Kopia på en korrekt ifylld entreprenörsrapport skall lämnas in till miljö- och byggnadsnämnden inom 10 dagar efter färdigställandet

- Drift- och underhållsinstruktion, journal och relationsritning bör förvaras på fastigheten och kunna visas upp på begäran av tillsynsmyndigheten.

- Innehavaren av avloppsanordning skall genom att ta del av tillverkarens instruktioner, anlitande av sakkunnig eller på annat sätt, skaffa sig tillgång till sådan kunskap så att anordningen underhålls och sköts på ett sätt så att dess funktion säkerställs.

- Tillståndet är en värdehandling som skall sparas och vid eventuellt ägarbyte överlämnas till den nya fastighetsägaren.

- Detta tillstånd att inrätta avloppsanordning gäller i 5 år från beslutsdatum, men förfaller om arbetet med anläggningen inte har påbörjats inom 2 år.

- Avloppsanordningen ska kontrolleras av sakkunnig person senast efter 10 år. Protokoll från kontrollen ska förvaras på fastigheten och kunna visas upp på begäran av tillsynsmyndigheten.

Om villkoren i ovan meddelade beslut inte följs upphör det aktuella tillståndet att gälla.

Upplysningar

Markbaserade anläggningar (t e x infiltration, markbädd) har en uppskattad livslängd på cirka 15 år.

Information om skötsel av markbaserad avloppsanläggning bifogas.

Endast miljömärkta rengöringskemikalier bör användas i hushållet och till toaletten.

För detta tillstånd debiteras avgift enligt av Kommunfullmäktige fastställd taxa 5640 kr. Faktura skickas separat.

MILJÖ- OCH BYGGNADSNÄMNDEN

Niclas Wigforss
Miljö- och hälsoskyddsinspektör

Bilagor:
Kopia av situationsplan
Faktablad om anläggande av infiltrationsanläggning
Råd och skötselanvisning vid kompostering av latrin
Skötsel av markbaserad avloppsanläggning
Entreprenörsrapport