

17.57-92/80

EJ SKALENLIG KARTA

Fastighetsrättslig beskrivning, aktbilaga BE 1	Teknisk beskrivning, aktbilaga BE 2
--	-------------------------------------



FASTIGHETSBILDNINGSMYNDIGHETEN

BESKRIVNING

Sida

Aktbilaga

Datum

4

BE 1

Dnr

Torsby lantmäteridistrikt

1992-04-07

S3 91 311

Fastighet, område m m 1	Fig 2	Area delarea 3	hektar, m ² ± ändring/summa 4	Ägare, uppgifter till lokal skattemyndighet och andre anmärkningar 5
<u>Lotten N</u>				
Nytt servitut Se lotten M				
<u>Lotten O</u>	"	— " —	4:332	88
Nytt servitut Se lotten P				
<u>Lotten P</u>	"	— " —	4:333	88
Nytt servitut Rätten att behålla och underhålla befintliga el-, tele- och kabel-TV- ledningar enl aktbil 5-7 Till förmån för: Lotten O Belastar: Lotten P				
<u>Lotten Q</u>	"	— " —	4:334	88
Nytt servitut Se lotten R				
<u>Lotten R</u>	"	— " —	4:335	88
Nytt servitut Rätten att behålla och underhålla befintliga el-, tele- och kabel-TV- ledningar enl aktbil 5-7 Till förmån för: Lotten Q Belastar: Lotten R				
<u>Lotten S</u>	"	— " —	4:336	88
Nytt servitut Rätten att behålla och underhålla befintliga el-, tele- och kabel-TV- ledningar enl aktbil 5-7 Till förmån för: Lotten T Belastar: Lotten S				
<u>Lotten T</u>	"	— " —	4:337	88
Nytt servitut Se lotten S				

Alfa Lavals Personal-
stiftelse
Pl 12150
102 24 STOCKHOLM

Torsby lantmäteridistrikt

1992

S3 91311

KA

Förrättning

Avstyckning från Branäs 4:107

Kommun

Torsby

Län

Värmland

Registerområde

Torsby

Registreringsbevis

Förrättningen är registrerad

Mätskiss för fasadmått gällande

samtliga styckningslotter


Förrättningslantmätare

För fastighetsregistermyndigheten


Urban Olmås

Fastighetsrättslig beskrivning, aktbilaga

Teknisk beskrivning, aktbilaga

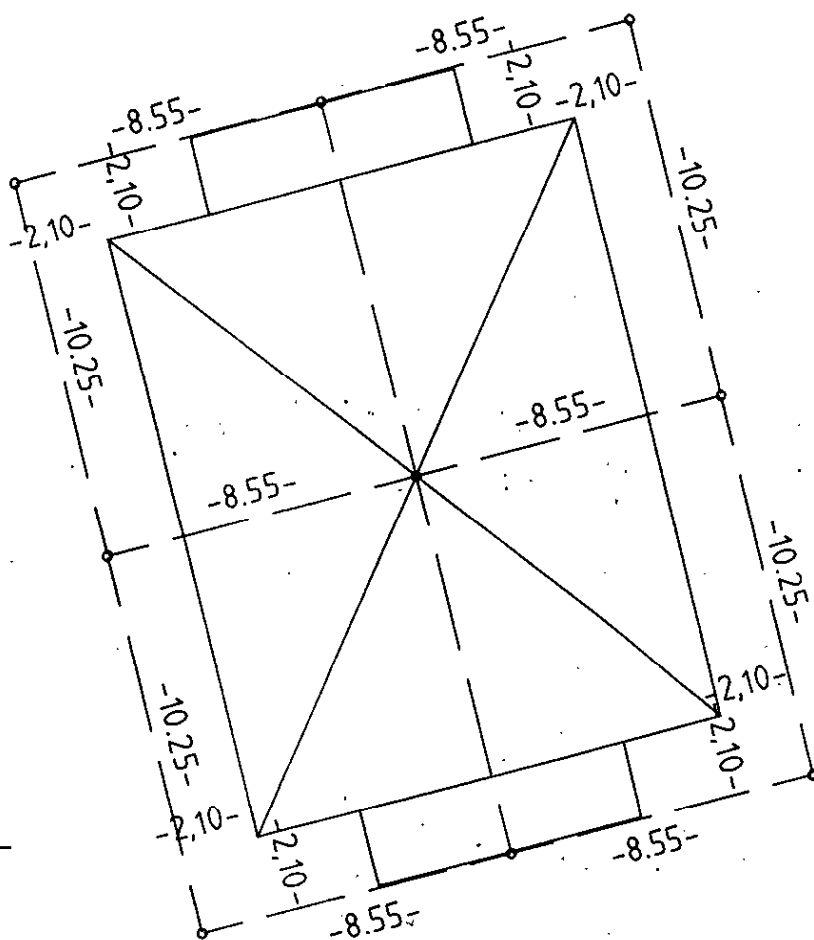

X=27500

Y=67300

Ny tillkomna gränser :

Eramställd genom

Koordinatsystem

Mätklass

Skala 1 : 1:200

För det tekniska innehållet svarar

Reg karta, lägesangivning

Beteckningsstandard