
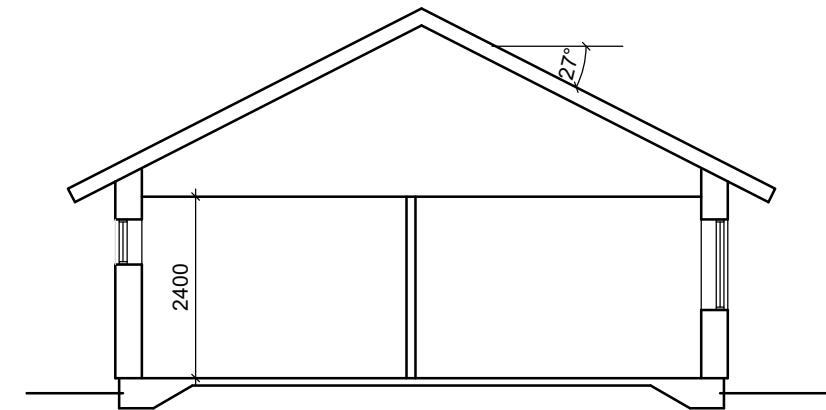


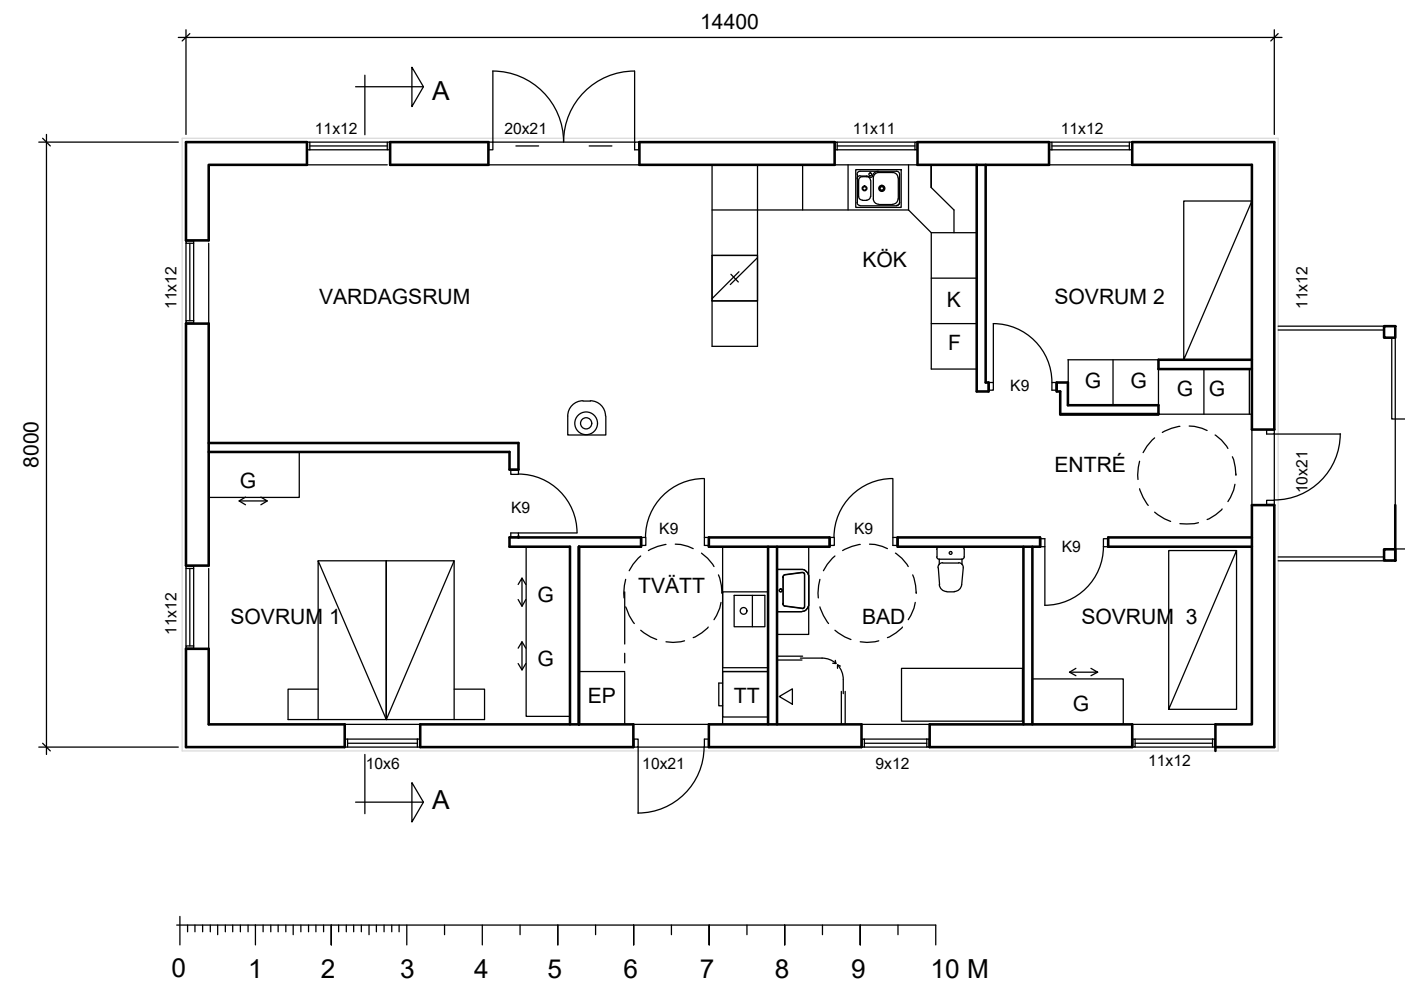

PRINCIPSEKTION

A		KÖK,TVÄTT,BAD		19-05-27		GA
BET	ANT	ÄNDRINGEN AVSER			DATUM	SIGN
BYGGLOVSRITNING 2017-02-28						
BYGGKONSULT OLLE ZETTERBERG HB Trädgårdsmästarens väg 3 760 15 GRÄDDÖ Tel:0708-13 04 03 E.post olle.zetterberg@telia.com						
LILLTORP 1 : 2 9 NORRTÄLJE KOMMUN						
NYBYGGNAD AV ENBOSTADSHUS PLAN, SEKTION						
SKALA			NUMMER			BET
1 : 1 0 0			A 17-004-01			A