

År 1953. den 12/3 blev denna ritning godkänd
under villkor som i protokollet § 8/.... närmare
angives betygas:

BYGGNADSNÄMDEN I TANUMS KOMMUN

ordf.

RYLAND. V. 3:50

Till Tanums & Lurs Byggnadsnämnd.

Underteknad får härmed anholla om tillstånd att tillbygga
mitt å Västra Ryland befintliga Boningshus, enligt medsänd
ritning.

Att tillbyggnaden är behövlig synes ju på den uppjorda ritningen
då byggnaden endast består av ett rum och kök i bottenvåningen,
och ett rum i vindsvåningen, något tvätt och toalettrum finnes ej,
men skulle detta kunna tillgodoses genom denna tillbyggnad.
Det med rödkrita inramade å ritningen gäller tillbyggnaden.
Och hoppas jag att nämnden tillstyrker denna min ansökan

Västra Ryland Tanumshede
den 11/3 1953.


Karl Johansson.....

Förslag till tillbyggnad av boningshus i Tanumshede
för Karl Johansson.

År 1953 den /2/3 blev denna ritning godkänd
under villkor som i protokollet § 8/... närmare
angives betygas:



Knut Johansson
ordf.

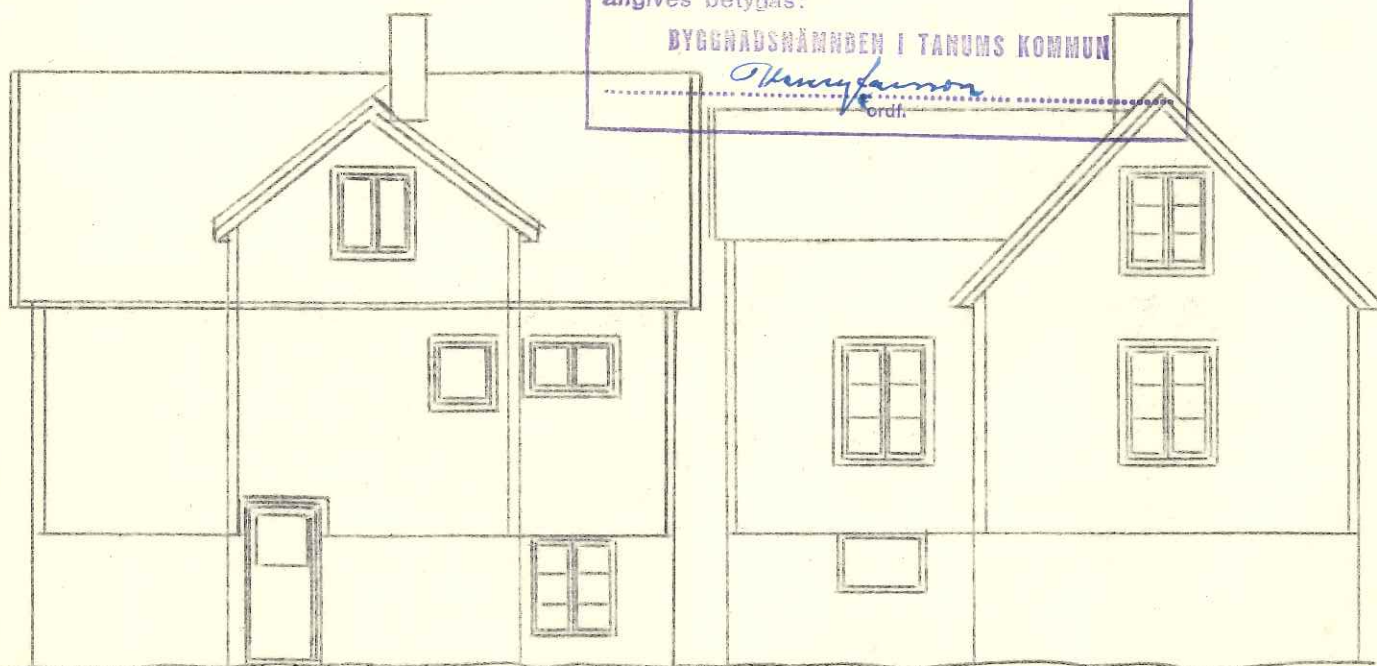


Fasad åt Ost.

Fasad åt Norr.

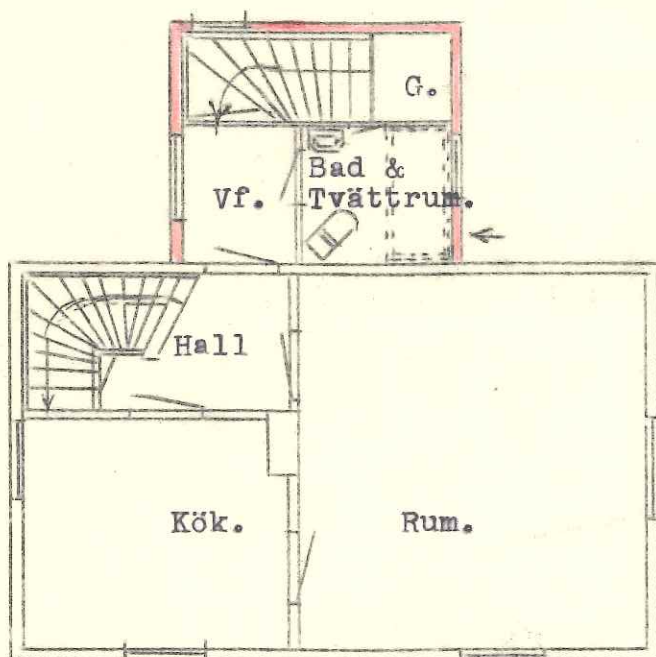

Planritning.

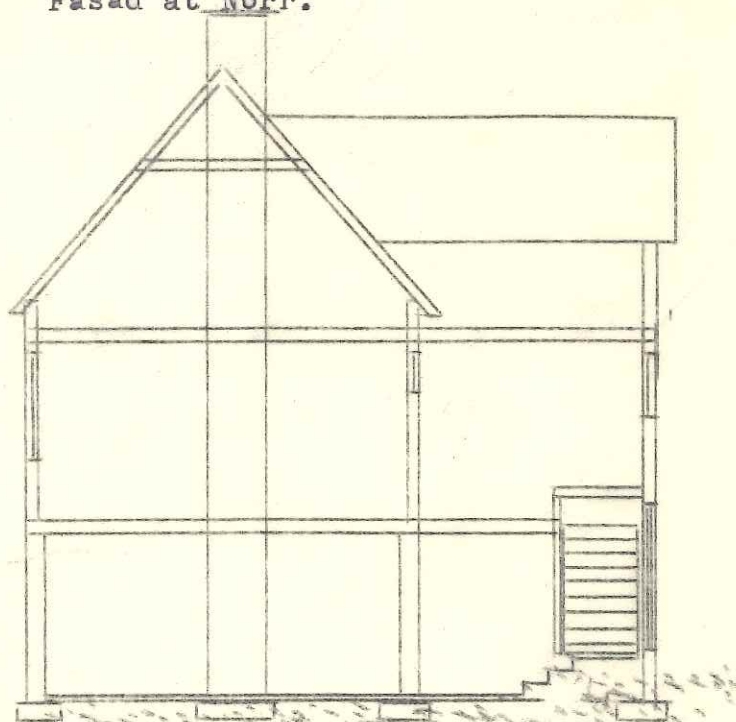

Skärning.

Det med rödkrita inramad
gäller tillbyggnad.

Skala 1-100

Tanumshede i Mars 1953

Erik Steen.