


Ärende		Kommun	Län
Avstyckning från Lekvattnet Norra 1:57		Torsby	Värmland
Förrättningslantmätare		Registerområde	
<i>Erik Gustafsson</i>		Lekvattnet	
		Registreringsbevis	
		Registreringsdatum	
		1982-02-19	
		För fastighetsregistermyndigheten	
		<i>Christina Johansson</i>	
Fastighet, område m m	Fig	Area delarea	± ändring/summa
Lotten A	R.Nr 1:76	2692	

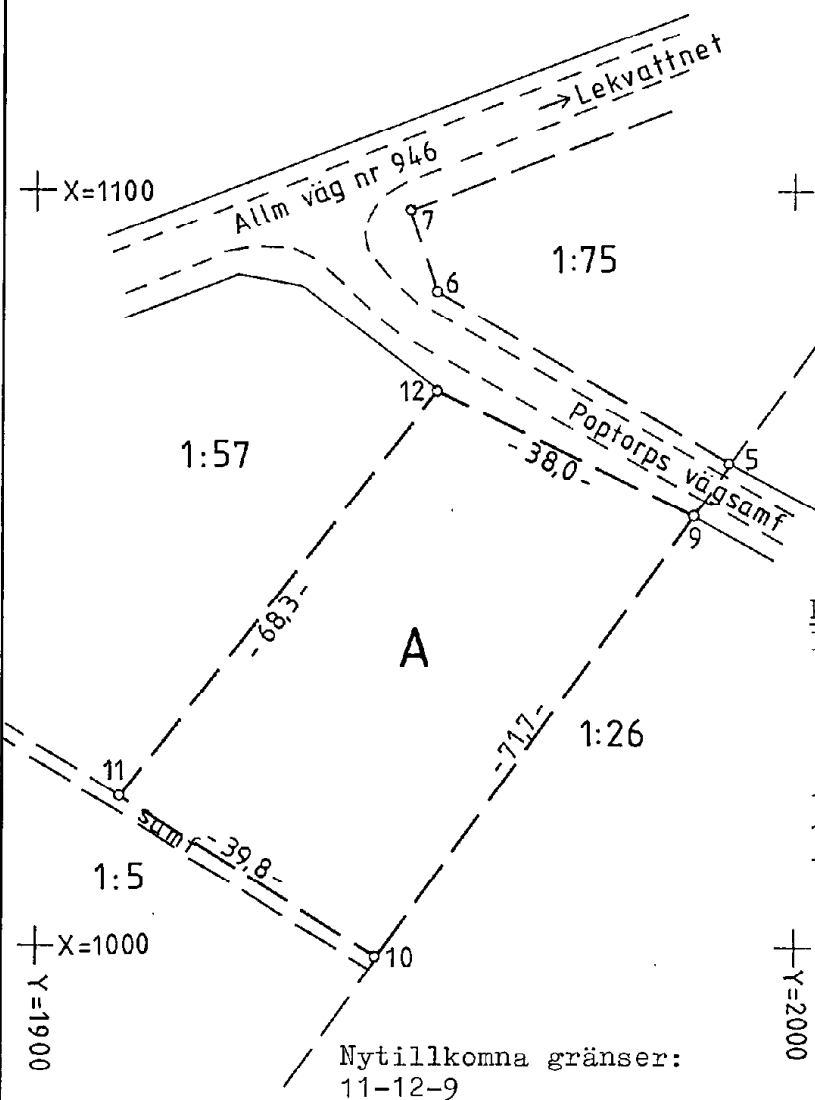

Koordinatförteckning

Punkt	Mark	X	Y
5	grm	1064,00	1991,61
6	"	1086,69	1952,57
7	"	1097,81	1949,28
9	rm	1057,09	1986,80
10	"	999,01	1944,82
11	"	1019,70	1910,84
12	"	1073,74	1952,62

Framställd genom		Skala	Mätklass	Koordinatsystem
Nymätning		1:1000	III	akt Å 1345
För det tekniska innehållet svarar		Reg karta, lägesangivning		Beteckningsstandard
<i>Erik Gustafsson</i>		Fk 122 55:61		TFA bil 4.6B:5
Mätning	Beräkning	Kartering	Ritn redigering	
EN	EN	EN	UB	

17-A-4323