

SERVITUTSUPPLÅTELSE FÖR VATTENTÄKT

92 -01- 3 1

983

986

Undertecknade ägare av fastigheten Stensgårds Utskog 1:244 i Torsby kommun medger härmed nuvarande och framtida ägare av fastigheten Stensgårds Utskog 1:255 i Torsby kommun att för all framtid ta vatten från den å förstnämnda fastighet befintliga brunnen.

Likaledes medges tillstånd för ägarna av Stensgårds Utskog 1:255 att framdraga och nedlägga de ledningar som erfordras för vattentäkten.

Tillståndet innefattar även rätt, gällande för all framtid, att begagna nämnda ledningar tillika utföra nödvändiga reparationer på desamma, varvid uppgrävd jord återlägges och planeras.

Rättigheterna avser en för en bostadslägenhet normal vattenförbrukning.

Kostnaderna för drift, underhåll och reparationer av brunnen samt hydrofor- och pumpanläggning bekostas till hälften var av ägarna till fastigheterna Stensgårds Utskog 1:244 och 1:255 eller på det sätt som ägarna kommer överens om.

Till säkerhet för den upplåtna servitutsrätten medges inteckning i Stensgårds Utskog 1:244 i Torsby kommun.

Lekvattnet den 5 / 1 1991

92 -01- 1 0


Bevittnas:

AVTAL

Undertecknade ägare av fastigheterna Stensgårds Utskog 1:244 och 1:255 i Torsby kommun har i och med detta avtal överenskommit att fördela kostnaderna avseende vattentäkt och avloppsanläggning så att ägaren till Stensgårds Utskog 1:244 betalar 3/4 av kostnaderna medan ägaren till Stensgårds Utskog 1:255 betalar 1/4 av kostnaderna.

Avtalet gäller intill dess nytt avtal tecknats.

Lekvattnet den 26/10 1991

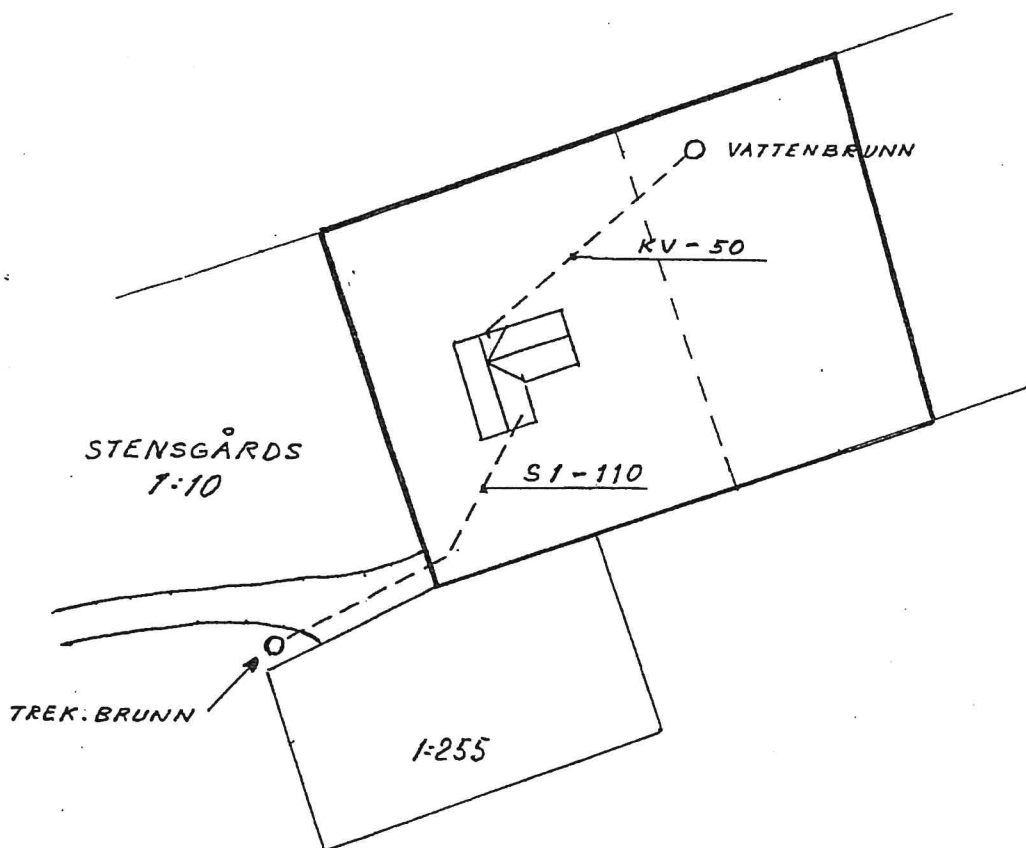

KV-50 = 50 MM PVC RÖR FRÅN GRÄVD BRUNN

S1-150 = 110 MM PVC RÖR SPILLVATTEN FRÅN KÖK & TVÄTT

DAGVATTEN DRÄNERAS UT I STENKISTA

Bygglöv beviljat
den 29/6 1988 § 274
TORSHY BYGGNADSNÄMND

VATTEN & AVLOPPSLEDNINGAR
Å FASTIGHETEN
STENSGÅRD 1:244