Kopia av:

Avstyckning från fastigheten ROLSTORP FOGDEGÅRD 1^{7}	KARTA Dnr 200/63 F 3 Uppr år 1964
Socken Tånnö	/Inge Persson/ Lantmätare.
Kommun Bors Län Jönköpings	
Skala 1:1000	0 10 20 30 40 50 60 meter

Areal: Fig. 1 skogsmark 0,1312 hektar R Nr 1^{20}

Servitut: Med styckningslotten följer rätt att använda befintlig bilväg över stamfastigheten och vidare med samma rätt som må tillkomma stamfastigheten fram till sjön Flåren.
Med styckningslotten följer även 5 % av stamfastighetens andel i samfällt fiske i sjön Flåren.

§ 221 År 1964 den 20 augusti blev denna avstyckning fastställd av Överlantmätaren i Jönköpings län, betygar å ämbetets vägnar:

Helge Sölscher

Helge Sölscher

Bestyrkes på tjänstens vägnar:

Kanslibiträde.

Undertecknade ägarna till
stamfastigheten Rolstorp Fogdegård
1^{7} medgiver till förändring till
strandlinjen enligt karta

Skillingaryd den 2 maj 1996

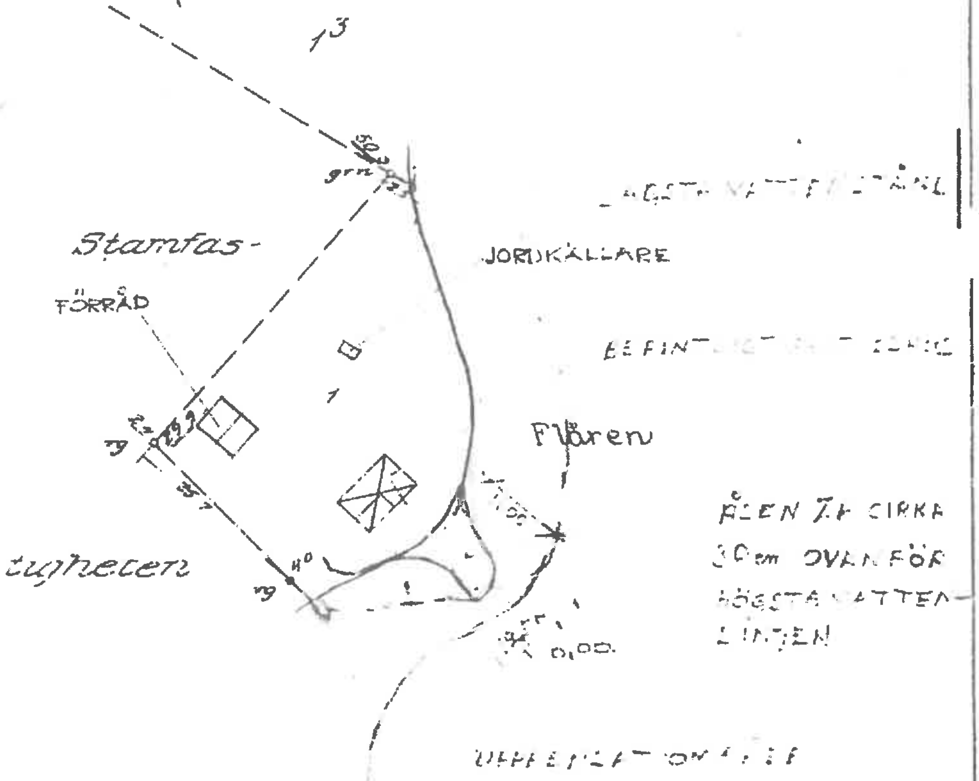

Ek 4-6

Signum

Koll / C.H.

Mätning | Koord ber | Arealber | Kartering | Ritning