
Göteborgs Stad
Lantmäterimyndigheten

A4S

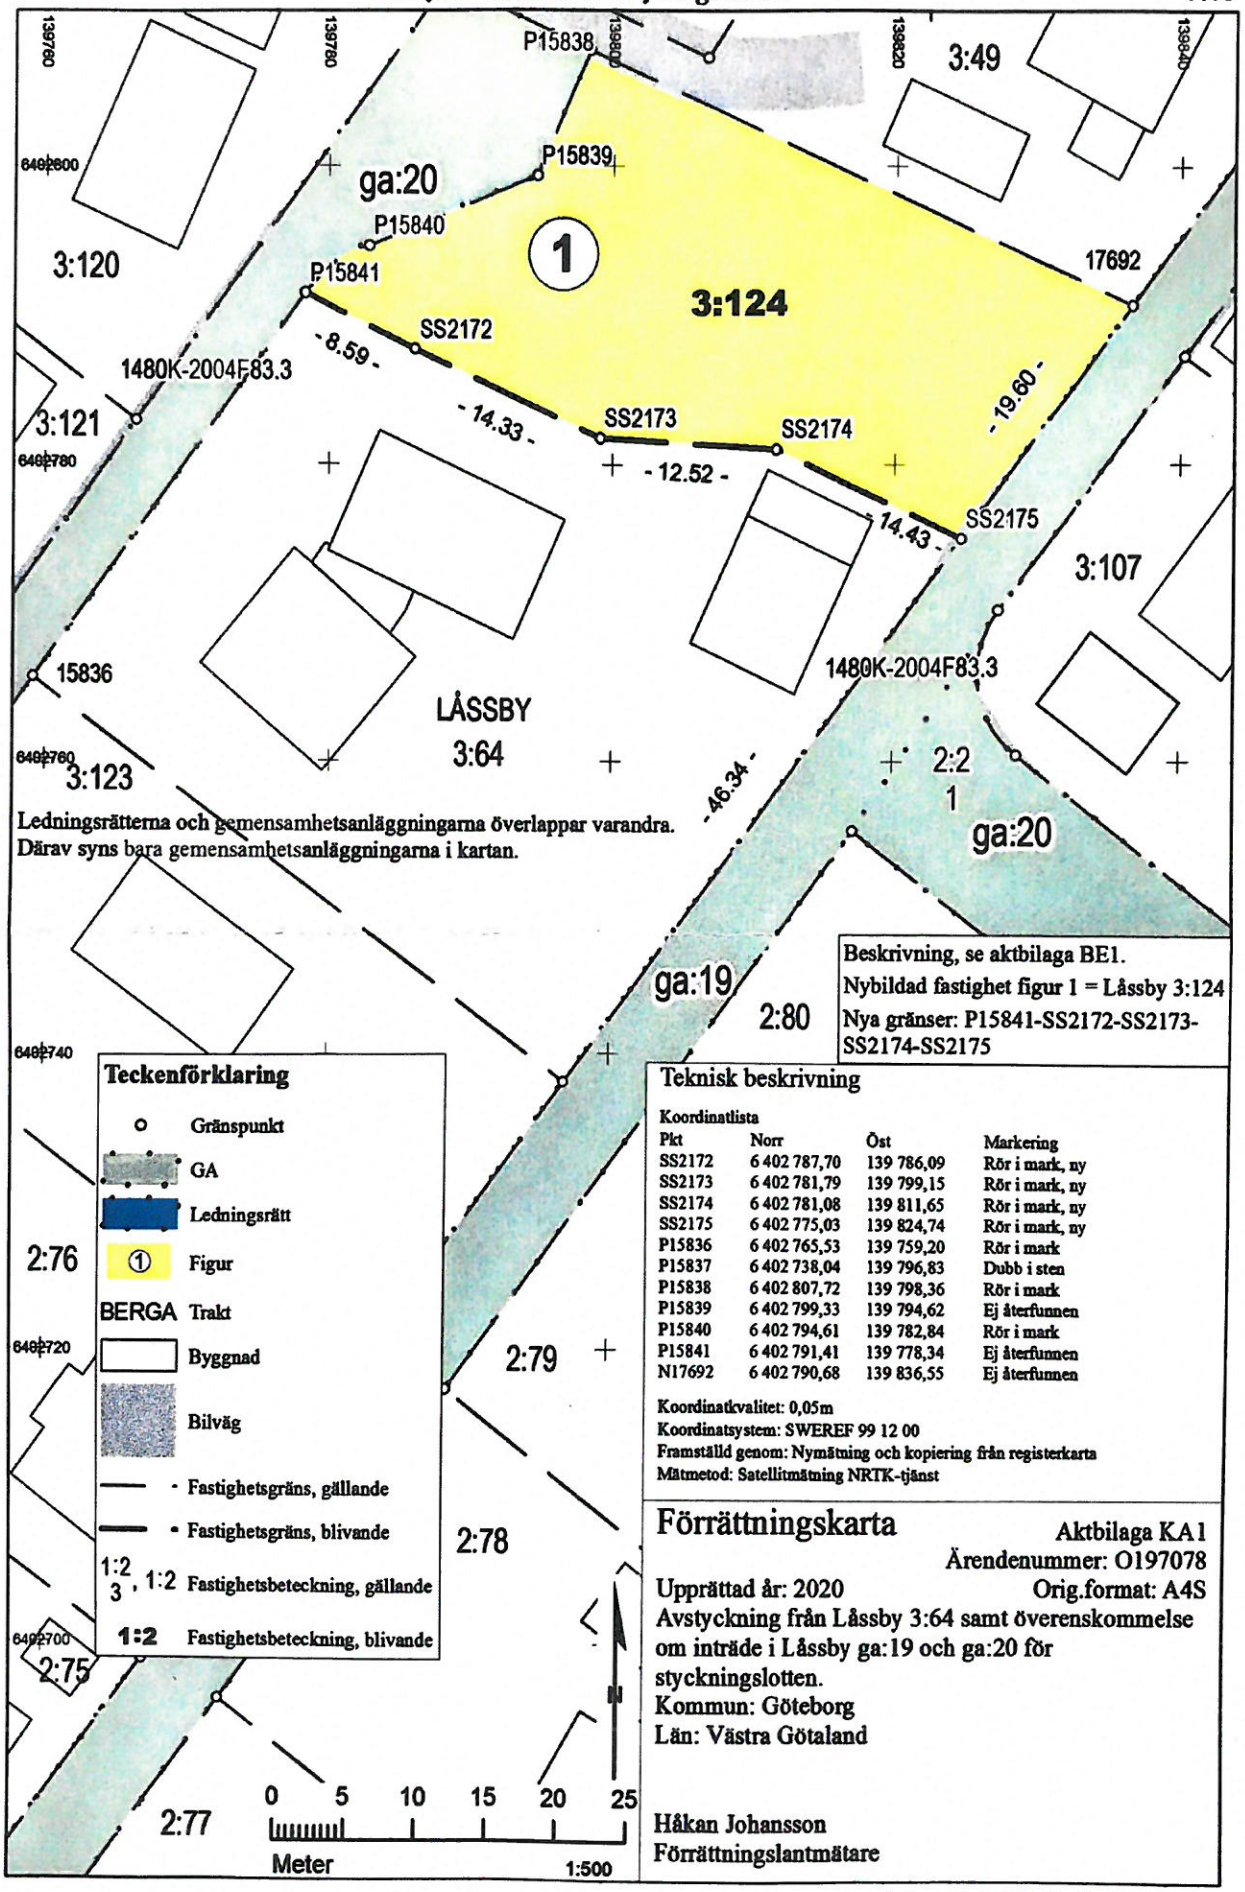

Teknisk beskrivning

Koordinatlista

Pkt	Norr	Öst	Markering
SS2172	6 402 787,70	139 786,09	Rör i mark, ny
SS2173	6 402 781,79	139 799,15	Rör i mark, ny
SS2174	6 402 781,08	139 811,65	Rör i mark, ny
SS2175	6 402 775,03	139 824,74	Rör i mark, ny
P15836	6 402 765,53	139 759,20	Rör i mark
P15837	6 402 738,04	139 796,83	Dubb i sten
P15838	6 402 807,72	139 798,36	Rör i mark
P15839	6 402 799,33	139 794,62	Ej återfunnen
P15840	6 402 794,61	139 782,84	Rör i mark
P15841	6 402 791,41	139 778,34	Ej återfunnen
N17692	6 402 790,68	139 836,55	Ej återfunnen

Koordinatkvalitet: 0,05m
Koordinatsystem: SWEREF 99 12 00
Framställd genom: Nymätning och kopiering från registerkarta
Mätmetod: Satellitmätning NRTK-tjänst

Förrättningskarta

Aktbilaga KA1
Ärendenummer: O197078
Upprättad år: 2020
Orig.format: A4S

Avstyckning från Låssby 3:64 samt överenskommelse om inträde i Låssby ga:19 och ga:20 för styckningslotten.
Kommun: Göteborg
Län: Västra Götaland

Håkan Johansson
Förrättningslantmätare