

# Karta

över avstyckning från

**Stadsägan n:r 160**

i Karlskrona stad.

Upprättad vid avstyckningsförrättning

den 11/11/1945 av


*K. H. Magnusson*  
Mätareman.

1945. Nr 1945 den 2 juli har magistraten i Karlskrona fastställt ifrågavarande avstyckning, som genom påskrift å förrättningsakten godkänts såväl av Karlskrona stad i egenskap av ende sakägare som av byggnadsnämnden i staden; betygar,

På magistratens vägnar:

Utan avgift.

*R. H. Magnusson*

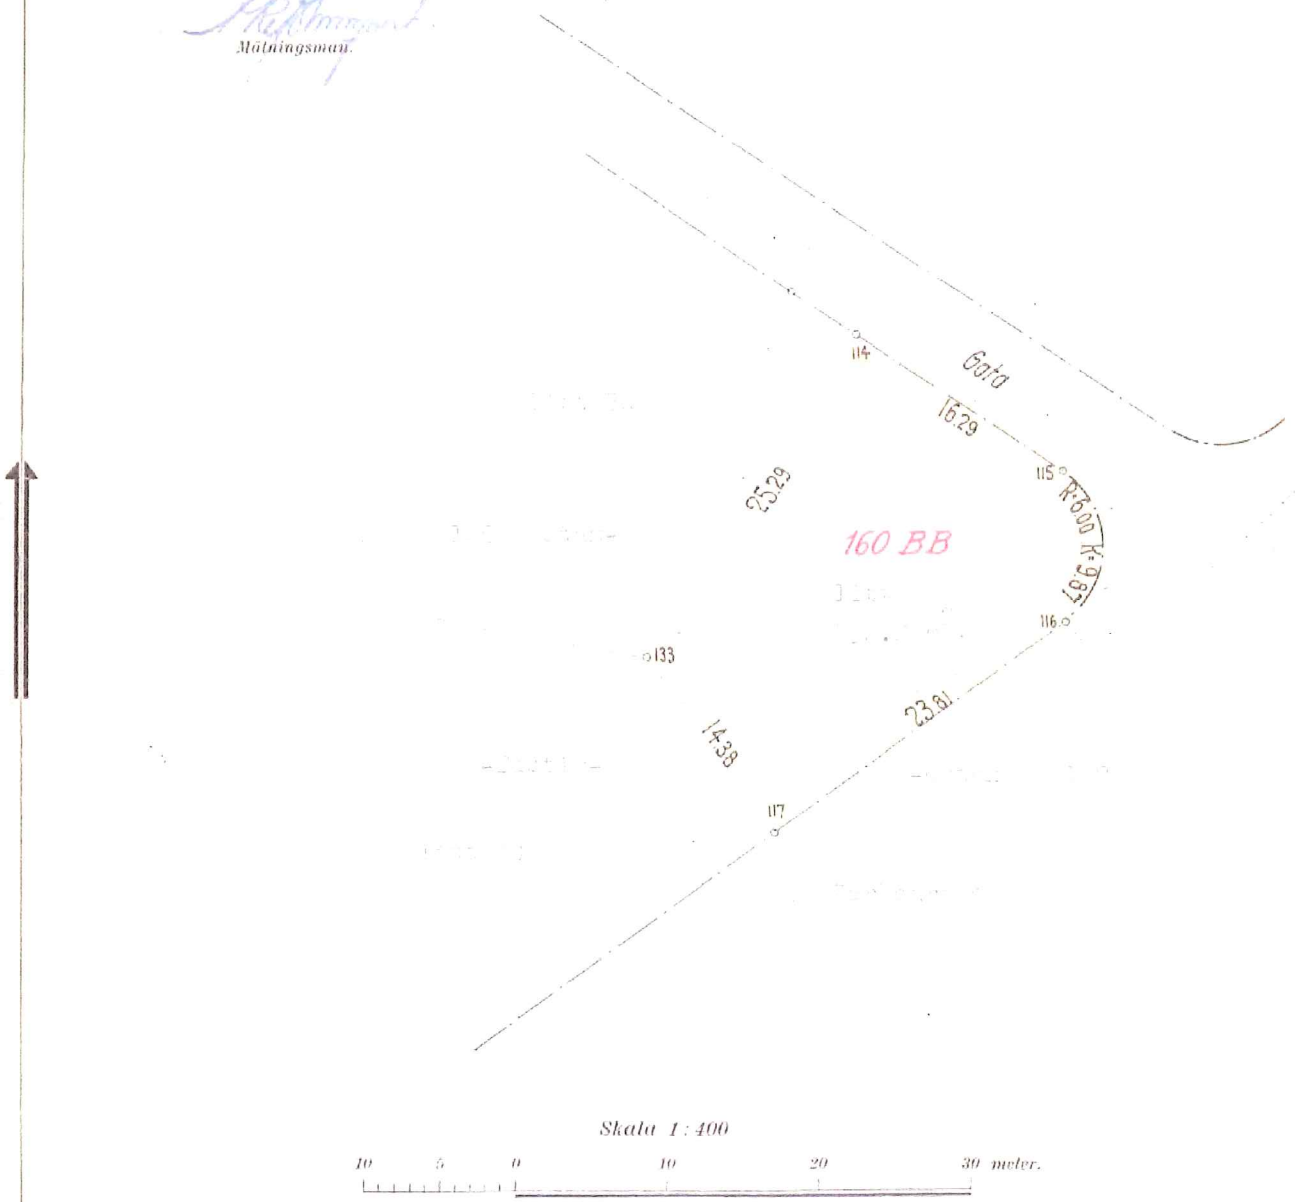

**Beteckningar:**




Koordinater för hörnpunkter. DEF SYSTEM				Markering	
Nr	#	x	y		
114	8504	27	10157	24	järnrör i jord
115	8517	93	10148	37	" " " "
116	8518	21	10138	50	" " " "
117	8499	00	10124	43	" " " "
133	8490	50	10136	03	" " " "

1080K-stg 160 BB/45

Karta över  
 kvarteret SVETSAREN  
 i KARLSKRONA  
 med förslag till  
 tomtindelning

Upprättad den 23 april 1965

av *Åke Focher*  
 Mättningsman


Förslaget antaget av byggnadsnämnden  
 i Karlskrona den 19/6 1965, S.219,  
 beslutat i tjänsten:  
*Karl Thorne*

Genom beslut denna dag, vilket till följd av stadgarandet i 150 § tredje stycket byggnadslagen omedelbart vunnit laga kraft, har länsstyrelsen i Blekinge län fastställt den på denna karta angivna tomtindelningen för kv Svetsaren.

Länsstyrelsen har tillika fastställt de angivna tomtbeteckningarna som registerbeteckningar.

• Karlskrona i landokanalen den 27 juli 1965.  
 På tjänstens vägnar:

*Thorne*

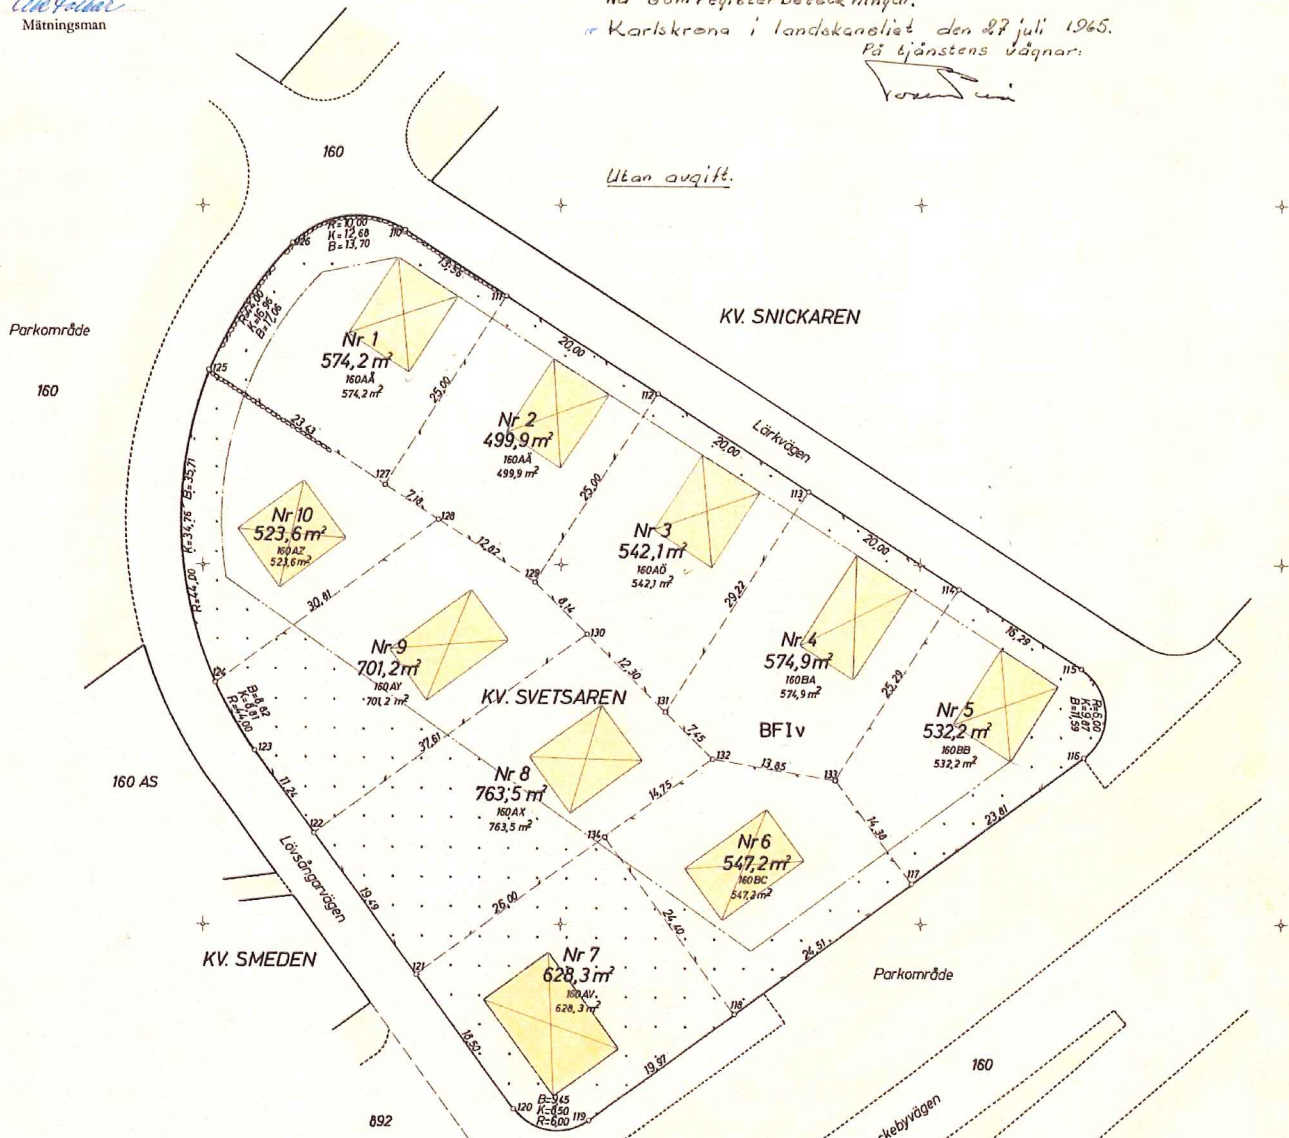

Beteckningar:

- Kvartergrän, sammanfallande med fastighetgrän
  - - - Kvartergrän, ej sammanfallande med fastighetgrän
  - - - Fastighetgrän
  - - - Förelagen ny tomtgrän, sammanfallande med fastighetgrän
  - - - Förelagen ny tomtgrän, ej sammanfallande med fastighetgrän
  - - - Grän mellan oerädd, ej ingående i fastighetindelning
  - - - Grän mellan gata och parkområde, ej fastställt
  - - - Bestämmelsegrän
  - - - Bestämmelsegrän sammanfallande med fastighetgrän
- Nr 1,**  
 Nummer å förelagen ny tomt  
 Nummer å rättligen bildad tomt  
 Nummer å rättligen bildad tomt, förelagen att utgå  
 Nummer å administrativt bildad tomt  
 Nummer å administrativt bildad tomt, förelagen att utgå
- 160**  
 Registrerbeteckning å område, ej ingående i fastighetindelning  
 Område som får bebodas  
 Område som ej får bebodas  
 Husbyggnad (sten, trä resp. rev-trä)  
 Uthus (sten, trä resp. rev-trä)  
 Gränspunkt  
 Gränslängd i meter  
 Yttneshåll i kvadratmeter  
 Rättningspunkt

Koordinater för gränspunkter

Nr	Y	X
110	0442	10197
111	0453	10189
112	0470	10179
113	0487	10168
114	0504	10157
115	0517	10148
116	0518	10138
117	0499	10124
118	0479	10109
119	0463	10098
120	0454	10099
121	0443	10114
122	0432	10130
123	0425	10139
124	0421	10146
125	0420	10181
126	0429	10195
127	0440	10168
128	0446	10165
129	0457	10158
130	0462	10152
131	0471	10143
132	0476	10136
133	0490	10136
134	0464	10129

Ps



1080K-7833/1965

T 833/1965

