


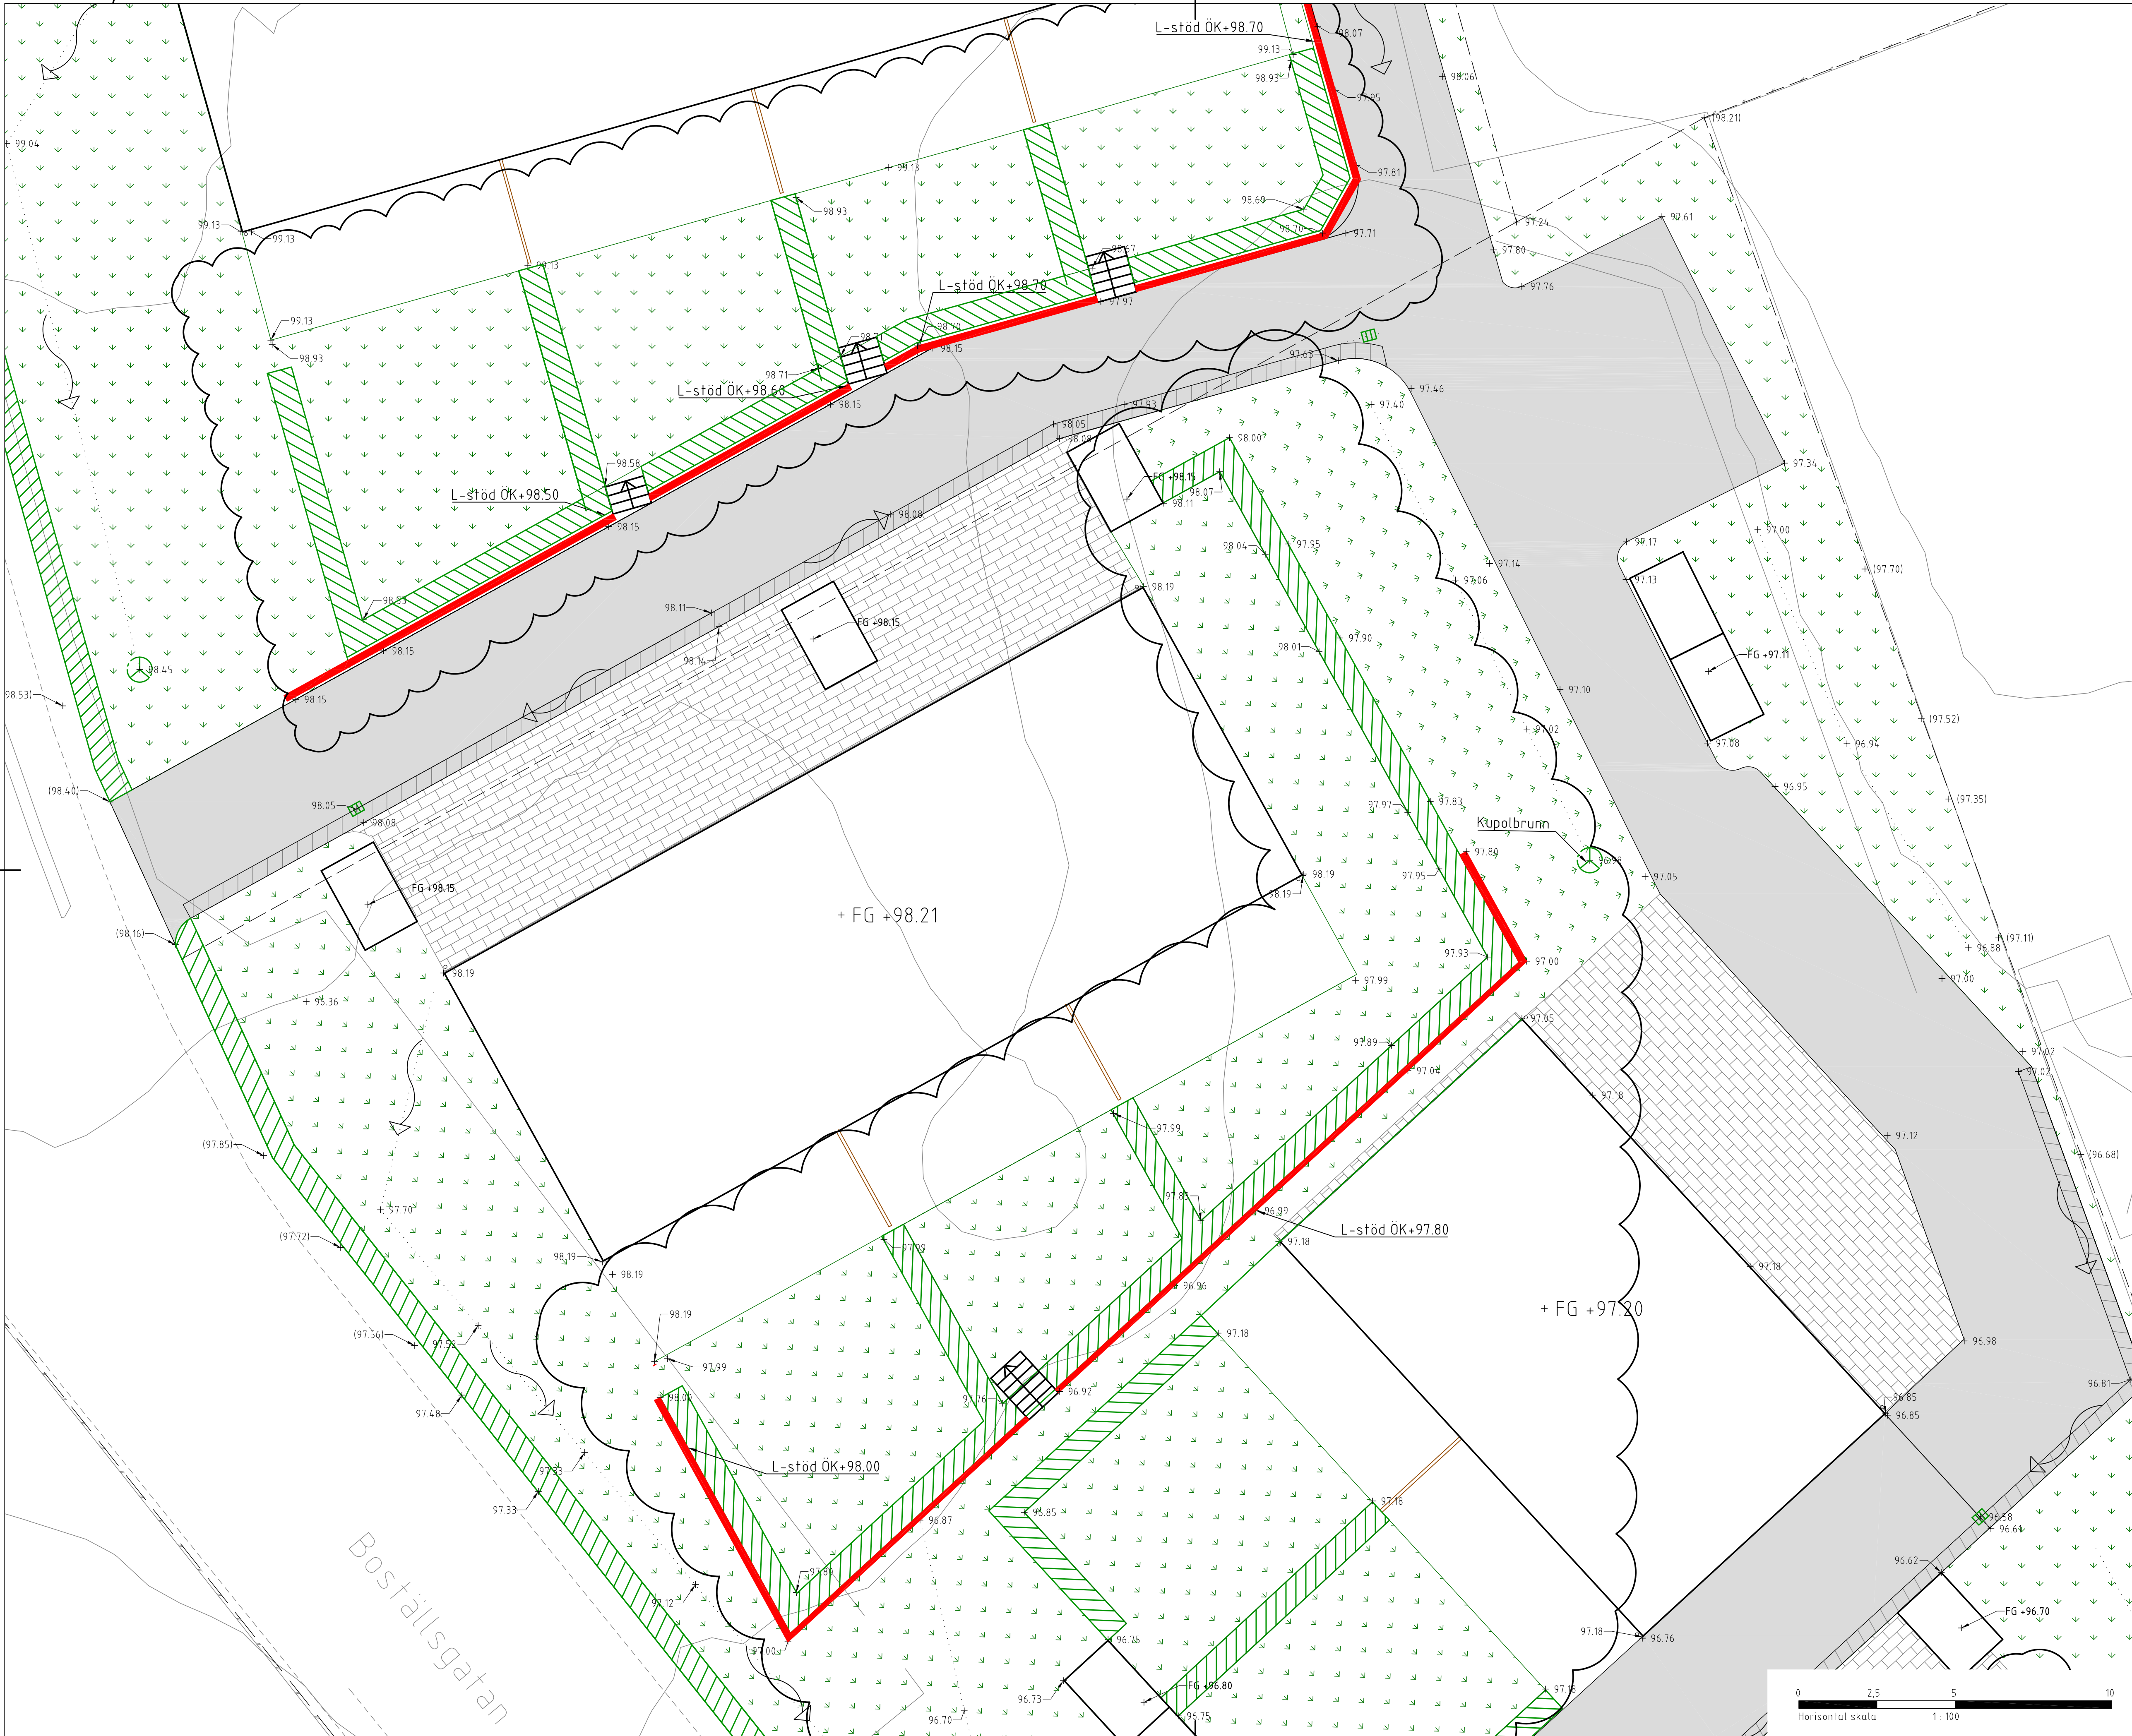


Beteckningar:

- + — Arbetsområde
- Asfalt
- Plattor
- Gräs
- Plantering
- Rännal
- + 30.06 Ny höjd
- + (29.73) Befintlig höjd
- + (29.73) Bef. höjd, bibehålls

Anmärkningar

Koordinatsystem i plan: Sweref 99, 13 30
Koordinatsystem i höjd: RH 2000

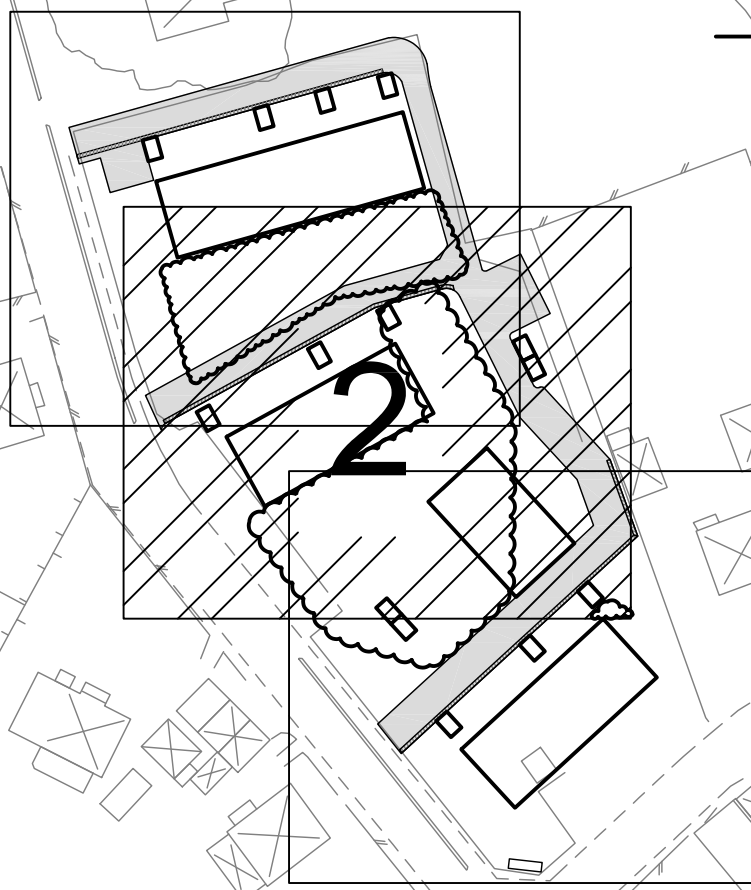

IB	-	L-Stöd, plantering, Brunnar	E.C	2021-03-31
A	-	Planteringar	E.C	2021-03-17
BET	ANT	ÄNDRINGEN AVSER	SIGN	DATUM

Bygghandling

Nybyggnad BRF
Solbrinken 13, Bjärnum
Hässelholms kommun

TOCON

Tel 0733-099 799 Box 47 281 21 Hässelholm

UPPDRAG NR	RITAD AV	HANDLÄGGARE
	P. Larsson	P. Larsson
DATUM	ANSVARIG	

2021-02-22
Ytsikt och höjdsättning
Utförning

Plan	NUMMER	I BET
SKALA		
A1, 1:100	M:02	B

