


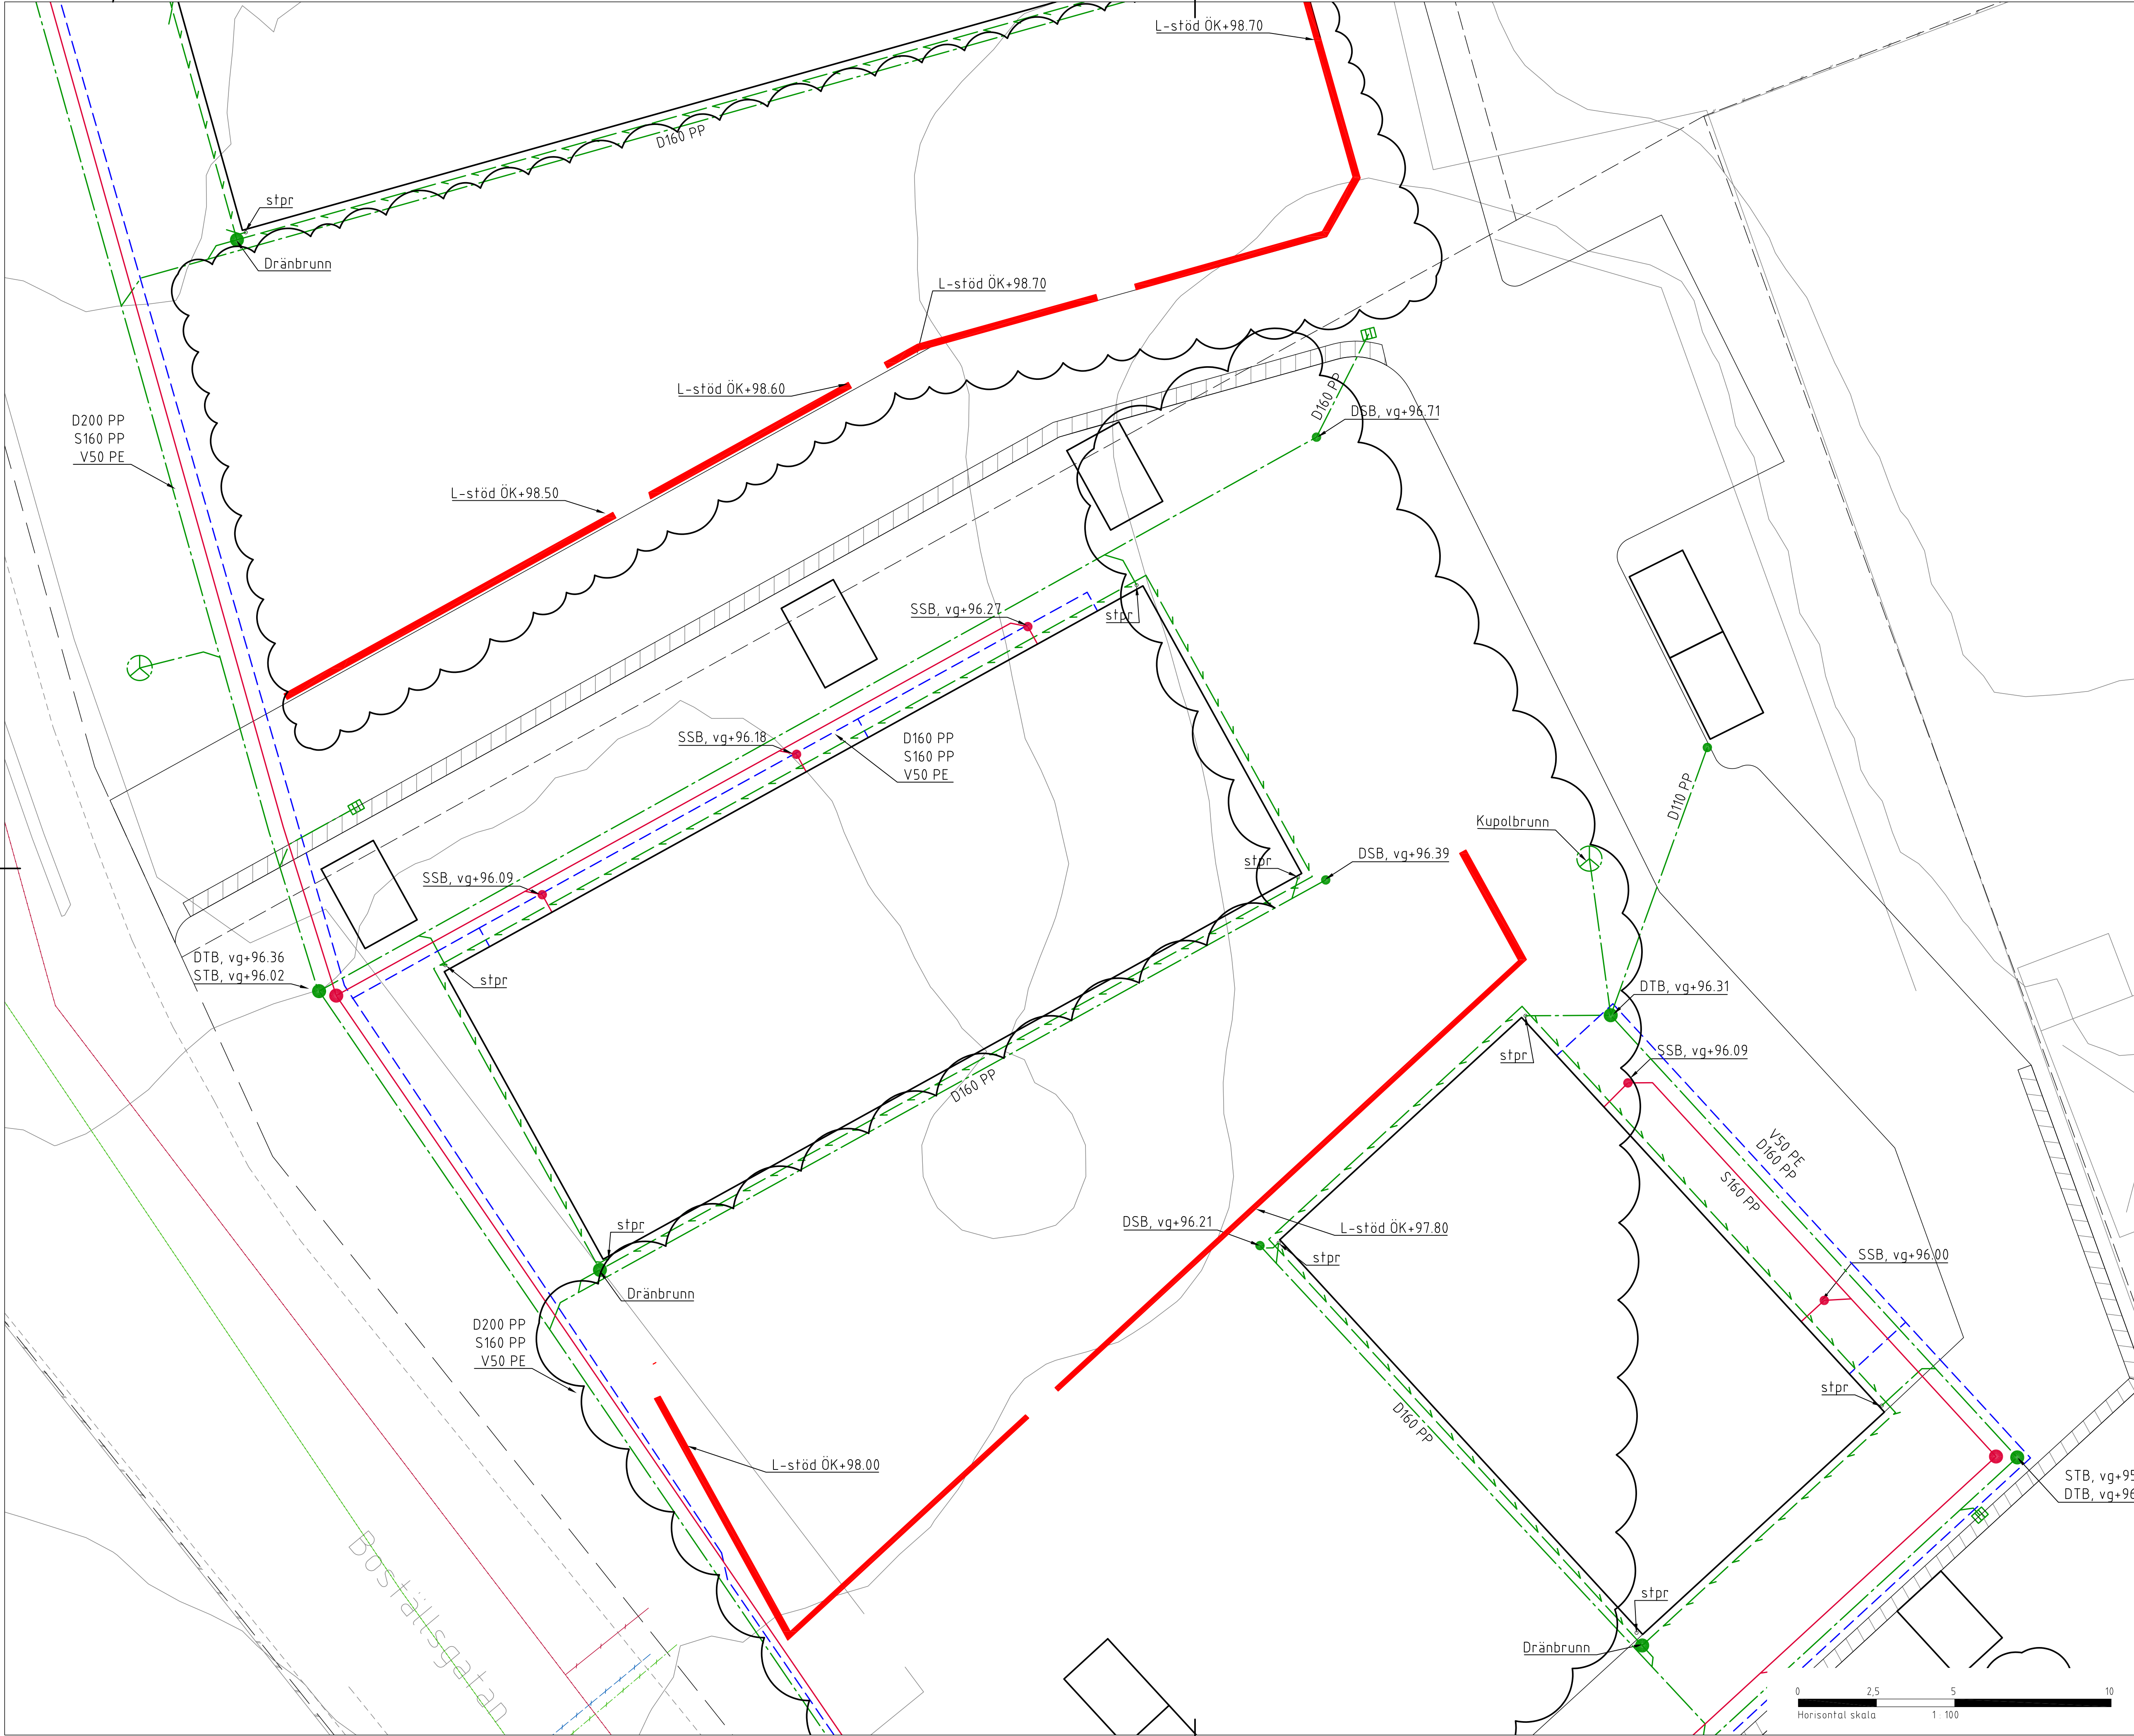


Beteckningar:

- + — Arbetsområde
- Ny dagvattenledning
- Ny spillvattenledning
- Ny vattenledning
- Ny dränering
- Bef dagvattenledning
- Bef spillvattenledning
- Bef vattenledning
- Regnvattenbrunn
- DTB/STB Dag-, spill tillsynsbrunn, Ø400
- DSB/SSB Dag-, spill spolbrunn, Ø200
- Regnvattenbrunn Ø400, med vattenlås och sandfång

Anmärkningar

Koordinatsystem i plan: Sweref 99, 13 30
Koordinatsystem i höjd: RH 2000

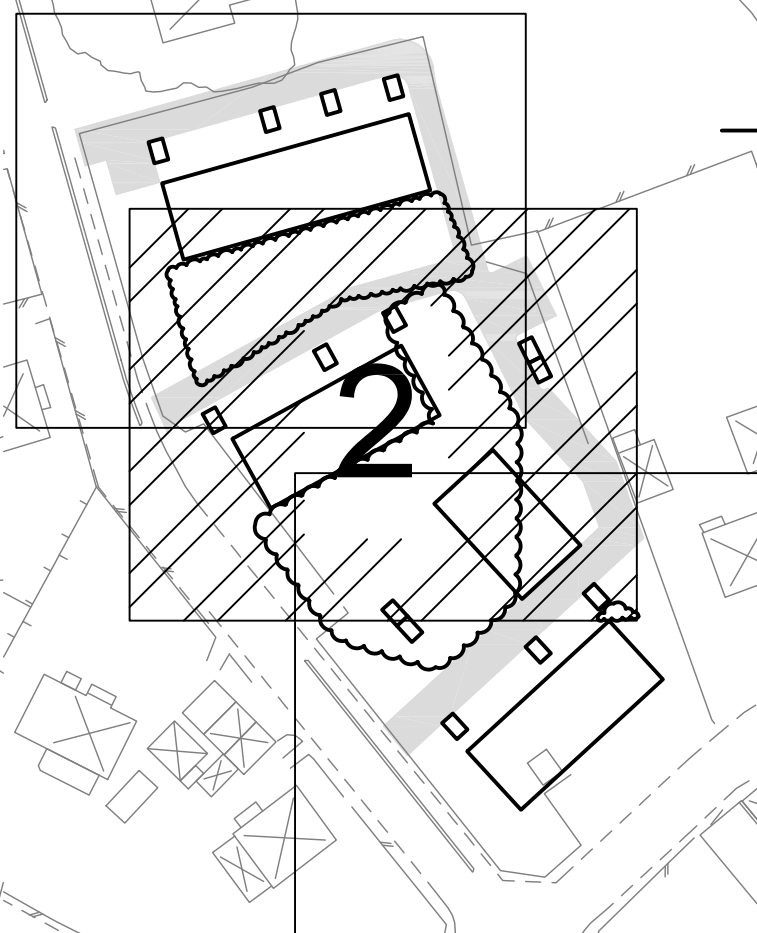

IB	-	L-Stöd, plantering, Brunnar	E.C	2021-03-31
A	-	Servisanslutning, brunnar	E.C	2021-03-01
BET	ANT	ÄNDRINGEN AVSER	SIGN	DATUM

Bygghandling

Nybyggnad BRF
Solbrinken 13, Bjärnum
Hässelholms kommun

TOCON

MARKPROJEKTERING AB
Tel 0733-099 799 Box 47 281 21 Hässelholm

UPPDRAG NR	RITAD AV	HANDLÄGGARE
	P. Larsson	P. Larsson
DATUM	ANSVARIG	
2021-02-22		
VA-plan		
Utförning		

Plan	NUMMER	I BET
SKALA		
A1, 1:100	R.02	B

