

KARTA
rörande avstyckning från
MARSJÖ 7:1

Org enhet H 5

Dnr 51/68

Upprättad år 1969 av:

Åsa Eneros
/Åsa Eneros/
Lantmätare

Socken Föra Kommun Borgholms stad

Län Kalmar Skala 1:2000 20 0 20 40 60 80 100 120 140 meter

Beskrivning

Beteckning på kartan Areal häkt R N:r

ägostag m m

Från Marsjö 7:1 avstyckas:

Fig. 1 avrösn. jord 2225 kvm 7:2

" 2 " 2500 " 7:3

" 3 " 2500 " 7:4

" 4 " 2230 " 7:5


ett var av/
Med områdena litt 1-4 följer andel med 25 %
i område litt 5 om 27200 kvm.

§. 24. År 19.70. den 5. febr.
blev å denna karta angivna avstyckning av
överlantmätaren i Kalmar län fastställd,
betygar

i överlantmätarens ställe

H. Dransbo
Bitr. Överlantmätare

Nyttillkomna gränser: sträckorna 1-2-3-
4-5-6-7-8-9-10, 2-9, 3-8, 4-7, 11-12.

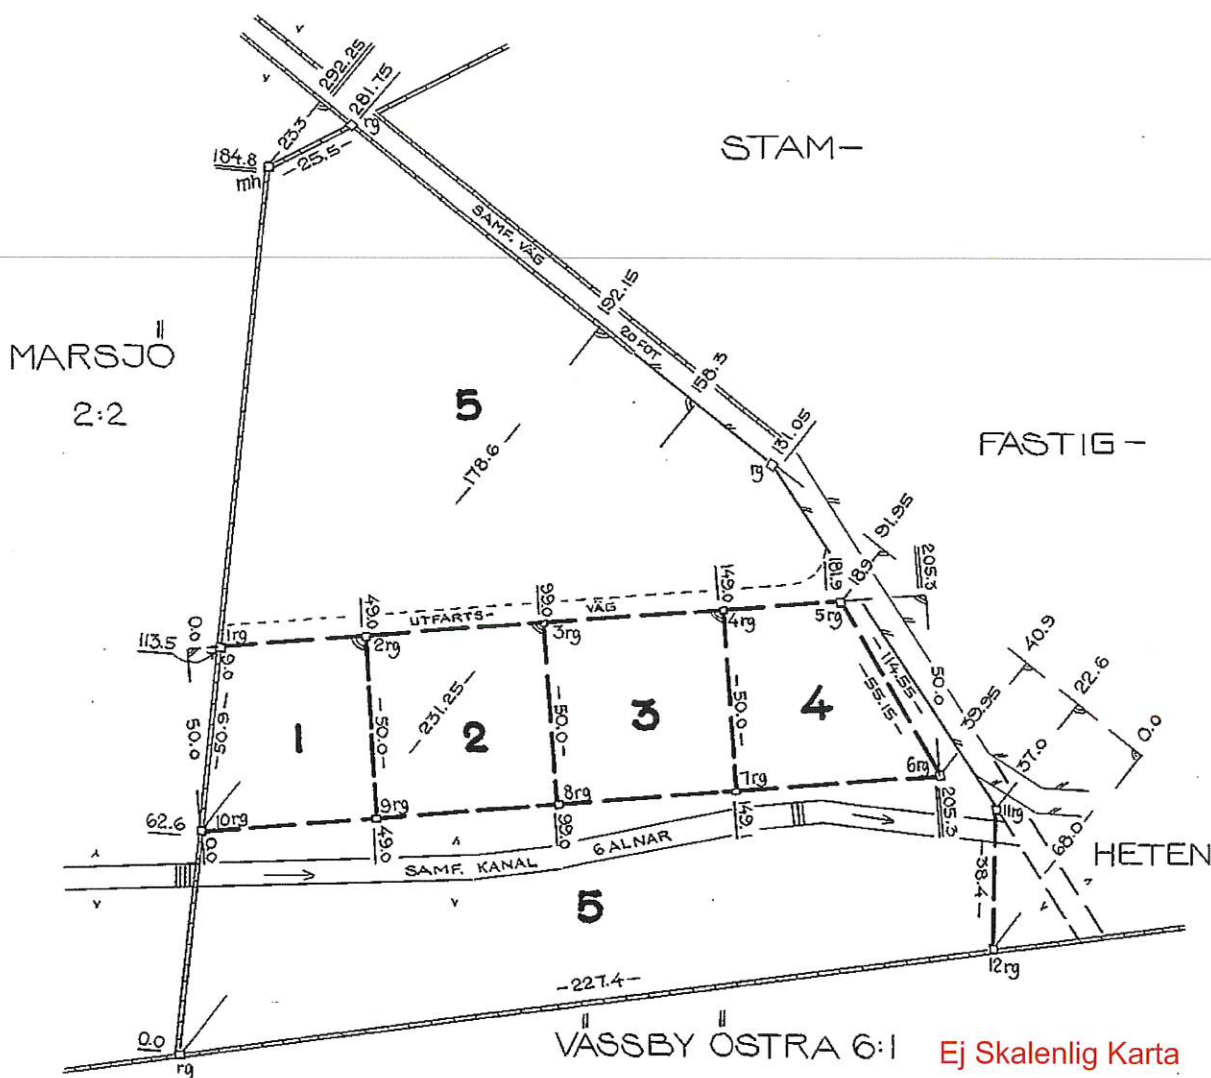

Ej Skalenlig Karta

Arkivnr m m

451

452, 543.

Signum Mätning Koordber Aroolber Kartering Ritning