
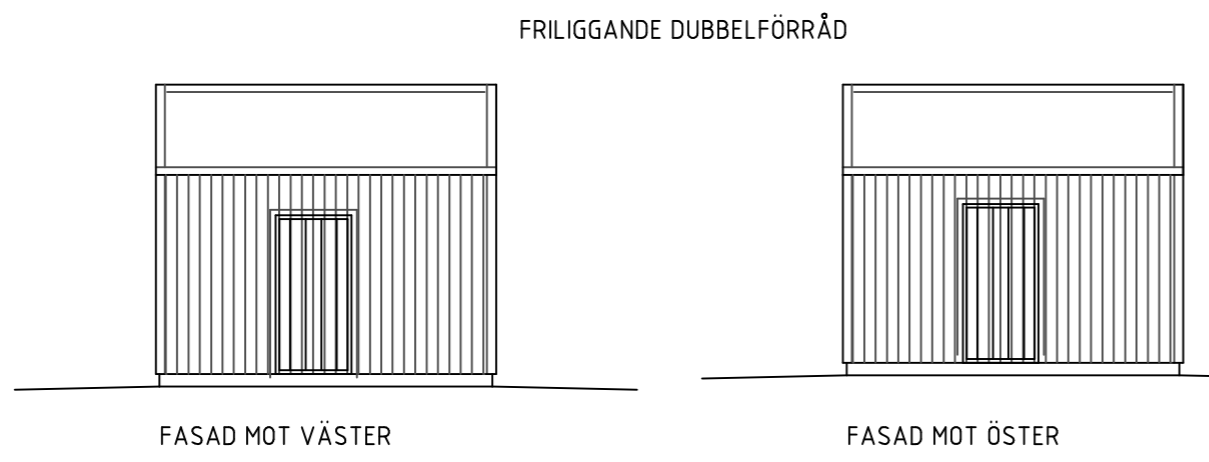
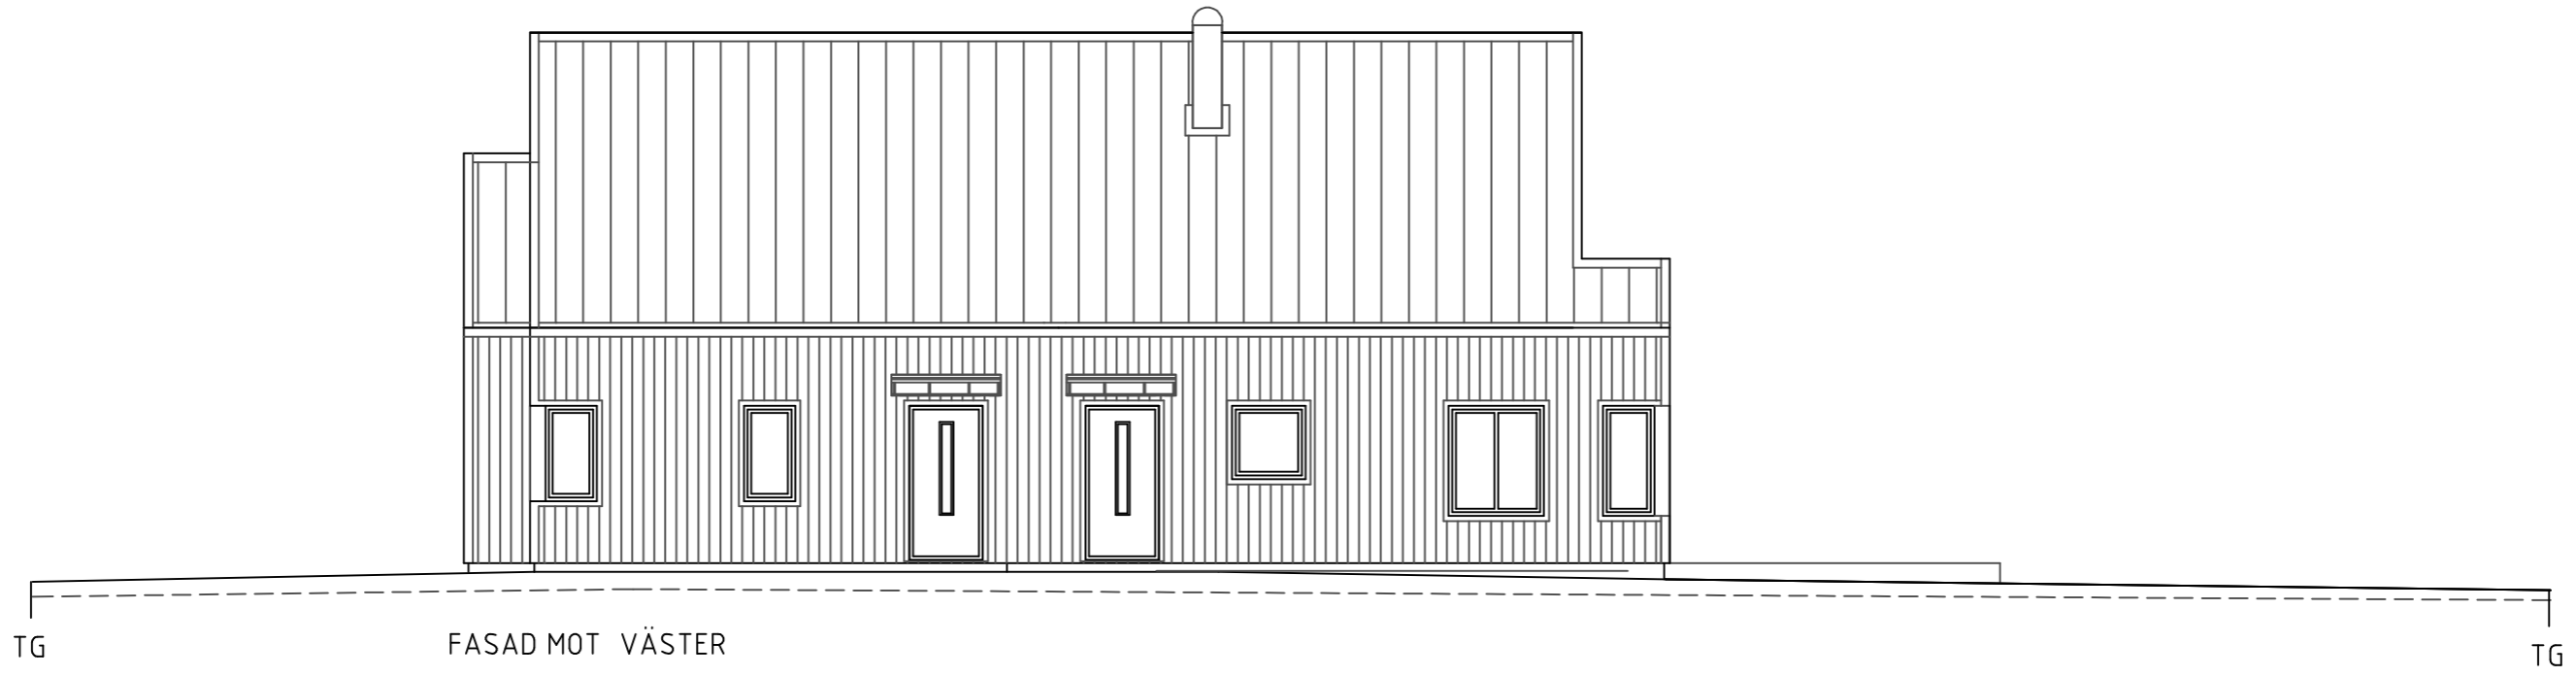


0 1,0 2,0 3,0 4,0 5,0 M

VEJBYSTRAND HUS 4

BEFINTLIG MARK - - - - -  
 BLIVANDE MARK —————

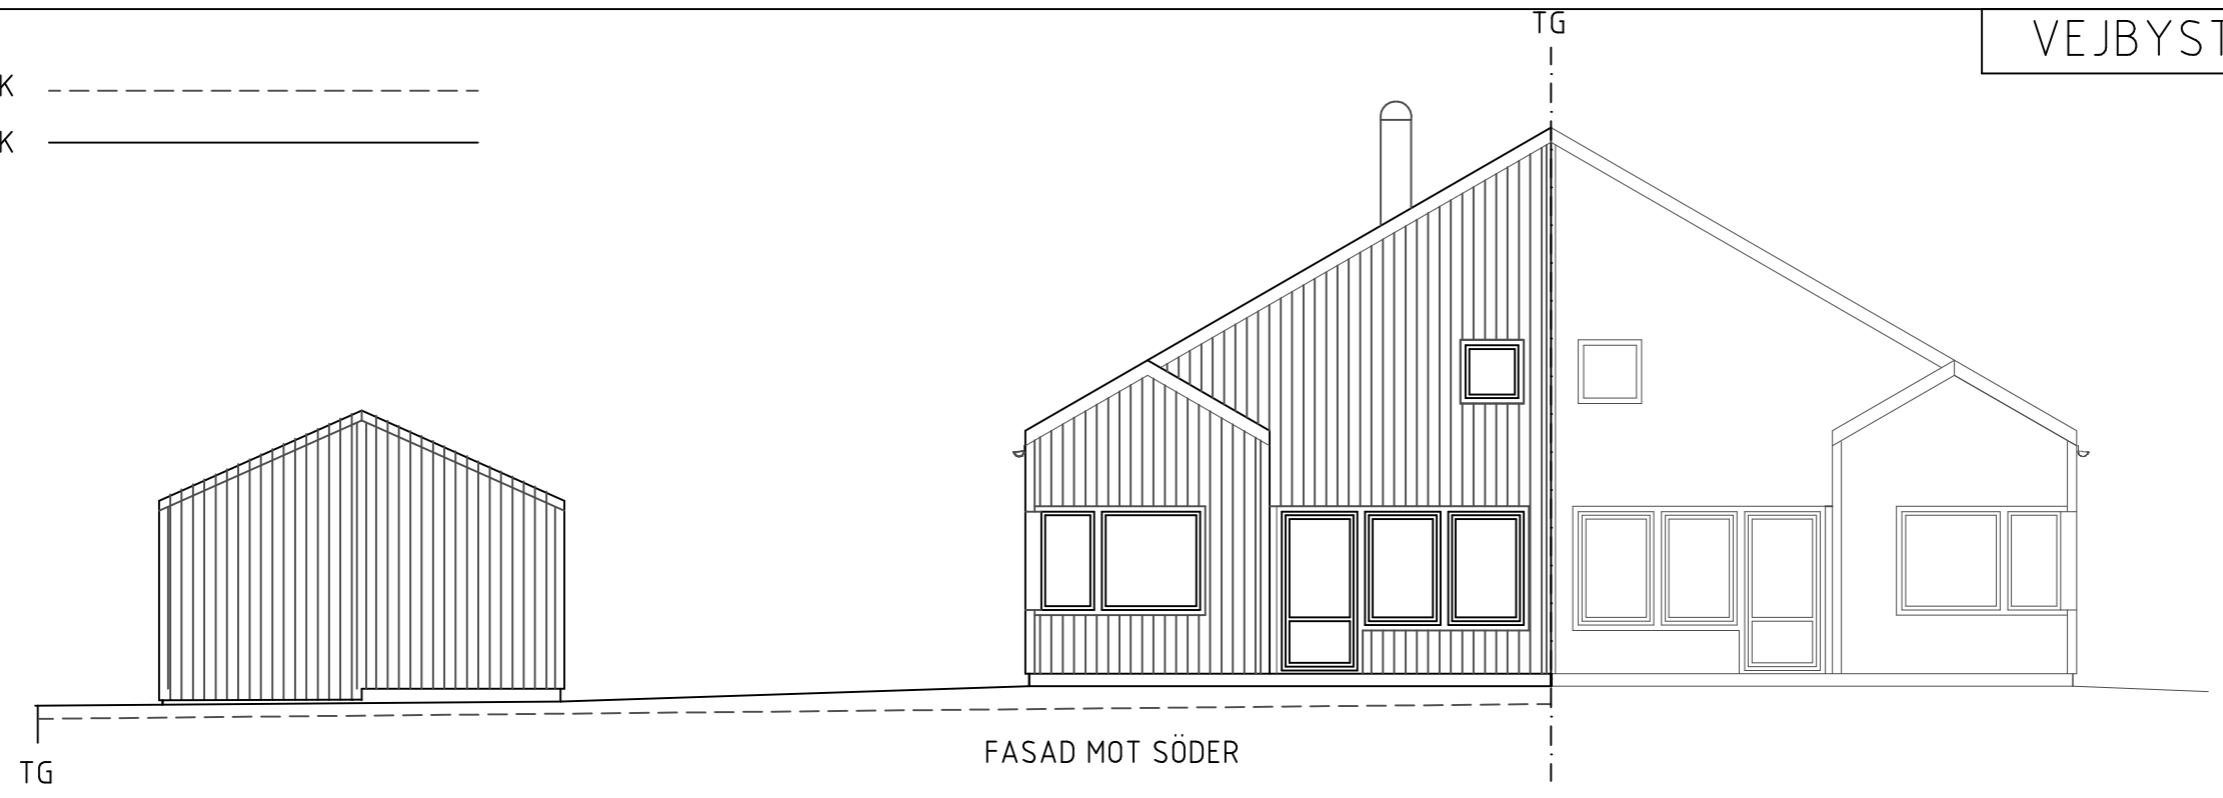

RELATIONSHANDLING		REV	ANT	REVIDERINGEN AVSER	SIGN
<b>DEROME</b> MARK & BOSTAD		VEJBY 135:261 ÄNGELHOLMS KOMMUN			
		NYBYGGNAD PARHUS 1-PLAN FASADER			
RITAD/KONSTRUERAD AV	ORT/DATUM	SKALA:		PROJEKTNUMMER	RITNINGNUMMER
JOÖ	VARBERG 2020-02-19	1:100		9485	A-F01
FÖRSLAG	GRANSKAD AV	BYGGLOV	GRANSKAD AV		
JO ÖRTENGREN		HP			
ORT/DATUM	ORT/DATUM				
VARBERG	VARBERG 2020-03-06				