

LANTMÄTERIMYNDIGHETEN



Kalmar län

Karta

2007-04-17

Ärende

Avstyckning från Norrböda 2:24
Borgholms kommun

Inger Edlund
Inger Edlund

Förrättningslantmätare

Aktbilaga KA

Ärendenr: H0756

Teknisk beskrivning:

Koordinatförteckning

Pkt	N/X	E/Y	Markering
2760	6348568.82	1574457.07	Rör i gjutning
2764	6348557.00	1574429.51	Rör i mark
2765	6348596.62	1574412.71	Rör i mark
2767	6348610.30	1574439.36	Rör i gjutning
100 Pike	6348605.15	1574412.13	Rör i mark

Framställd genom: Nymätning

Koordinatkvallitet: Inre 25 mm, Yttre 25 mm


Koordinatsystem: RT R06 2.5 GON V

Registerkarta: 05794

Teckenförklaring:

---	Traktgräns
---	Fastighetsgräns
BERGA 1:1	Fastighetsbeteckning
⊙	Ägofigur
•	Gränspunkt
- 12.34 -	Måttangivelse
⊗	Bostadshus
⊞	Uthus
---	Staket

Nya gränser: 2760-2764-2765.

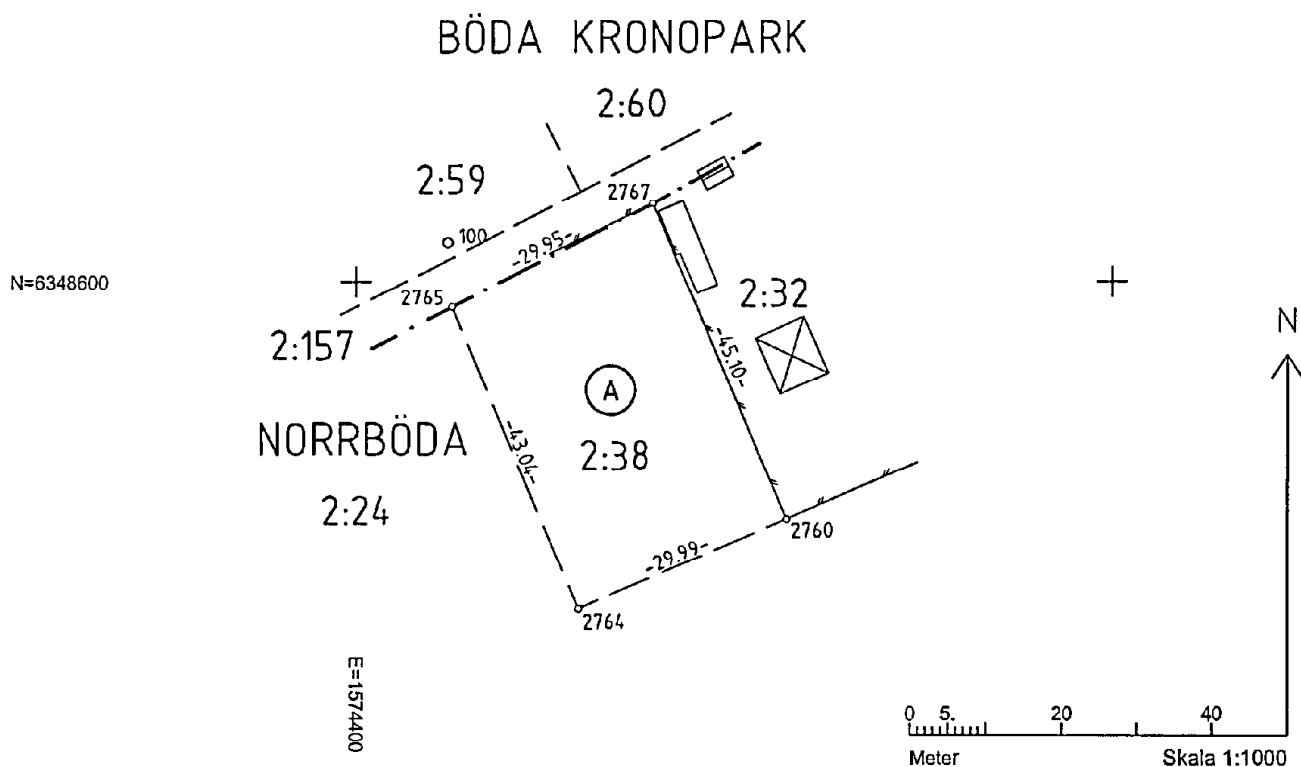

Akt 0885-3438