


84005

H X

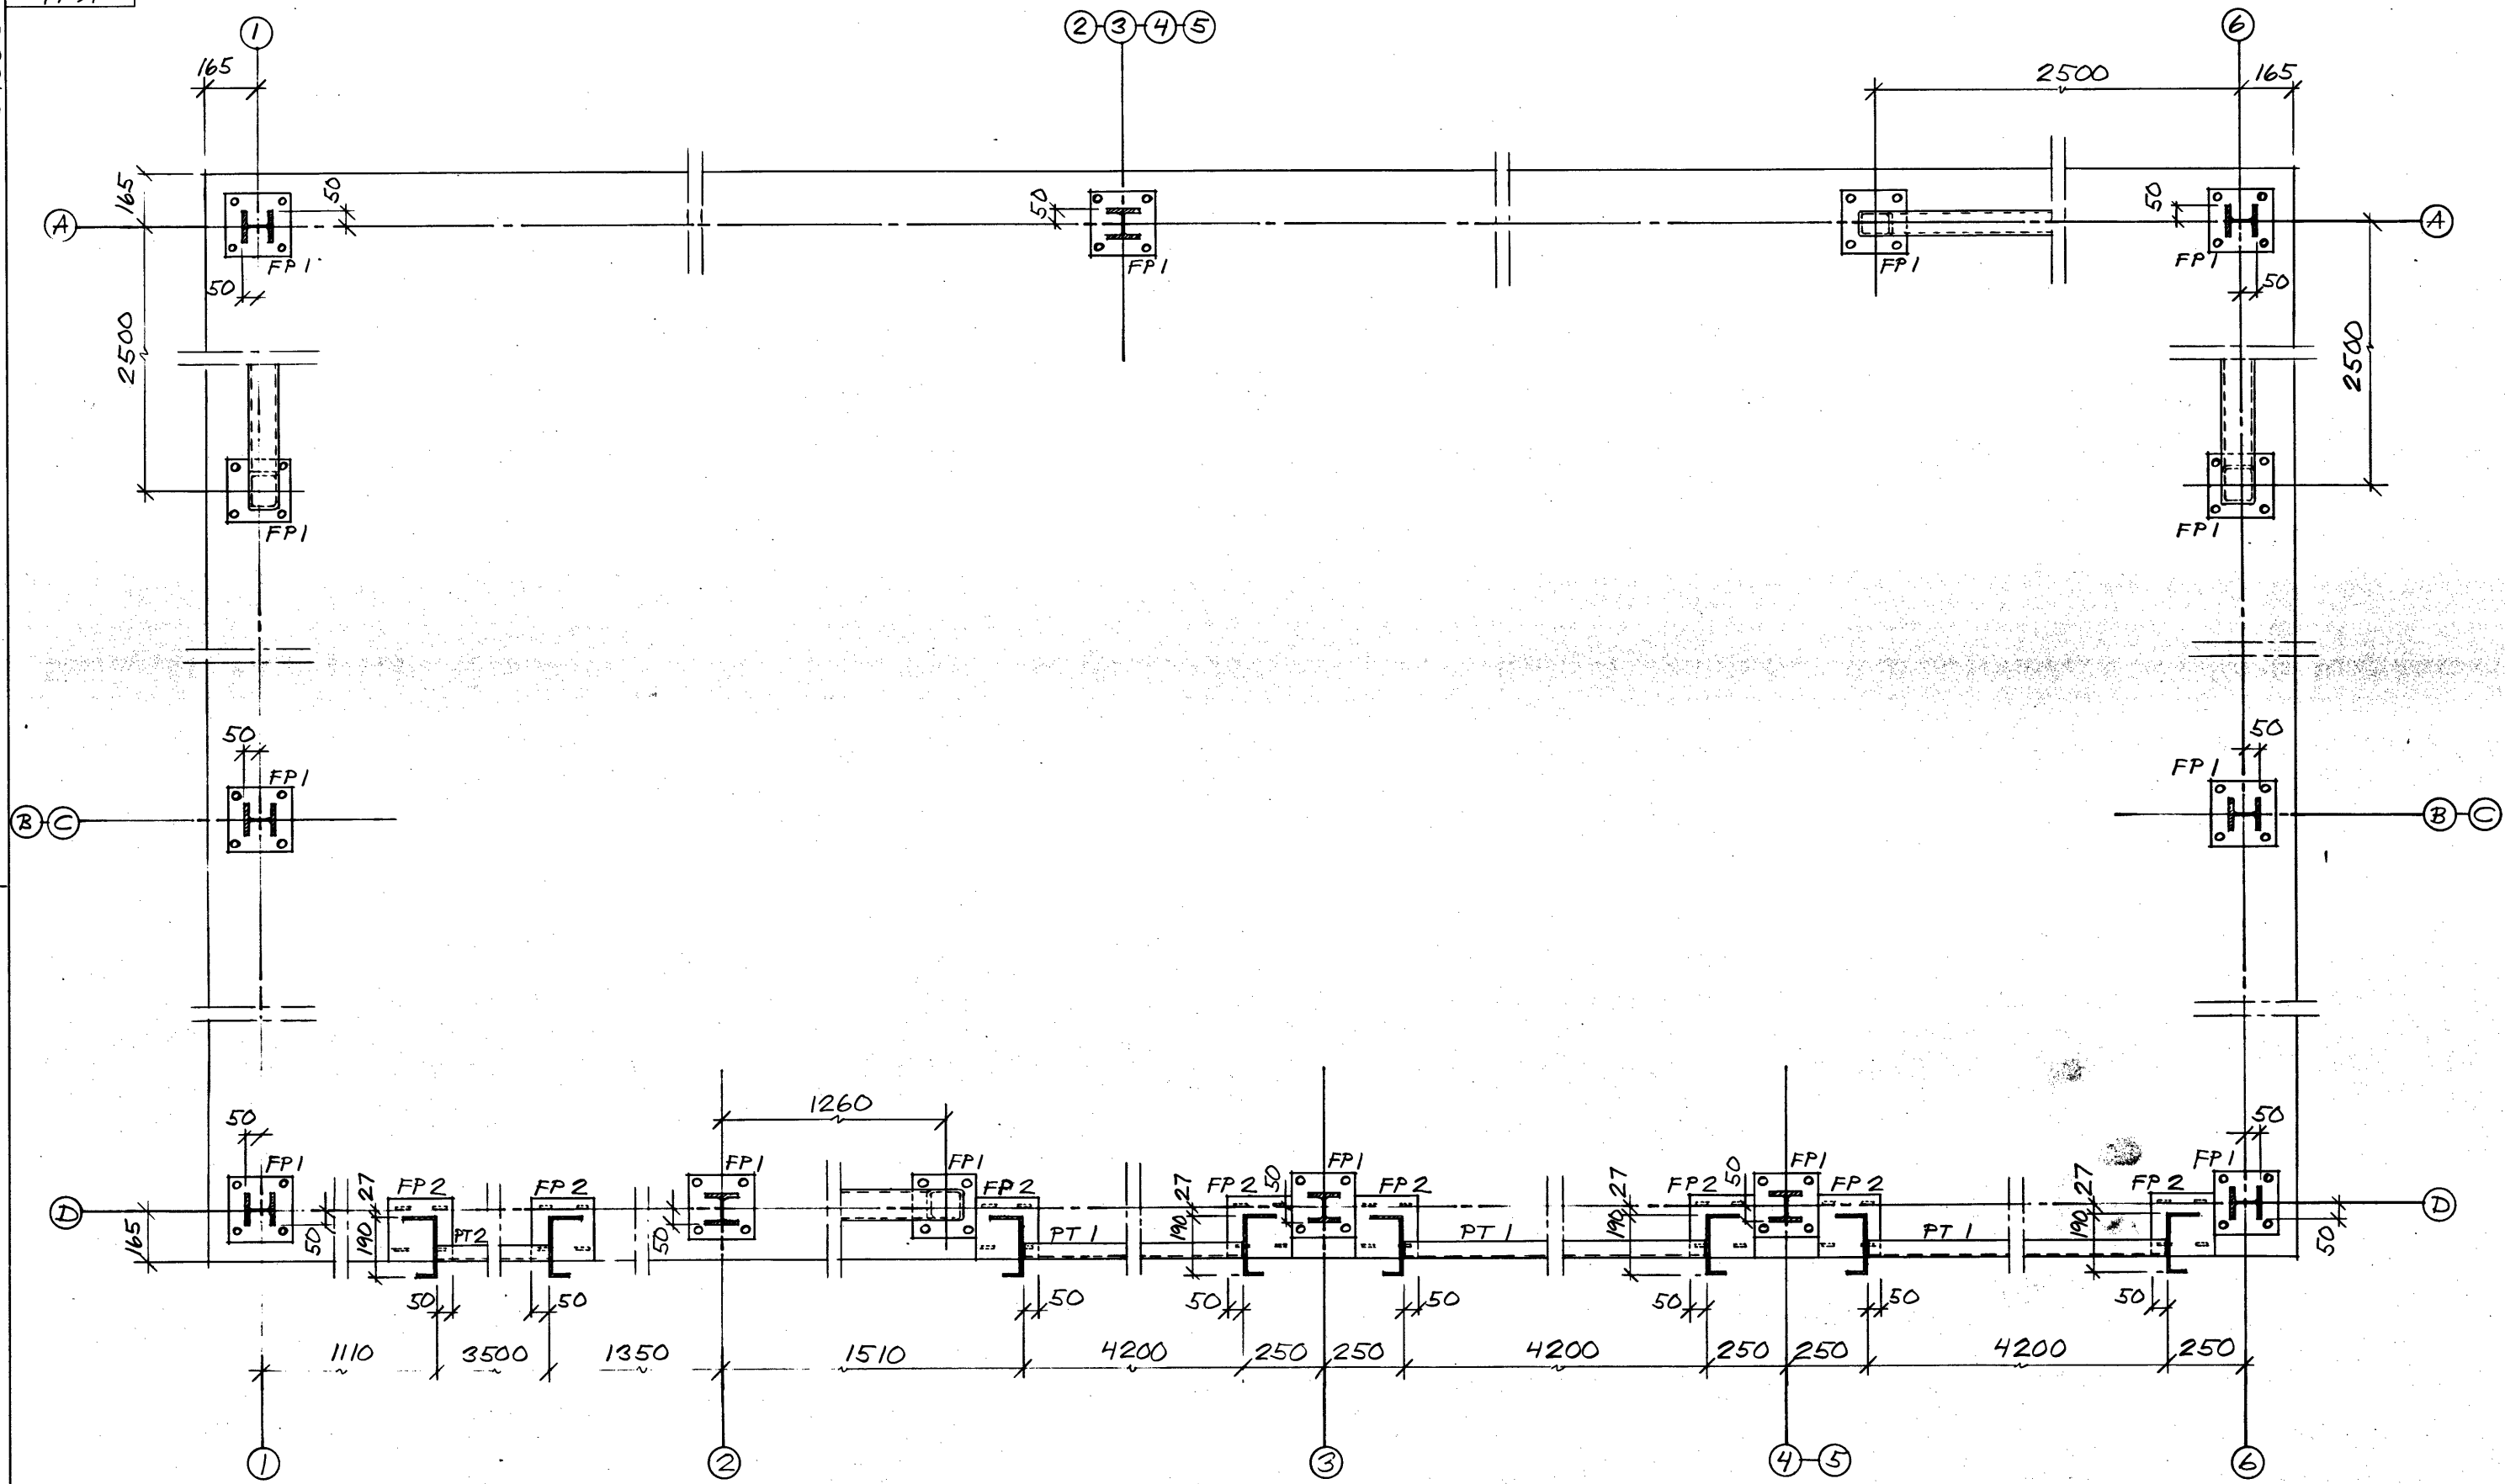

ARBETET I HUVUDSÄK UTFÖRT
ENLIGT DENNA RITNING.
1985-01-22
Herbert Andersson

ANVISNINGAR SE RITN. K 3.

A 1 FÖRSMÅTT		SW	84-0206
REV	ANT	REVIDERINGEN AVSER	SIGN DATUM

EAB Industriporter
Lagringssystem
Stålkonstruktioner
Plåthallar

AB ERIK ANDERSSONS BYGGNADSSMÅDE
333 00 SMÅLANDSSTENAR Tel 0371 314 40

RITAD KONSTRUKTÖR AV GRANÅKER AV
SW 84005
1984-02-01

VÄGSTATION, MARKARVD
GARAGE OCH FÖRRÅD
INGJUTNINGSGÖDS
DETALJPLAN

SKALA 1:10

KOD TYP FÖS
RITNINGENÄR
K 4

REV
A