

HÄNGERÄNNA Ø 125
2 ST STUPRÖR Ø 37

PAPP
MINERALULL 80 RW 139

PLAGAN TR 108 FZY.

+117.555

+117.370
SK. BALK

PLAGAN TR 30 /BY


VÄGGREGLAR 50x125

MINERALULL 95 RW 1367

PLAGAN TR 10 A

+112.900

SYLL 50x125 TRIMP
SYLLISOL.

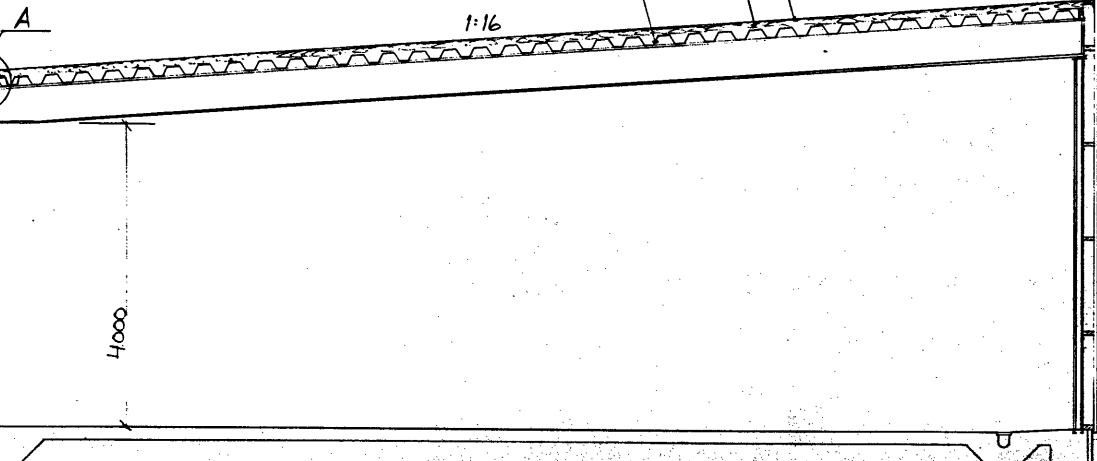


SEKTION: A-A -1:50-

+118.480
+118.280
SK. BALK

BOCKAD PLÅT t=15

REGEL 50x100 TRIMP
REGEL 50x100

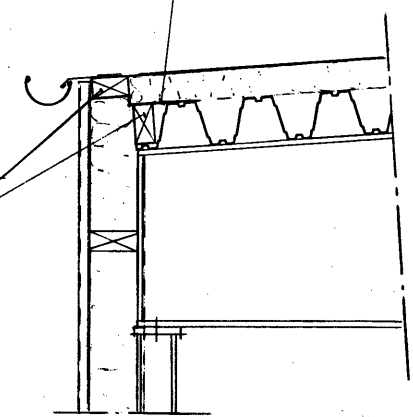

DETALJ: A -1:10-

ARBETET I HUVUDSAK UTFÖRT
ENLIGT DENNA RITNING,
1985-01-22
Werkf. Andersson

REV		ANT	REVIDERINGEN AVSER	SIGN	DATUM
EAB		Industriporter Lagringssystem Stålkonstruktioner Plåttaller			
AB ERIK ANDERSSONS BYGGNADSMÅTT 333 00 SMÅLANDSSTENAR Tel 0371 344 40					
RITAD KONSTRUERAD AV		GRANSAD AV	ARBETSNUMMER	SKALA	
GEJ		84005	84005	KG	
1984-02-21		RITNINGEN AV			
<i>Per-Erik Johansson</i>					

VÄGSTATION, MARKARYD
GARAGE OCH FÖRRÅD
SEKTION: A-A