

TAKÅS 50x225-Ö C 600  
SKALL FÖRAHÄRAS TILL VÄGG  
MED FZY BAND: 30x10  
3+3 ST SPIK 75x28 V.GALV.

HÄNGRÄNNA Ø120  
1 ST STUPESL Ø37

+115.565  
ÖK. BALK

PLAGAN TR 30/BV  
45 MINULL RW 1331  
95 MINULL RW 1331  
45x45 REGELV C1200  
45x95 REGELV C600  
VINDPAPP  
0.20 PE-FOLIE  
2 LAG 13 mm GIPSSKIVOR

+112.900

SYLL 50x140 TRIMP.  
SYLLISOL.

PAPP (ENL. BESKRIVNING)  
20 FÄSPONT  
195 MINULL RW 1367  
SÄKERHETSFOLIE  
32x70 GLESPANEL C400  
13 GIPSSKIVA


+116.055  
UK. PLÅT

+115.745  
ÖK. UPPLAGSBALK

PLAGAN TR 10A  
50x125 VÄGGREGEL  
95 MINULL 1367  
0.20 PE-FOLIE  
32x70 GLESPANEL C600  
2 LAG 13 mm GIPSSKIVOR

SEKTION: B-B -1:20-

GENOM VÄRMFÖRRÄD

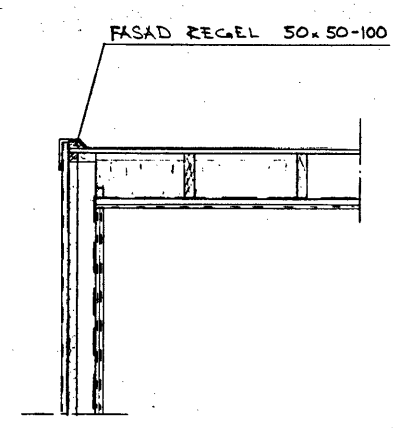

SEKTION: C-C -1:20-

ARBETET I HUVUDSÅK UTFÖRT  
ENLIGT DENNA RITNING  
1985-01-22  
Per Erik Andersson

REV	ANT	REVIDERINGEN AVSER	SIGN	DATUM

**EAB** Industriporter  
Lagringssystem  
Stålkonstruktioner  
Plåthallar  
 AB ERIK ANDERSSONS BYGGNADSSMÅDE  
 333 00 SMÅLANDSSTENAR Tel 0371 344 40  
 RITAD KONSTRUERAD AV GRANSKAD AV  
 GEJ. 84005  
 1984-02-21  
 Per Erik Andersson

VÄGSTATION, MARKAEDYD  
 GARAGE OCH FÖRRÅD  
 SEKTIONER B-B & C-C  
 GENOM VÄRMFÖRRÄD SKALA 1:20

RITNINGSLINJE: K7