



LINJE D

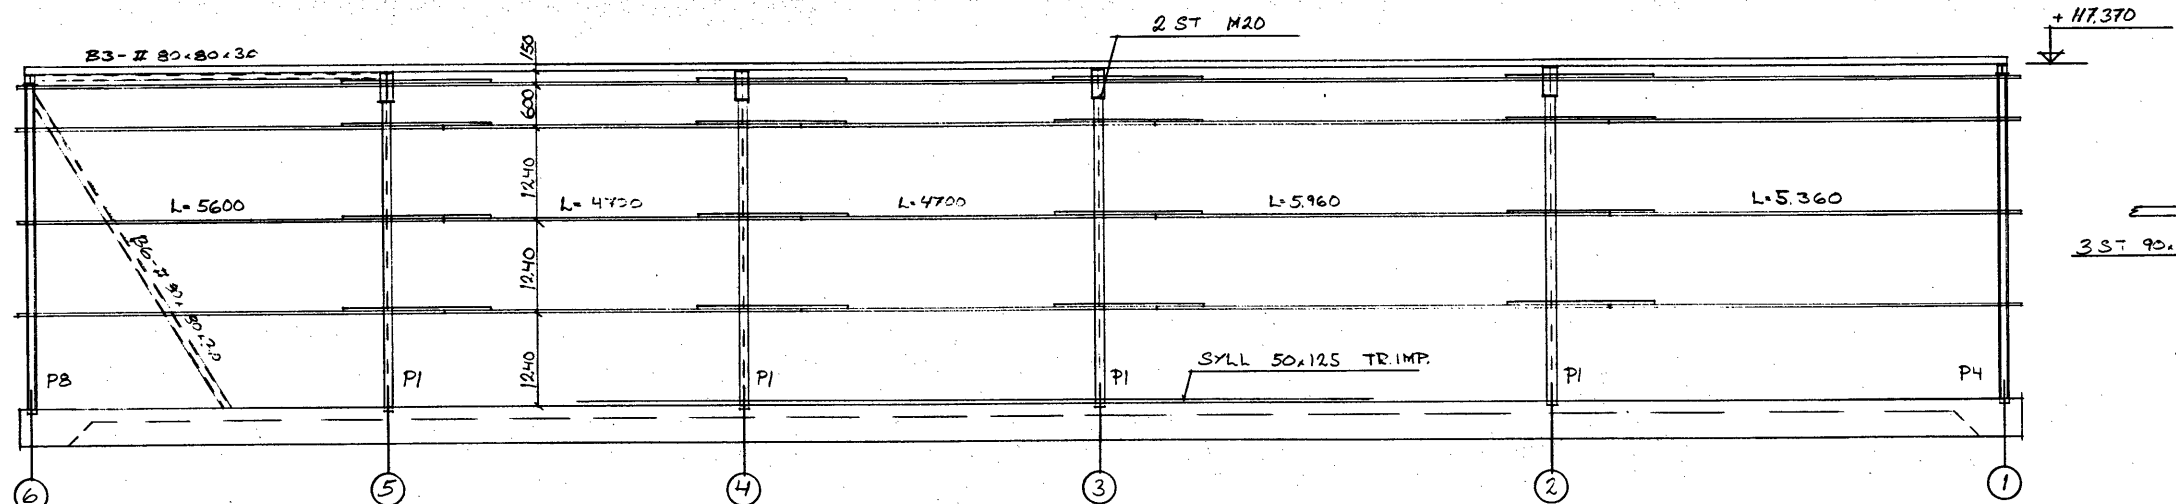


LINJE A

DETALJ: SKARV AV VÄGGREGLAR VID PELARE

SÄMMLIGA VÄGGREGLAR 50x125-Ø

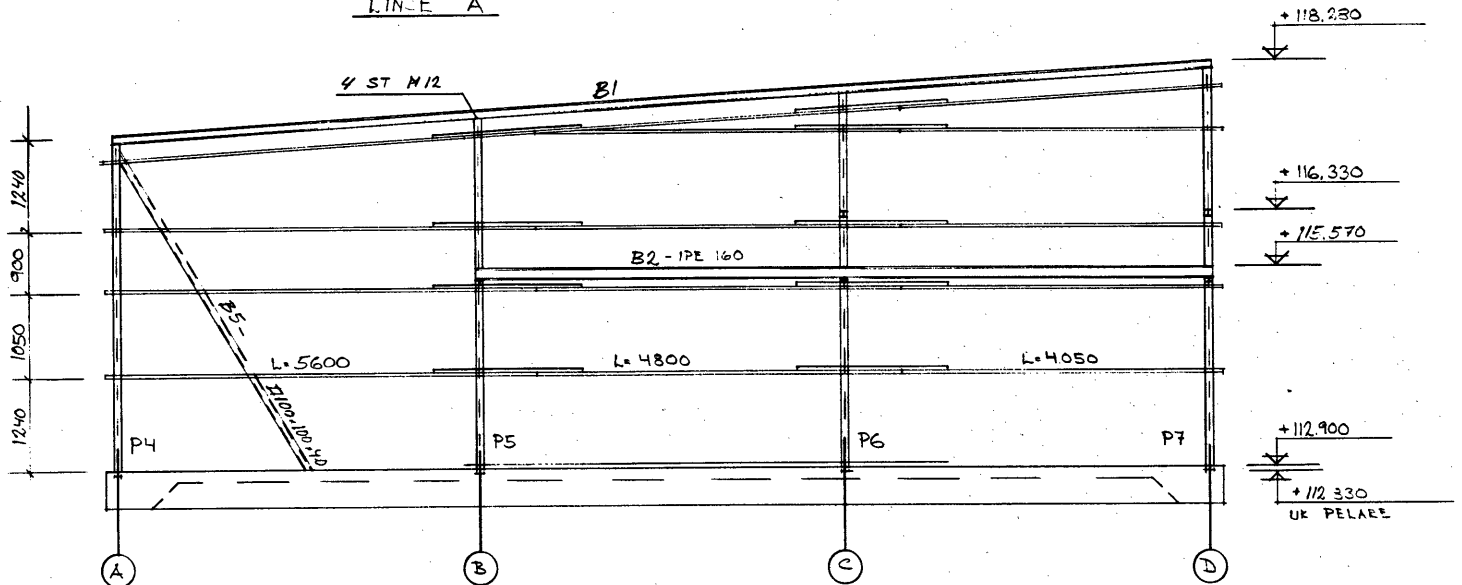

LINJE I

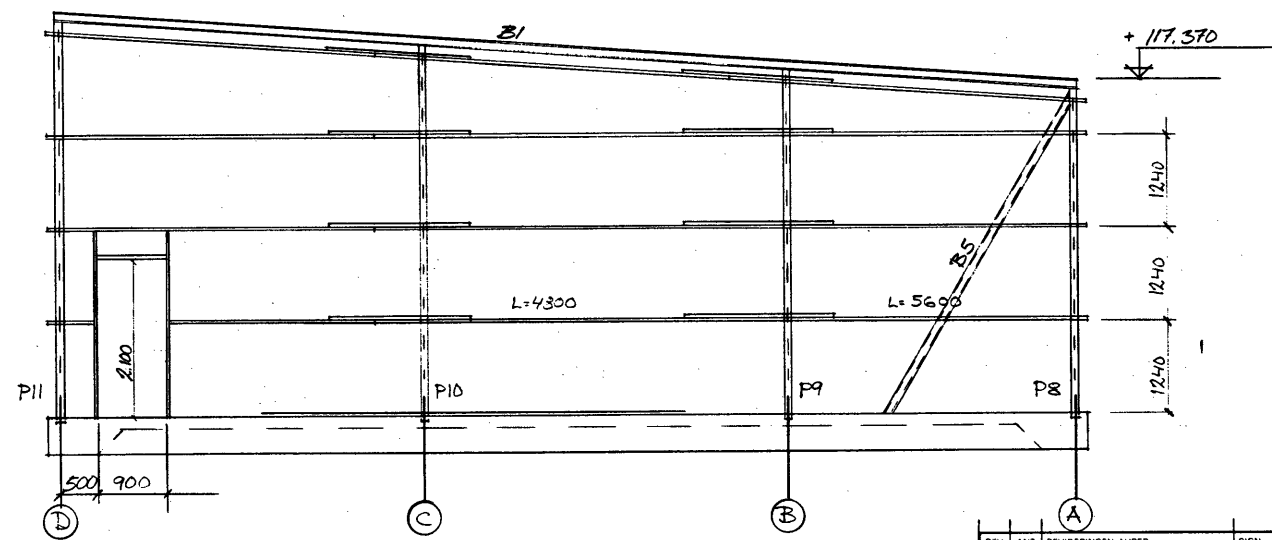

LINJE 6

ARBETET I HUVUDSÅK UTFÖRT ENLIGT DENNA RITNING, 1985-01-22, Huset Andersson

REV	ANT	REVIDERINGEN AVSER	SIGN	DATUM
EAB Industriportar, Lagringssystem, Stålkonstruktioner, Pålhallar				
AB ERIK ANDERSSONS BYGGNADSSKÄDE, 333 00 SMÅLANDSTENAR, Tel 0371 314 40				
RITAD KONSTRUERAD AV GRANSKAD AV		ARBETSNUMMER	SKALA 1:50	
GEJ		84005		
1984-02-21		RITNINGNUMMER		REV
Erik Eriksson		K8		

VÄGSTATION MARKRYD GARAGE OCH FÖRRÅD

ELEVATIONER