
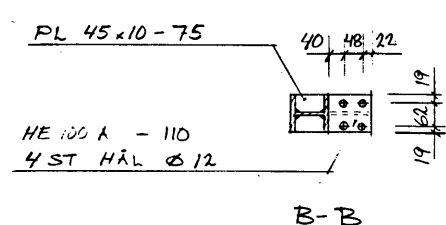
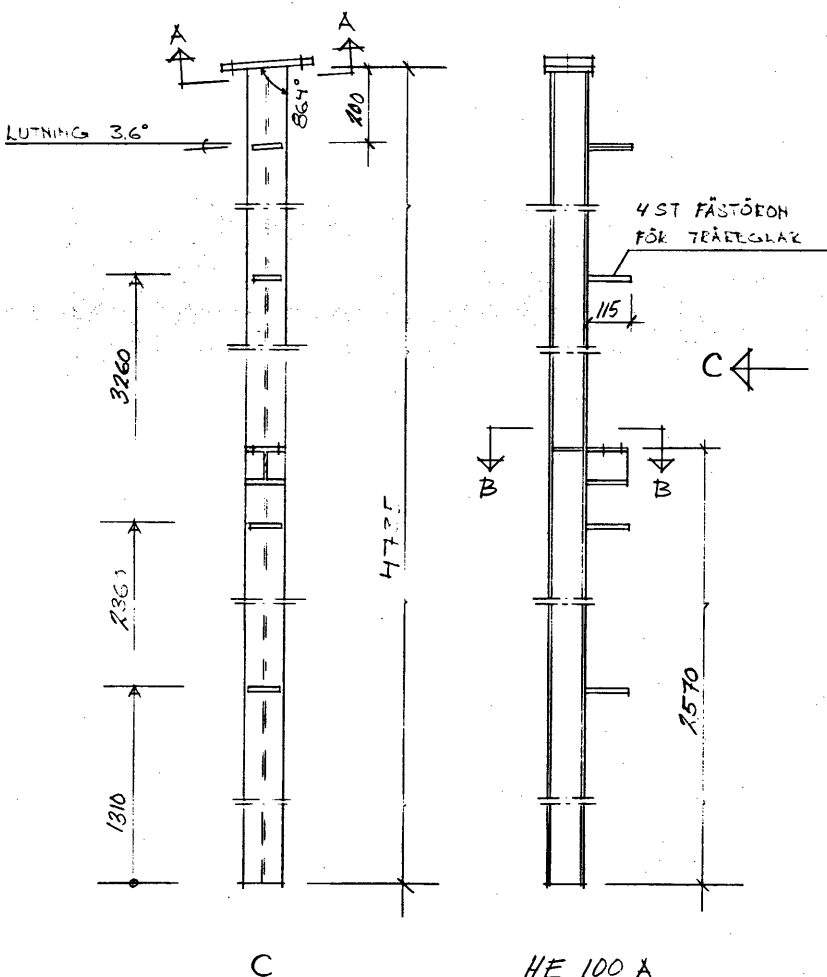




84005

01X

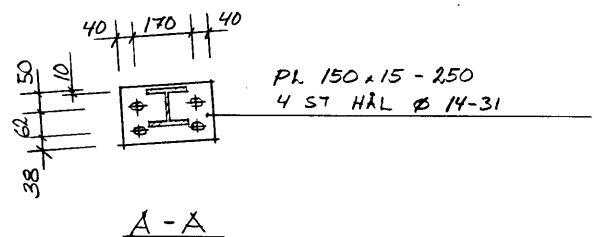



ANTAL P5 1 ST

P5

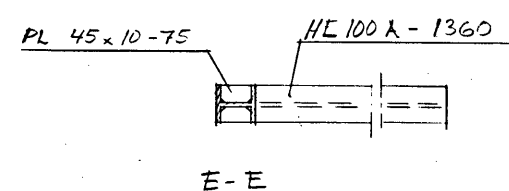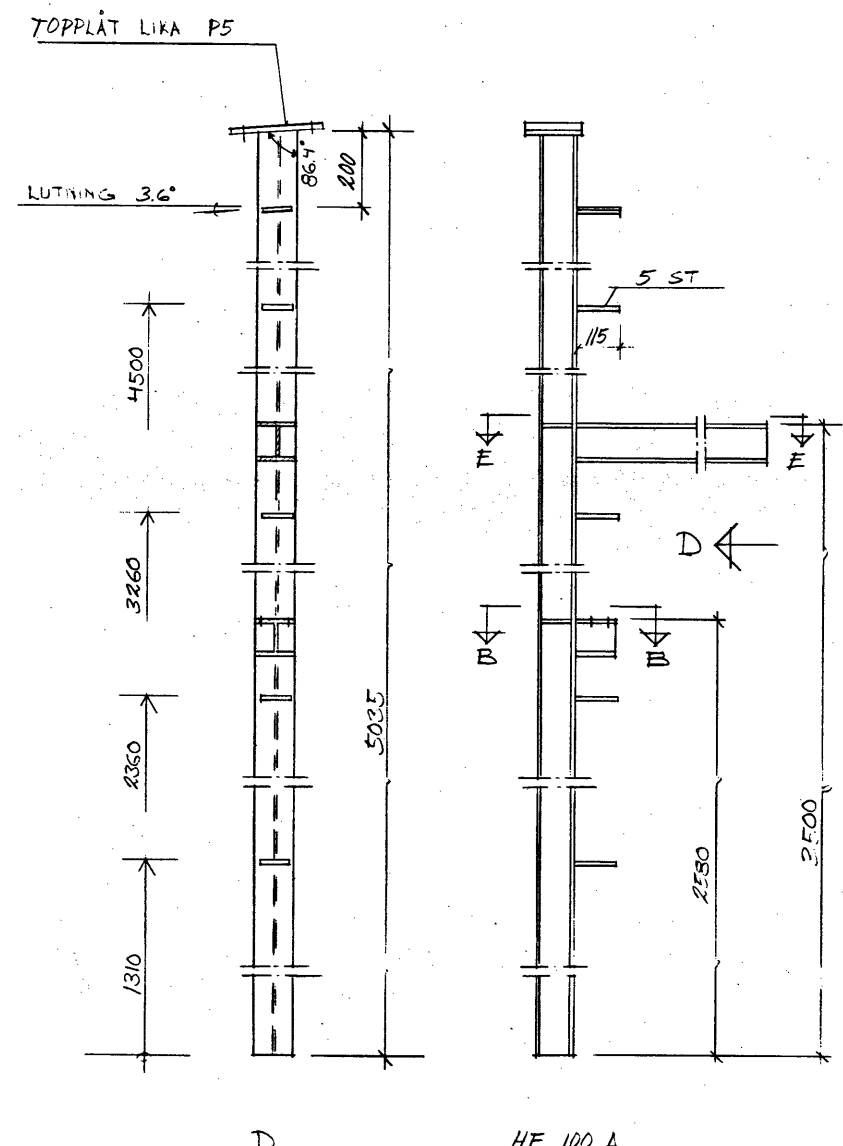

ANTAL P6 1 ST

P6

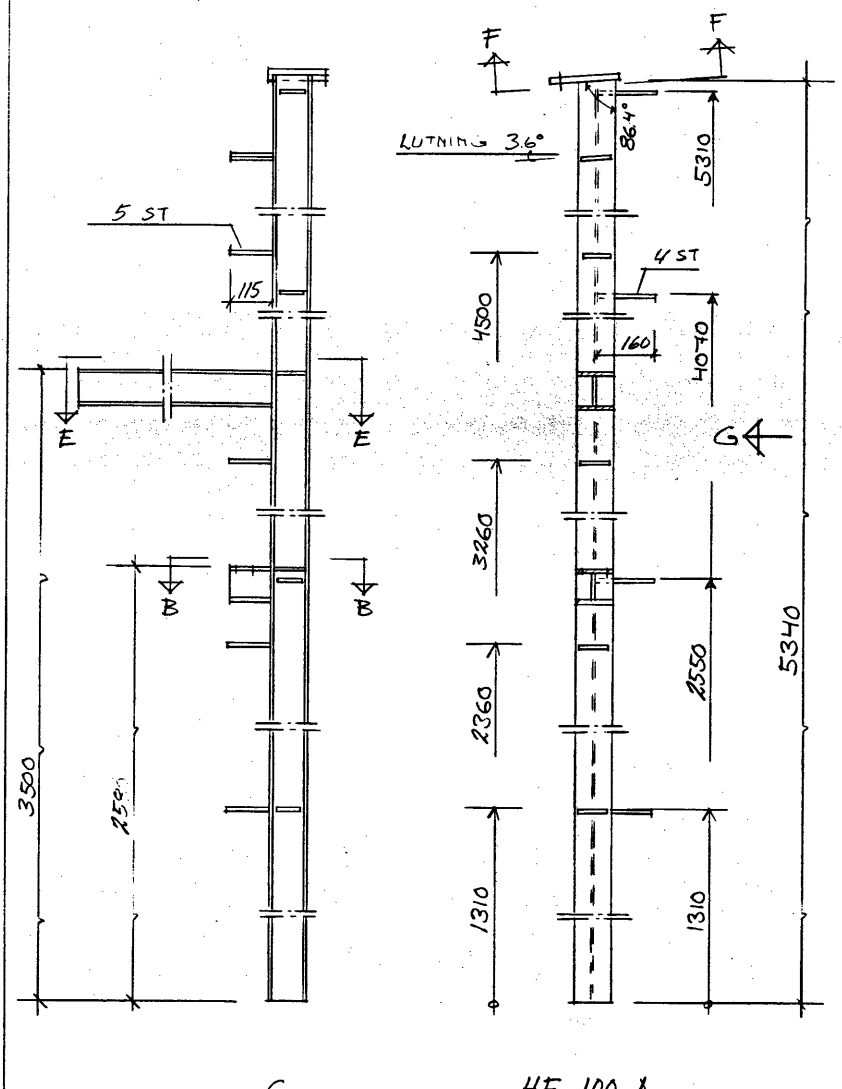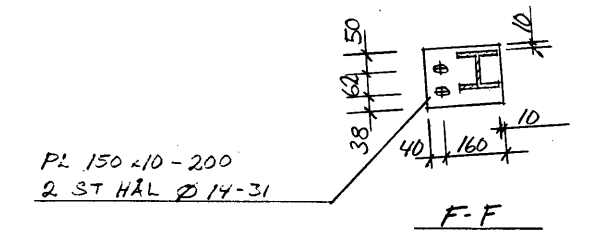

SEKTION: B-B LIKA P5
 --- E-E --- P6

ANTAL P7 1 ST

P7

ANVISNINGAR:
 KONSTRUKTIONSKLASS 1
 SKÄRKLASS SK1
 SVETSKLASS SV1

STÅL SS 1412
 SVETS 4H DÄR EJ ANNAT ANGES

RÖSTSKYDD:
 SLUNGRENSNING Sa 2
 PRIMER 42828 80 MM
 INTERLÄCK DQ 80 MM
 KULÖR MÖRKEBRUH NR Y823

ARBETET I HUVUDSAK UTFÖRT ENLIGT DENNA RITNING, 1985-C1-22
Trucki Andersson

EAB Industriportar
 Lagringssystem
 Stålkonstruktioner
 Plåthaller

AB ERIK ANDERSSONS BYGGNADSSKIDE
 333 00 SMÅLANDSSTENAR 1st 0371 34 40

RITAD KONSTRUERAD AV GRANSKAD AV ARBETSNUMMER
 GEJ 84005

1984-02-24
Per-Bert Johansson

REV	ANT	REVIDERINGEN AVSER	SIGN	DATUM
VÄGSTATION MARKBYD GARAGE & FÖRRÅD PELARE P5-P7				
SKALA 1:10				
KOD TYP POK				
RITNINGSNUMMER				
KID				