



84005

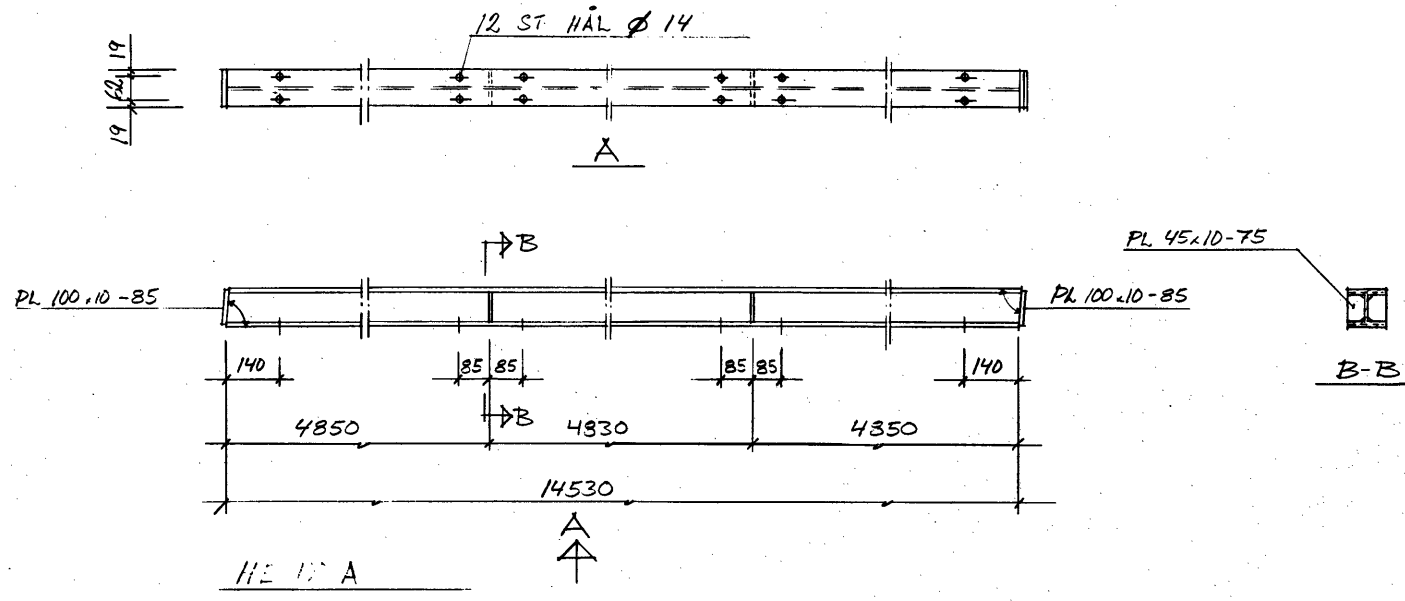


ANTAL B1 2 ST

B1

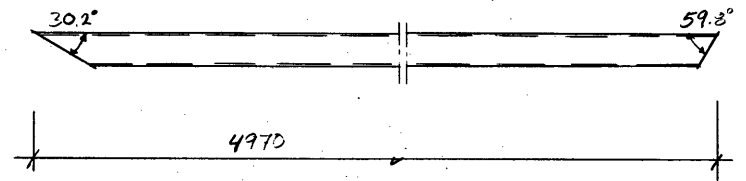


B5 II 80x80x30 AN TAL 2 ST

B6 II 100x100x40 — 1 ST

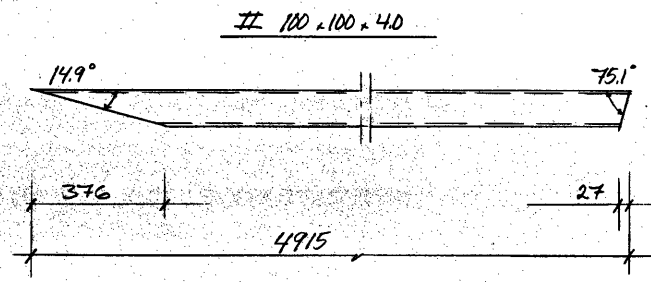


ANTAL B7 1 ST

B7

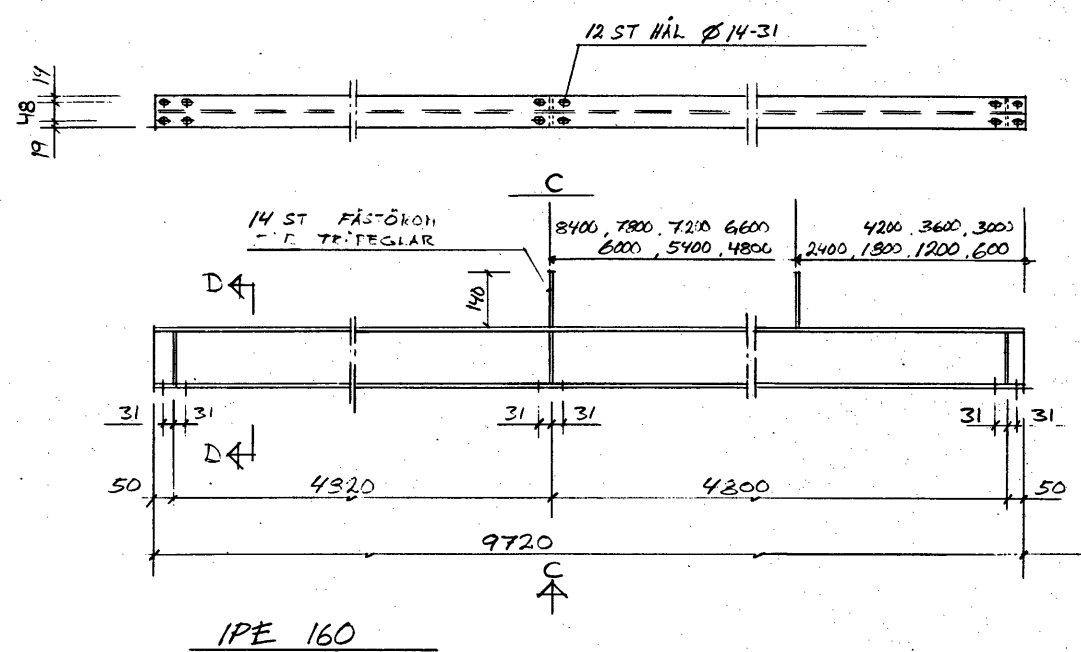


ANTAL B2 1 ST

B2

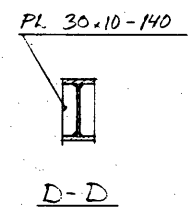

IPE 160

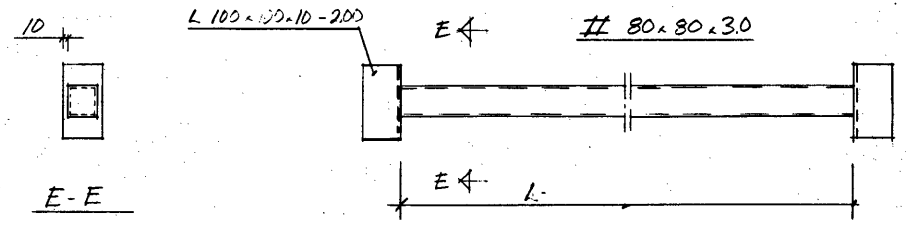

B3 L=4480 AN TAL 1 ST

B4 L=5710 — 1 ST

**ANVISNINGAR:**  
 KONSTRUKTIONSKLASS I  
 SKÄRKLASS SKI  
 SVETSKLASS SVI

STÅL SS 1412  
 SVETS A4 DÅR EJ ANNOTERAT ANGES

**ROSTSKYDD:**  
 SLUGRENSNING Ss 2  
 PRIMER 42828 80 MM  
 INTERLACK DQ 80 MM  
 KULÖR MÖRKBRUN Y823

ARBETET I HUVUDSÅK UTFÖRT  
 ENLIGT DENNA RITNING  
 1985-01-22  
 Per-Olof Andersson

REV	ANT	REVIDERINGEN AVSER	SIGN	DATUM
AB ERIK ANDERSSONS BYGGNADSMIDE 333 00 SMÅLANDSSTENAR 1st 0371-344 40 RITAD KONSTRUKTERAD AV GRANSKAD AV ANVÄNDNINGEN GEJ 84005 1984-02-21 Erik Andersson				
VÄGSTATION MARKARYD GARAGE OCH FÖRRÅD BALKAR B1-B7				SKALA 1/10 REV K11