
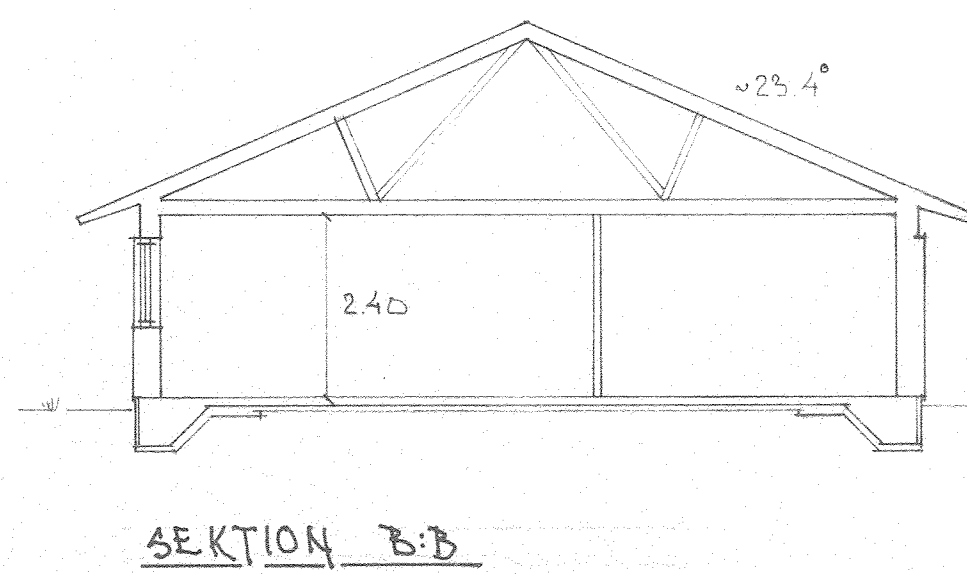
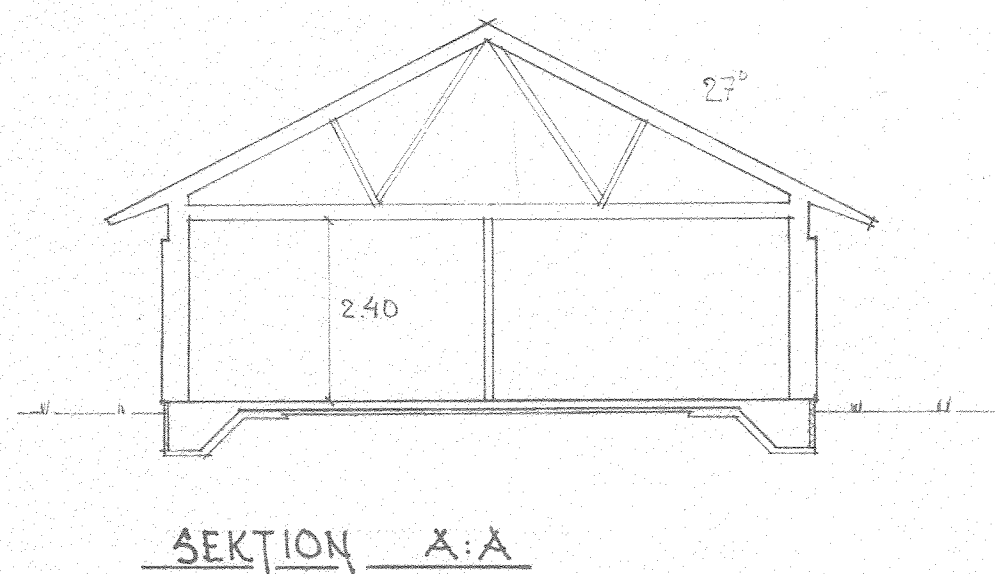
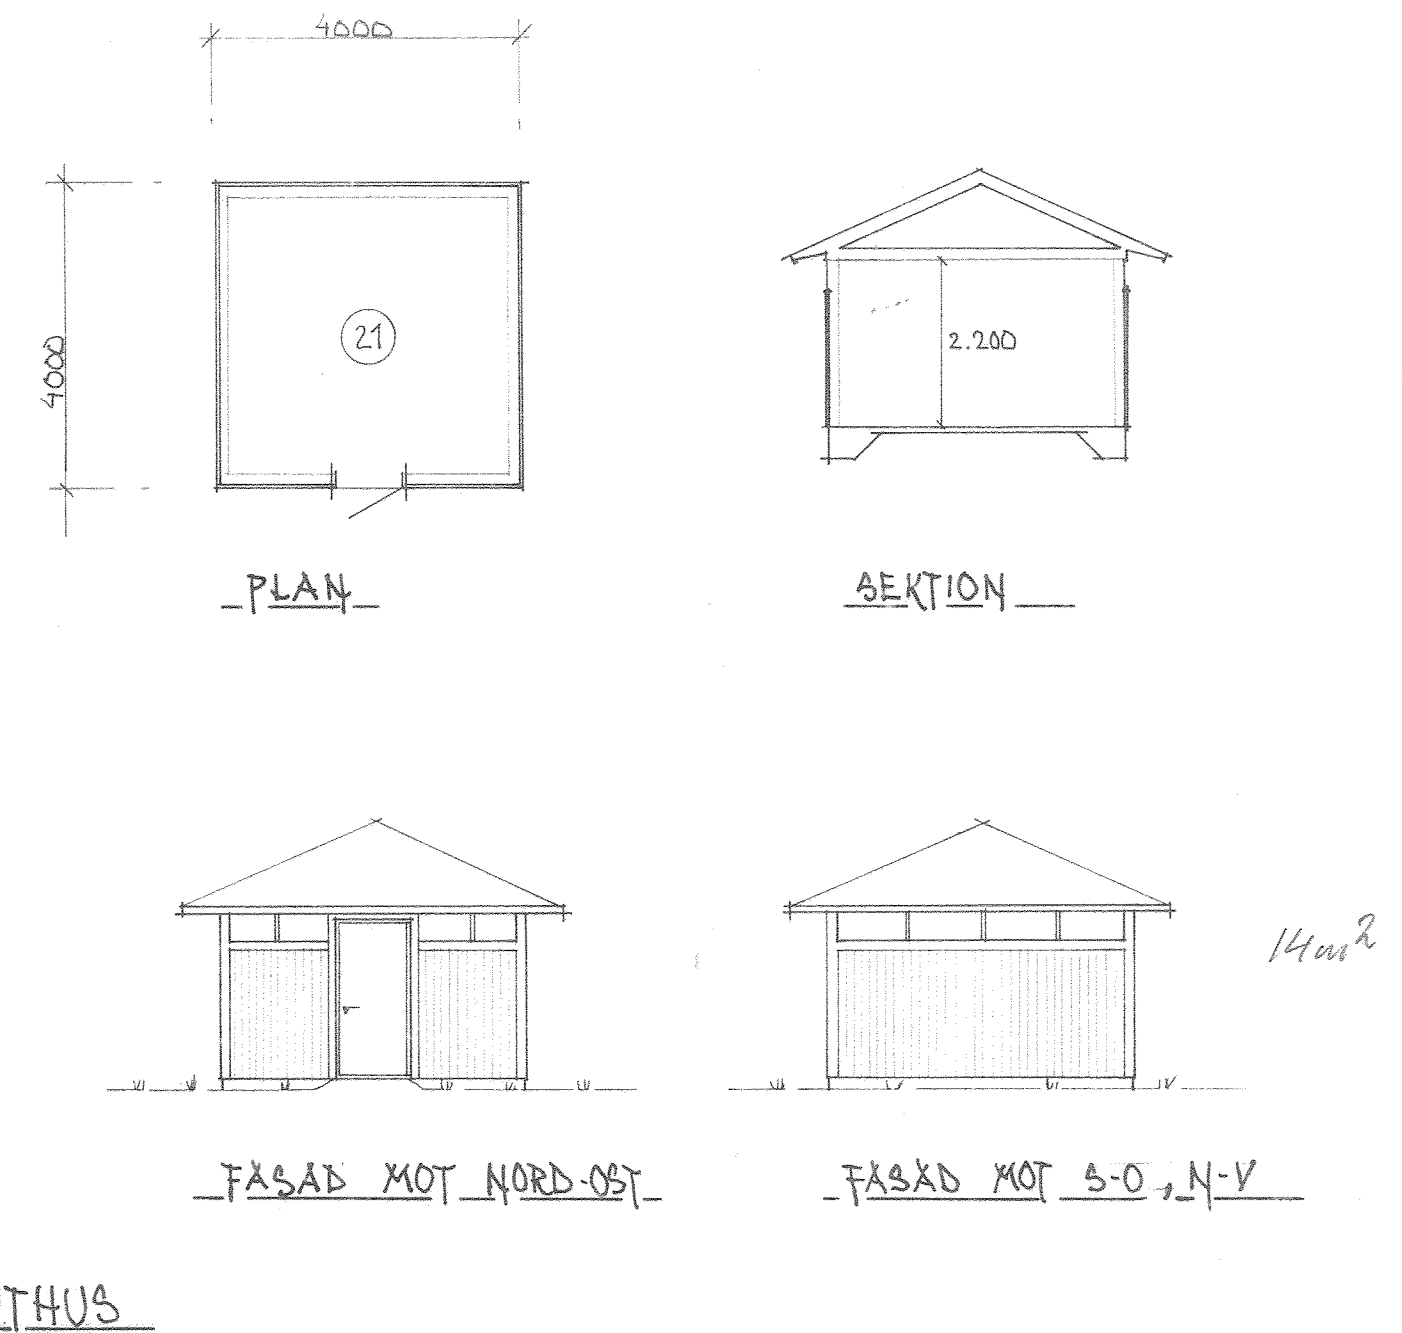


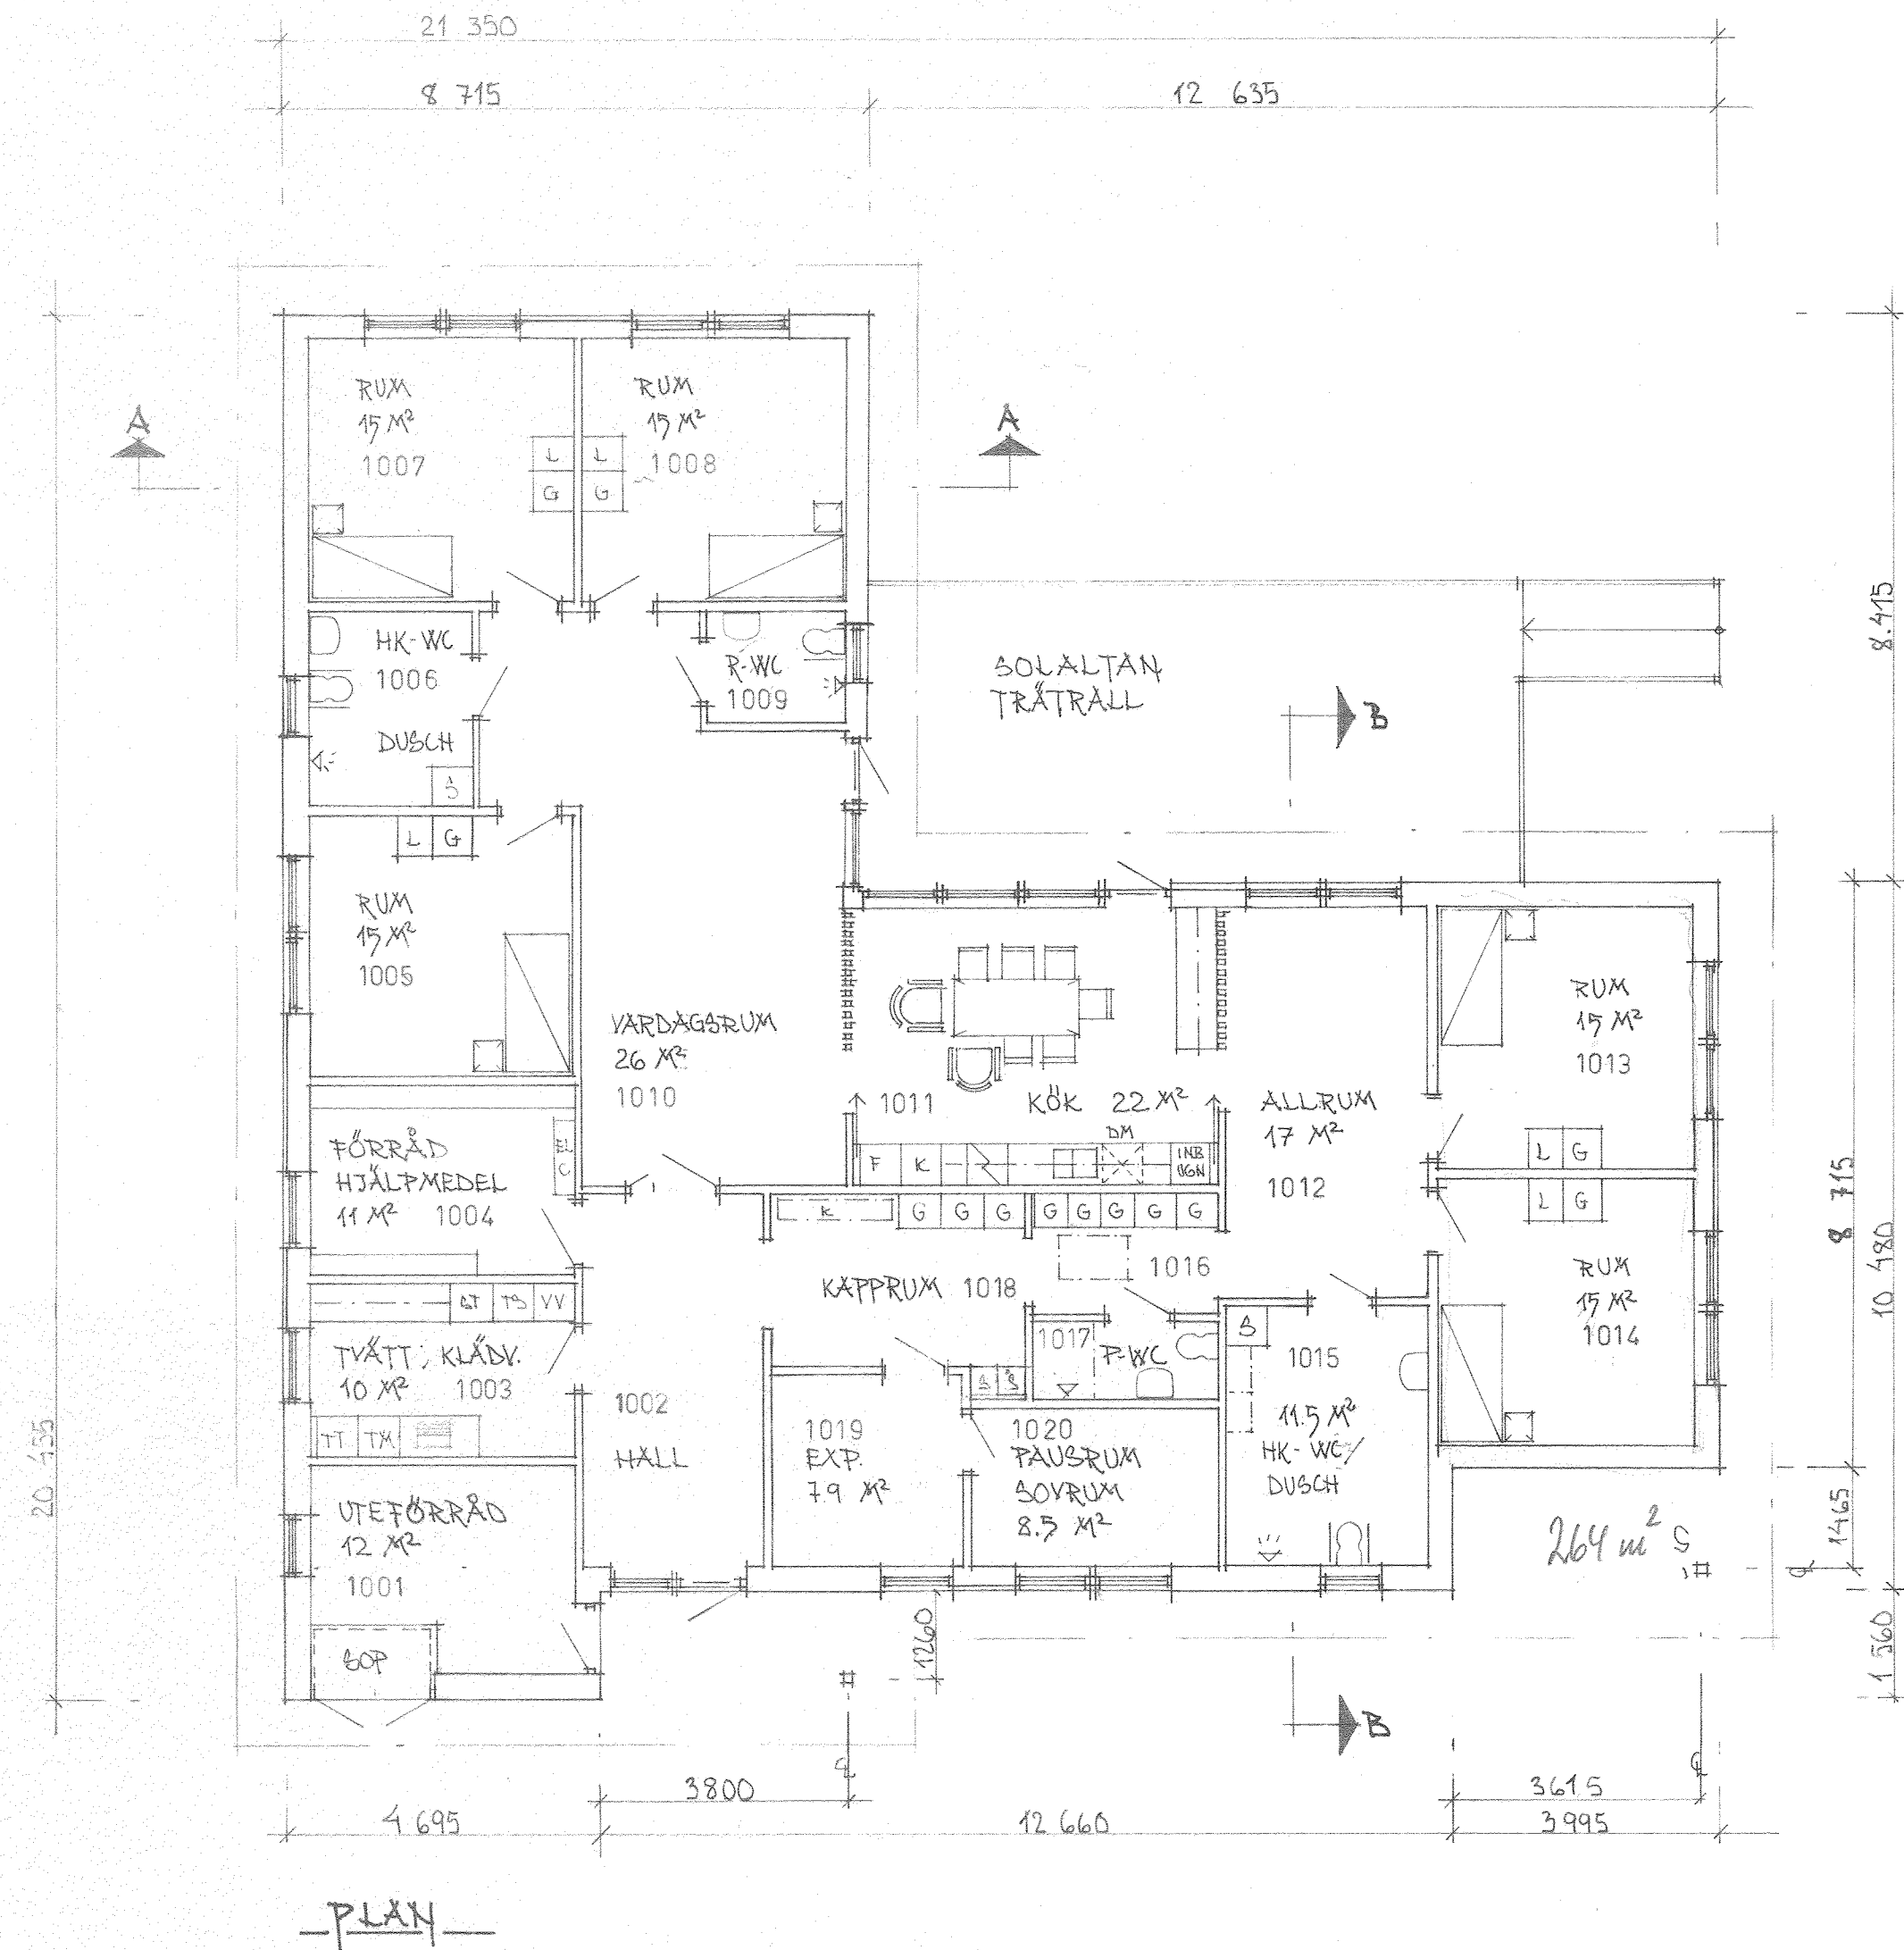

BYGG AB ROLF GUSTAVSSON		C RELATIONSRTNING		ML 88 06 07	
FRÖSTAGATAN 2 534 00 VARA		B MÄTT ILL CL. PELARE		A-LL 1985-10-16	
		A STORRE EXP (19)		A-LL 1985-10-10	
REG	ANT	REGISTRERINGEN AVSER		SIGN	DATUM

	VARA BYGGKONSULT, AB	KV. LILJEKONVALJEN STG. 104, VARA SKARABORGLÄNS LANDSTING	
	STORA TORGET 5 534 00 VARA TEL: 0512-118 70/123 70	NYBYGGNAD GRUPPHEN PLAN, SEKTIONER o UTHUS	

UPPRATTAD A-LL.	UPPLYSNINGAR STIG DAHLQVIST	SKALA 1:100		
VARA		UPPDRAG 223	RITN. NR 92	REG C
1985-09-17				