


MILJÖ- OCH BYGGNADSNÄMNDEN
VÄSTERVIKS KOMMUN

2009-03-31

Dnr

2009/0249


Dpinr

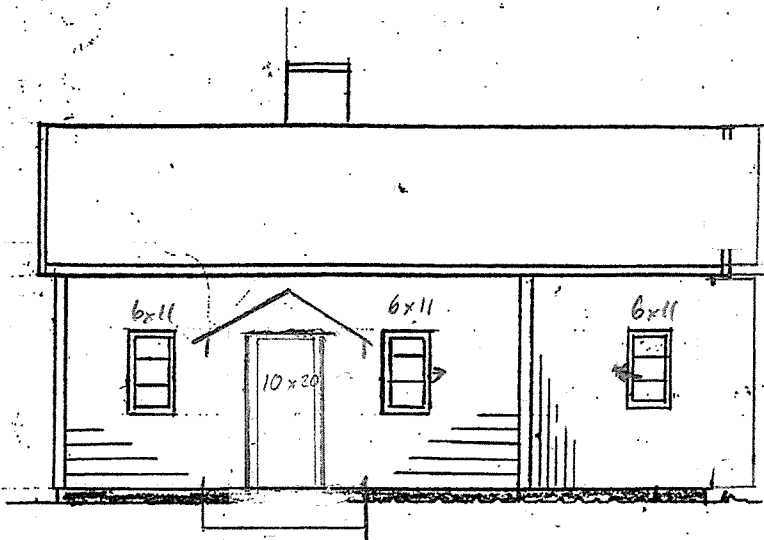

Ansökan beviljat med i beslutet
angivna föreskrifter

Dnr 20090608 DL 2009/0184
MILJÖ- OCH BYGGNADSNÄMNDEN
VÄSTERVIKS KOMMUN

Mona Ström

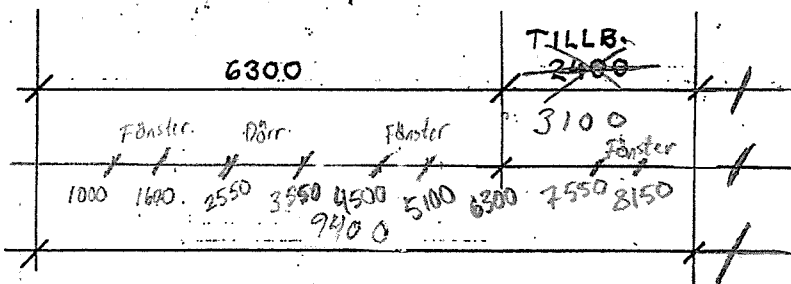


BEF. DEL HÄR RIVES
SE RITN A106, A107

FASAD MOT SYDOST



FASAD MOT NORDVÄST

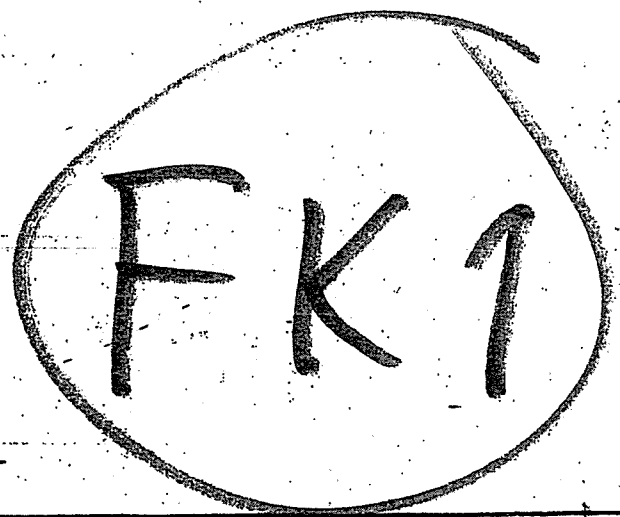

TILLBYGGN. HUS B

FASADER

FAST: GLADHAMMAR 6-2 /


BYGGHERR: TORIAS THILLY

GUNNEBO


2009-02-18

SKALA 1:100

RITN A109

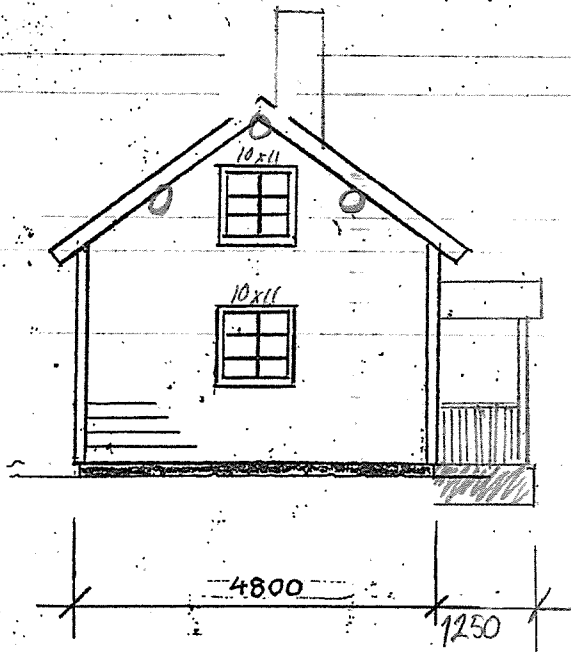

FASAD MOT SYDVÄST

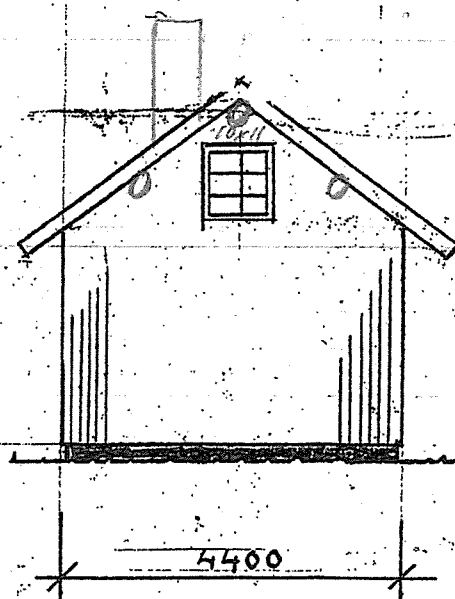


FASAD MOT NORDÖST

MILJÖ- OCH BYGGNADSNÄMNDEN
VÄSTERVIKS KOMMUN

2009-03-31

Dnr 2009/0249 Dpnr

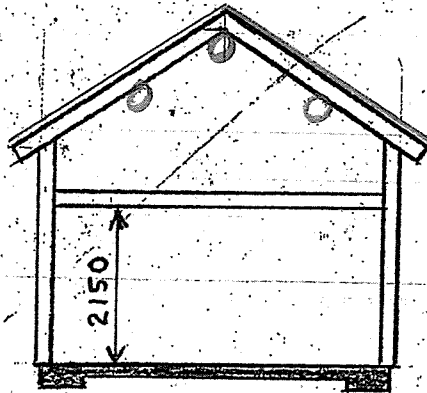

HUSKROPP HÖJES 400MM

SEKTION

Bygglöv beviljat med i beslutet
angivna föreskrifter

Datum 20090608 DL 2009/0184

MILJÖ- OCH BYGGNADSNÄMNDEN
VÄSTERVIKS KOMMUN

Mona Ström

FK1

TILLBYGGN. HUS B

PLANER SEKTION

FAST GLADHAMMAR 6²

BYGGHERRE TOBIAS THILLY

GUNNEBO

SKALA 1:100

2009 02 18

RITN A108

