




172605

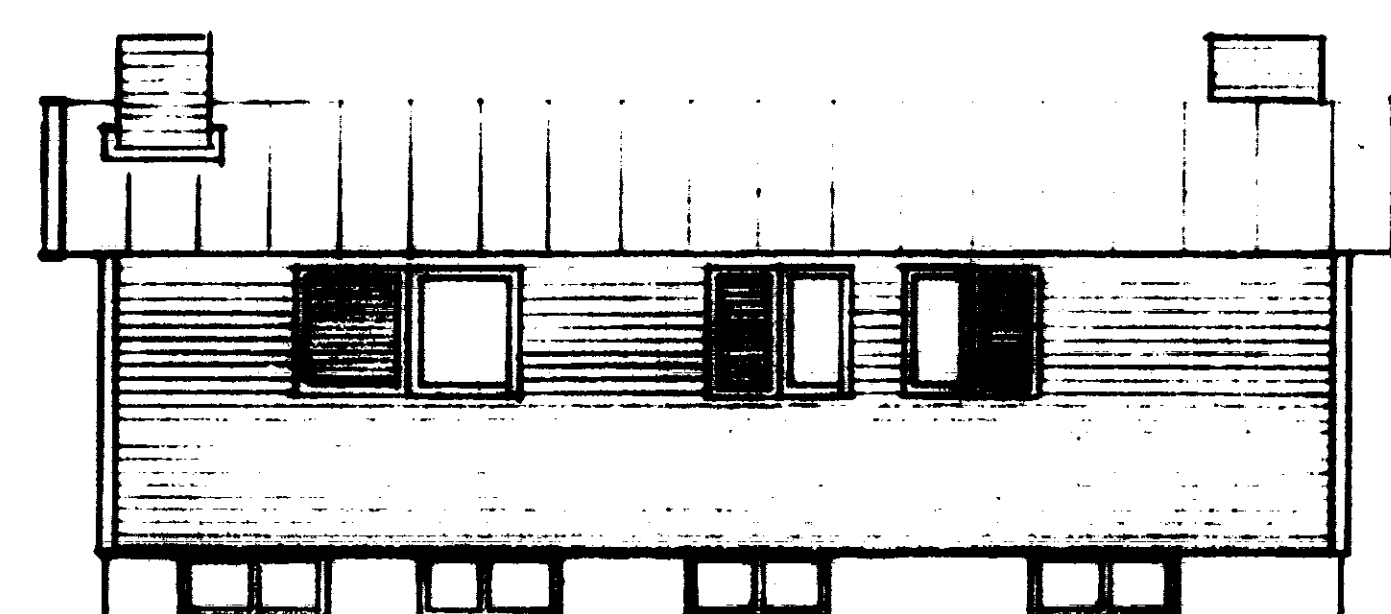

FASAD MOT NORR

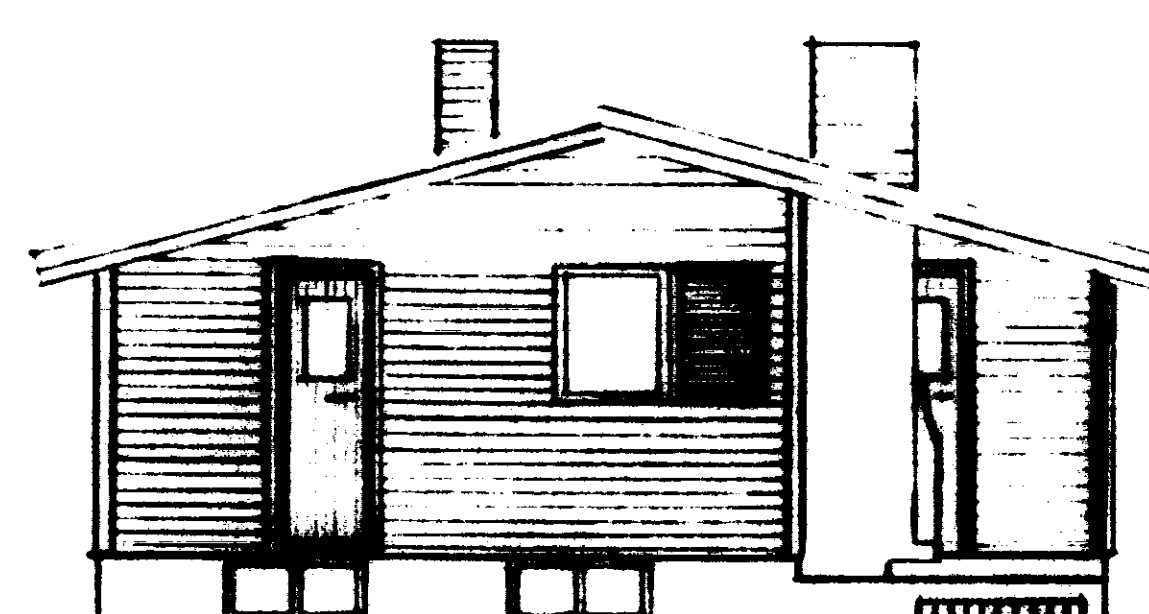


FASAD MOT VÄSTER

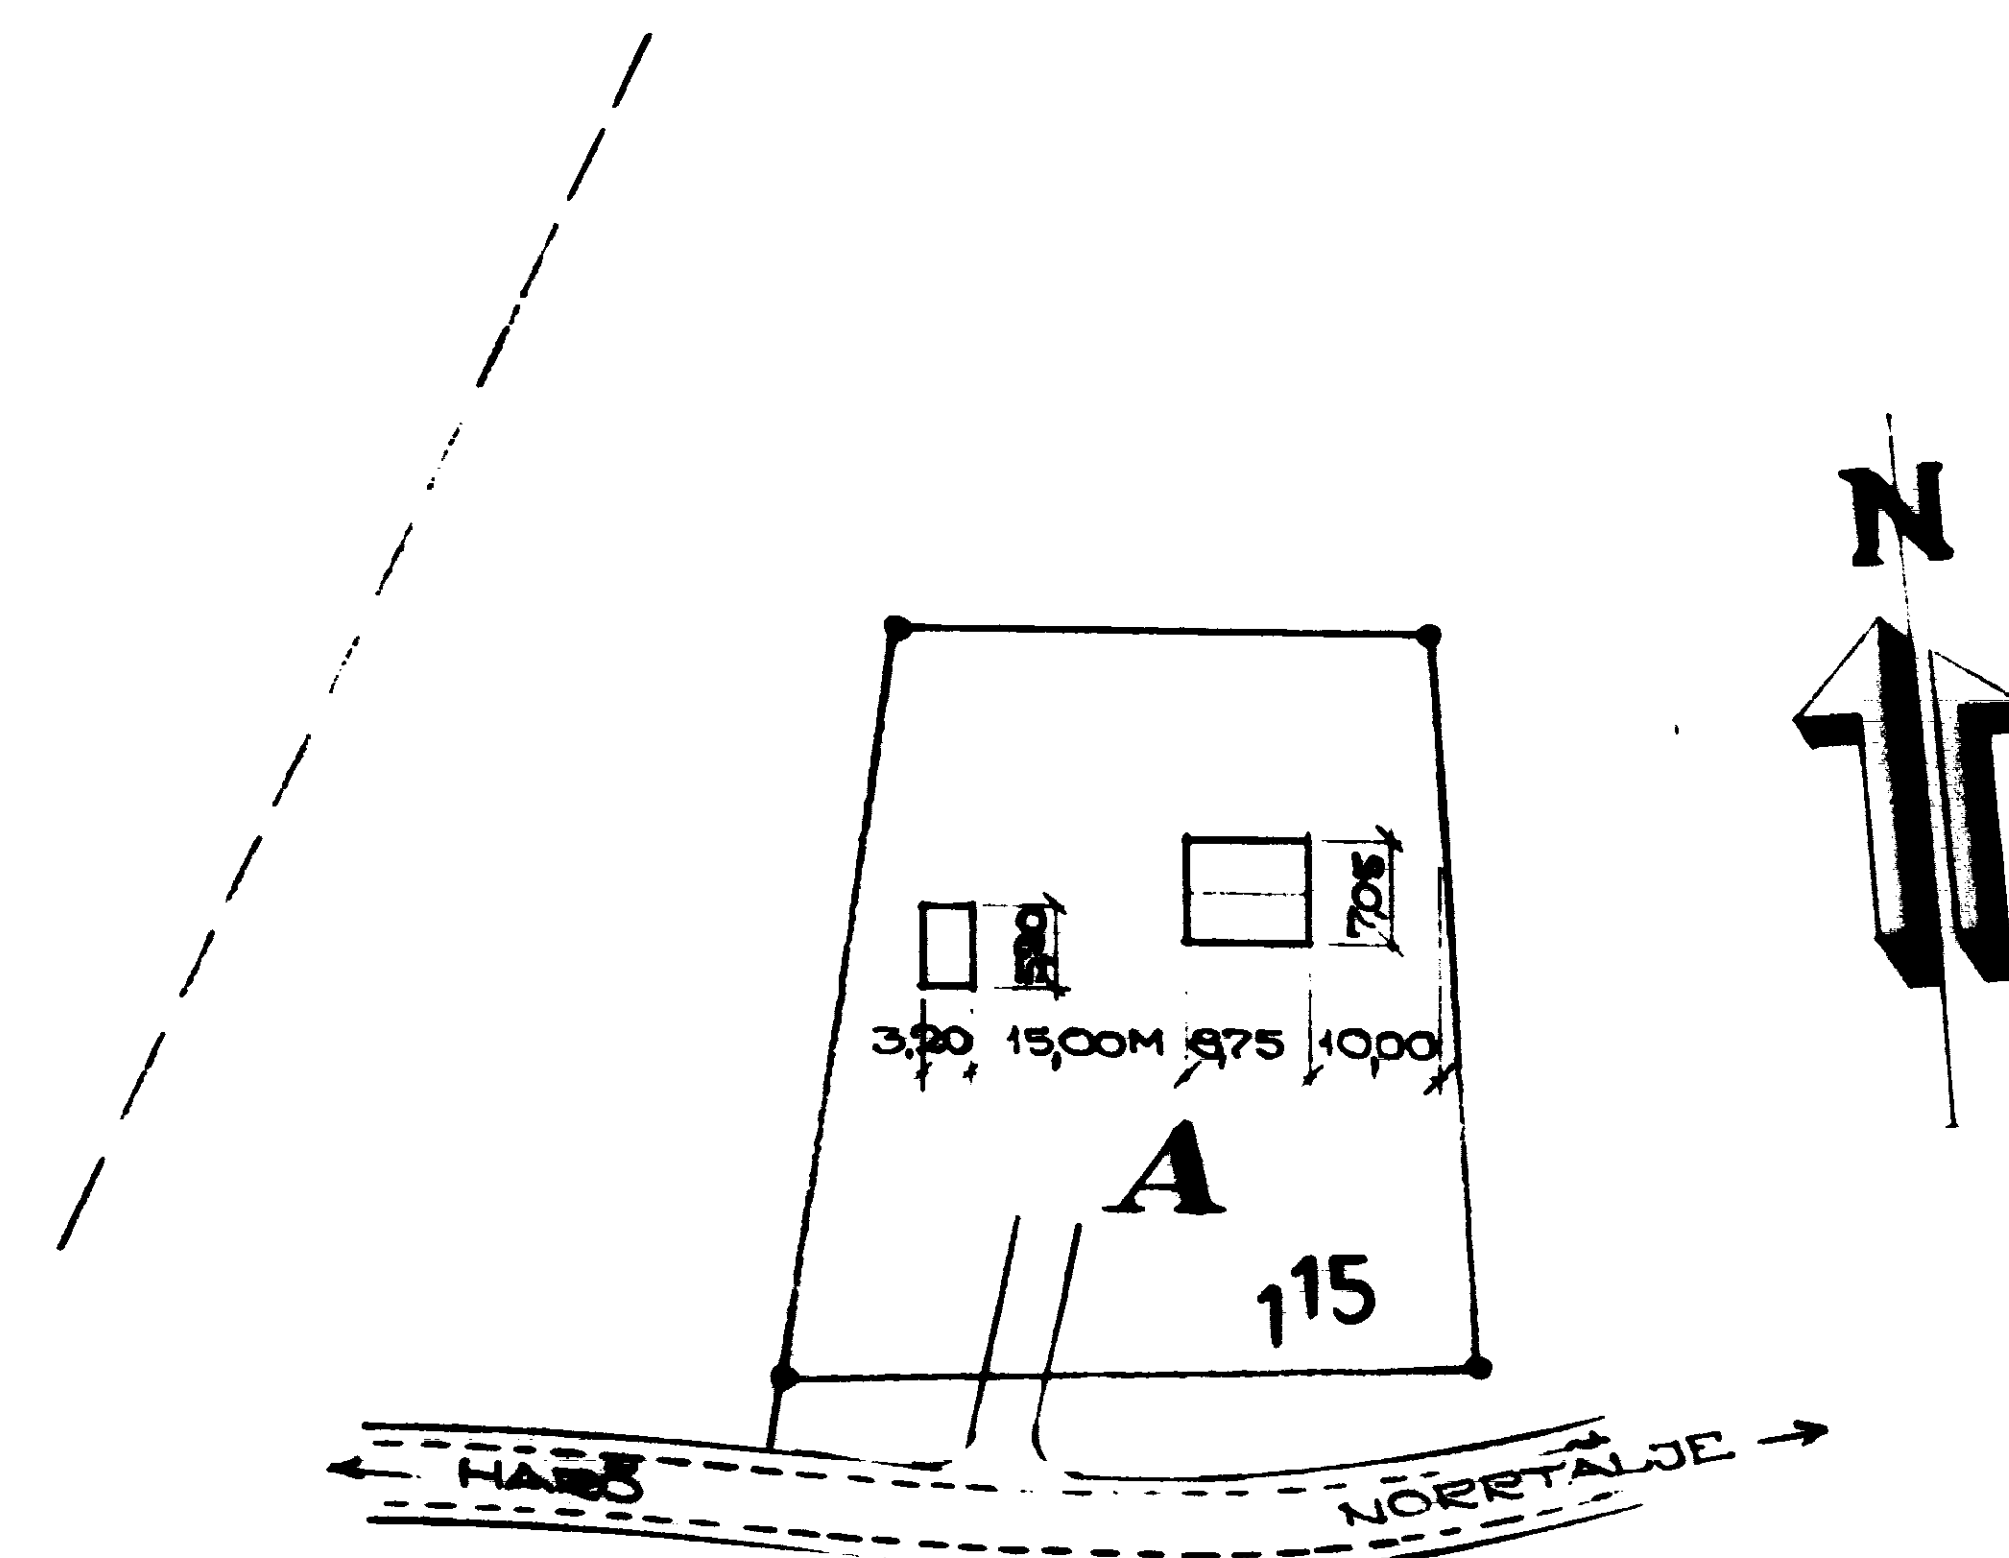

SITUATIONSPLAN 1/1000


BYGGNADSKONTOR
INK. 22.6.1970

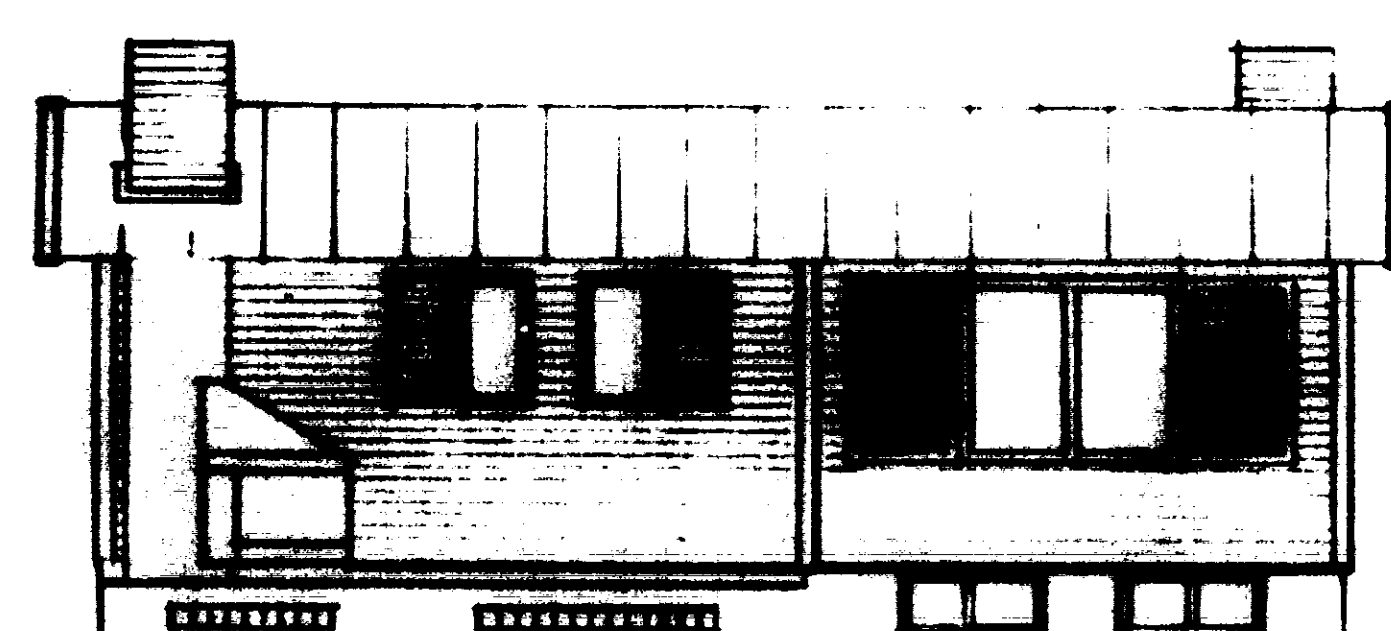

FASAD MOT SÖDER



FASAD MOT ÖSTER

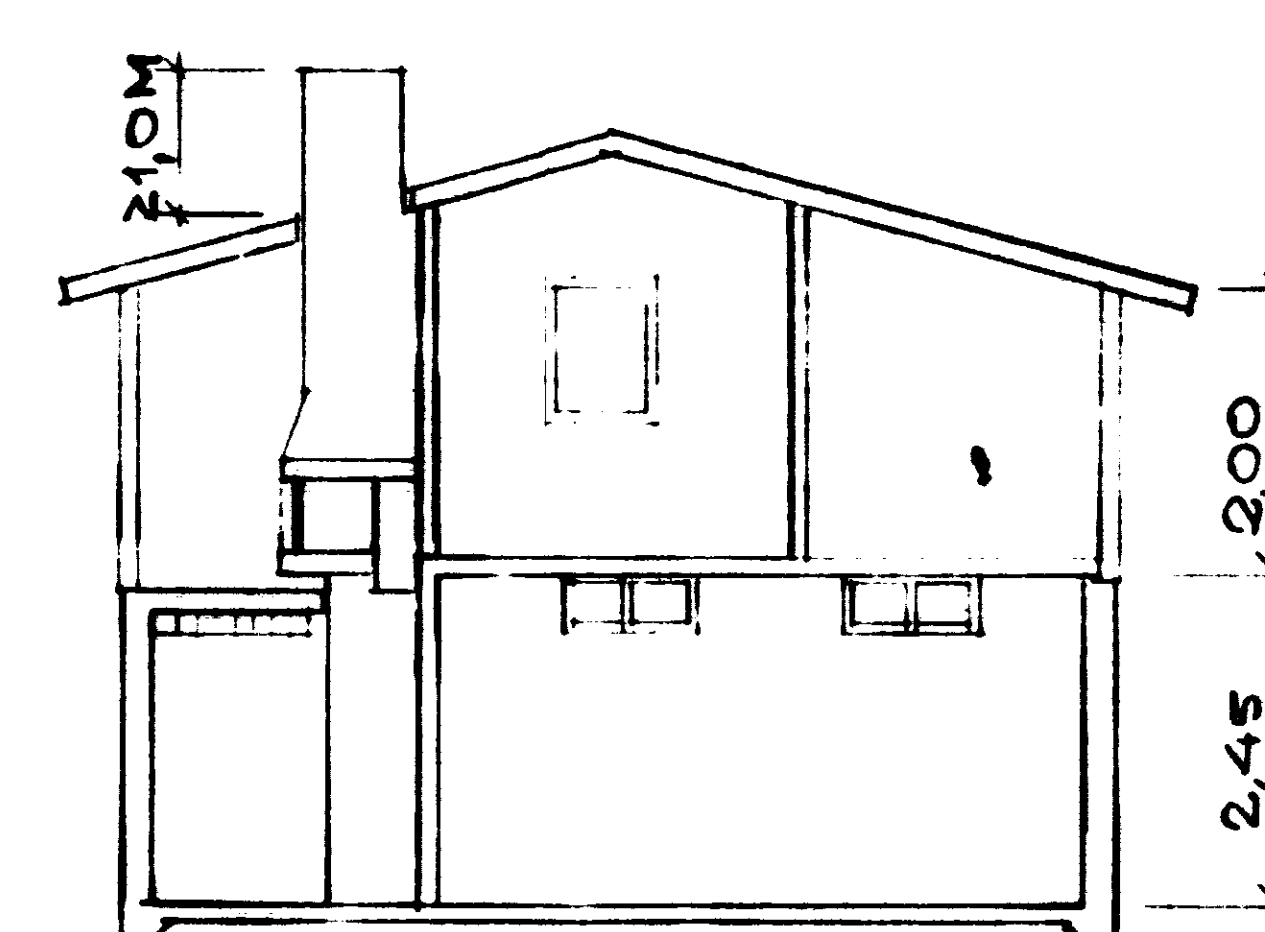


SEKTION A-A


AR 18.70, DEN 19/10 479/70
AV BYGGNADSNÄMNDEN I LYHUNDRÅ KOMMUN
GODKÄND PÅ SATT PROTOKOLLET HÄRME
STYRELSE

PÅ BYGGNADSNÄMNDENS VARNAR


bu

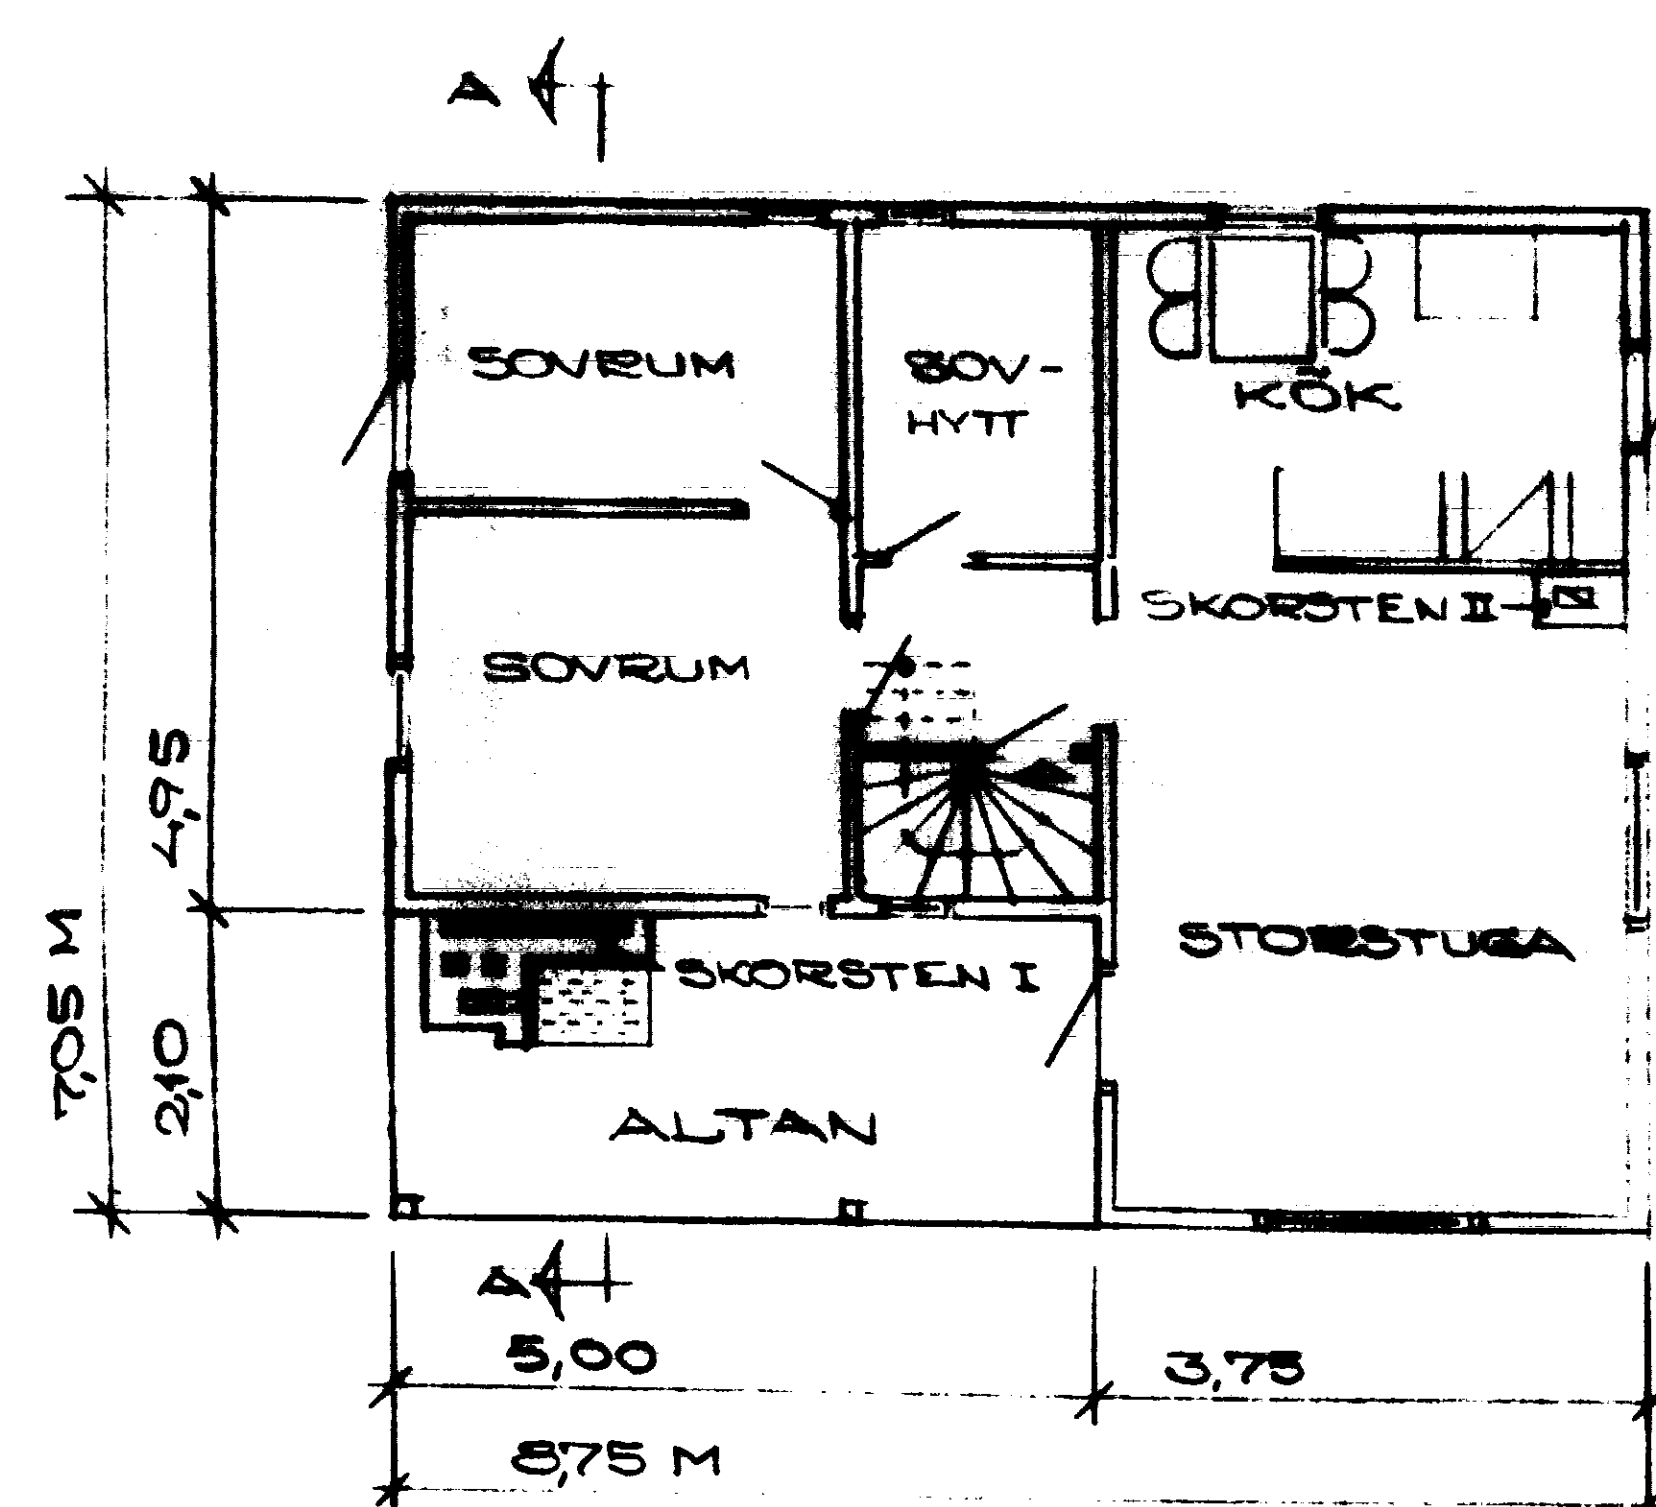

BOTTENVÅN.

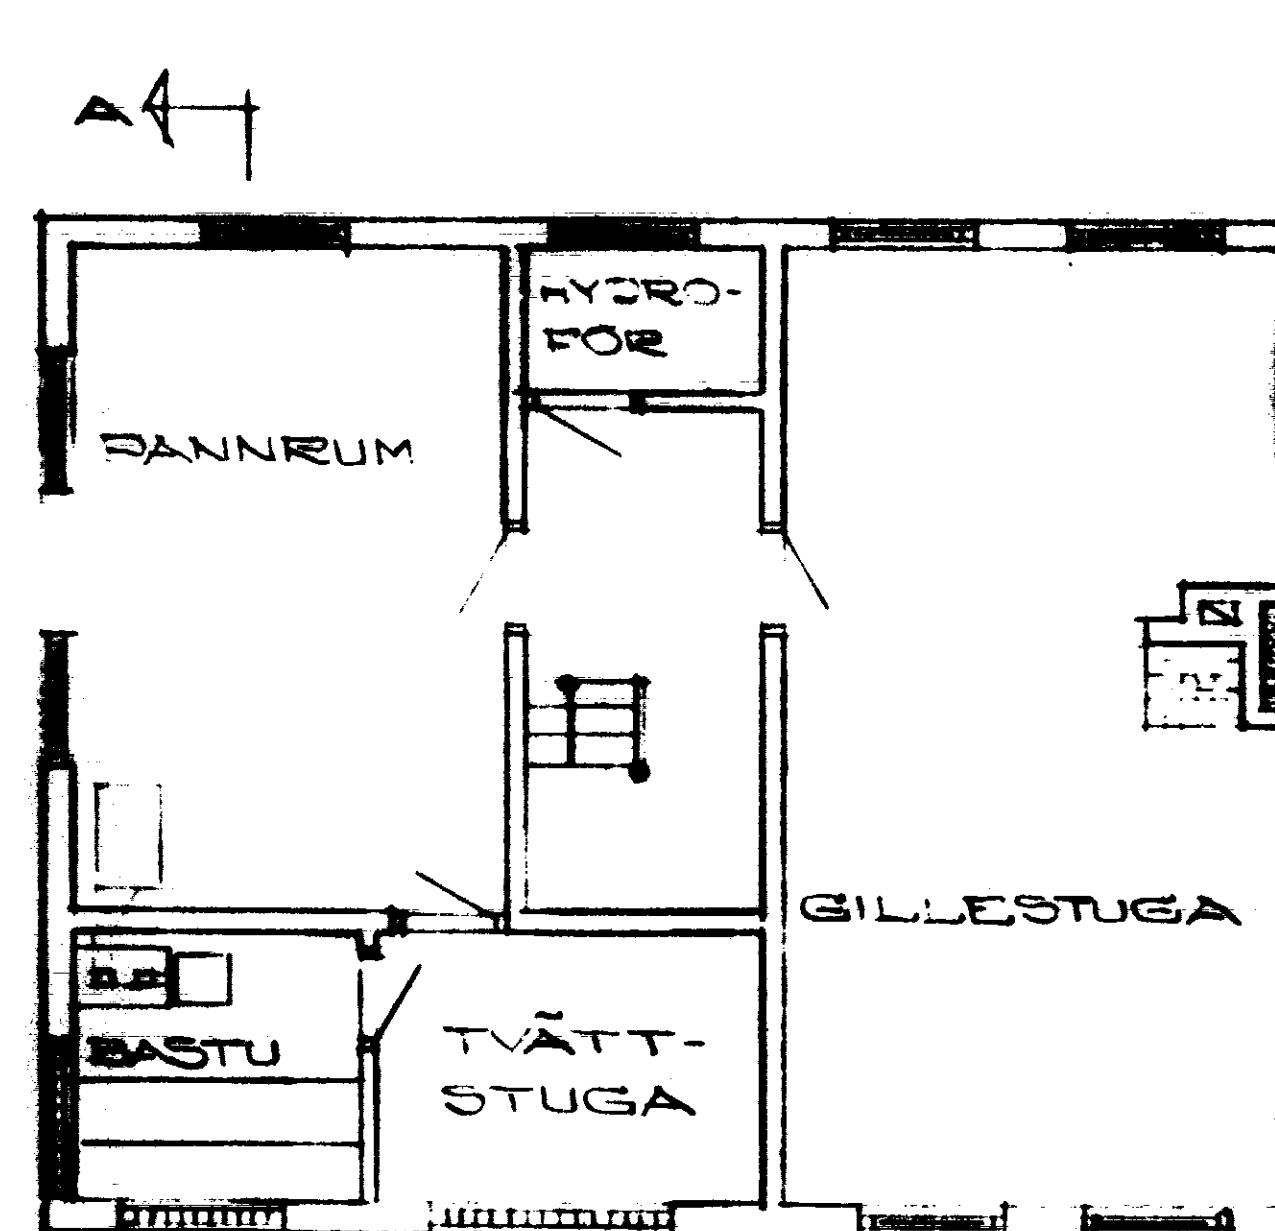

KÄLLARVÅN.

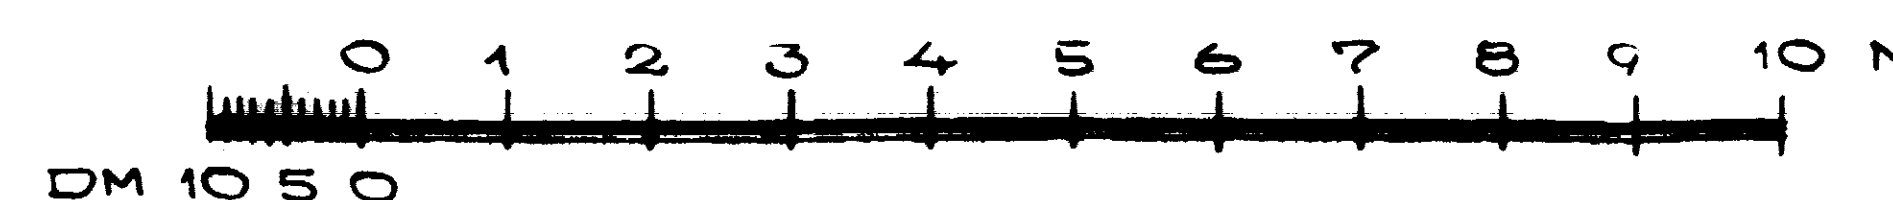

Reproduktionen utförd på
"Océ"-35 M film

Metod och material godkända av
Statens provningsanstalt för arkivrit-
ningar till bostadshus med högst två
lägenheter eller annan mindre bygg-
nad, betygat

Tubarcus

DÖR EJ ONÖDIGTIVIS UTSATTAS FÖR LJUS

RELATIONS-RITNING

BJÖRHHÖVDA 1:2

FRETTIDSHUS "BAHAMA 52", HÅLTEVAD
PLAN, FASADER SEKTION, SIT-PLAN

STOCKHOLM DEN 20.10.1970

SKALA 1/100, 1/1000 T. MARCUS

FÖRMINSKNINGSGRAD