

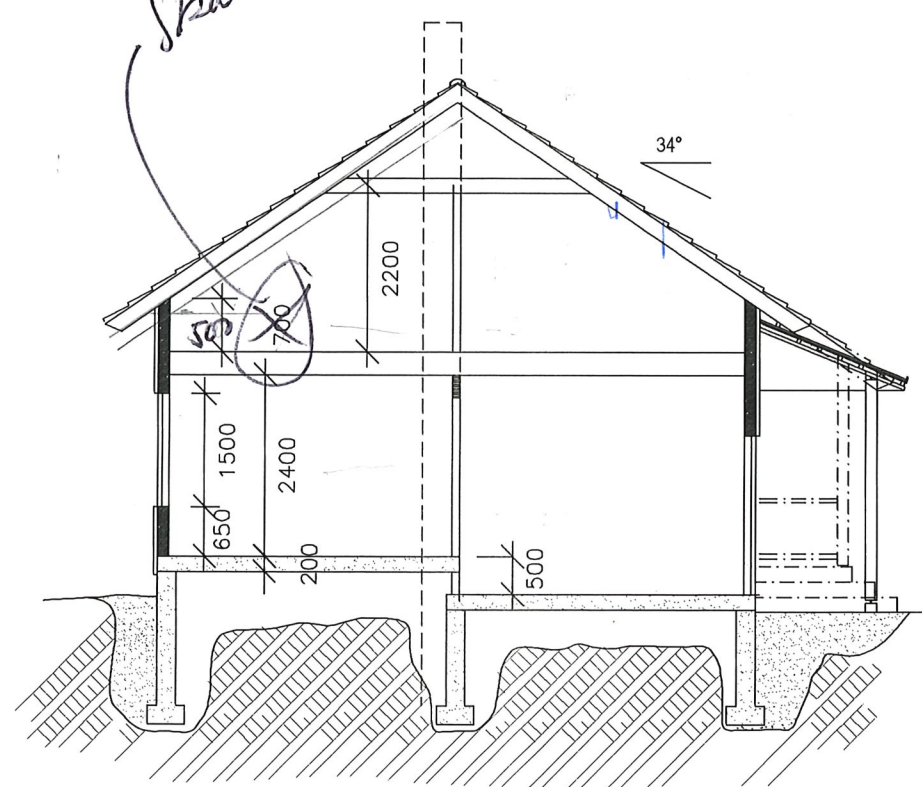


*Skall være 500, end skrivelse dat 13/10 2000 / WA*

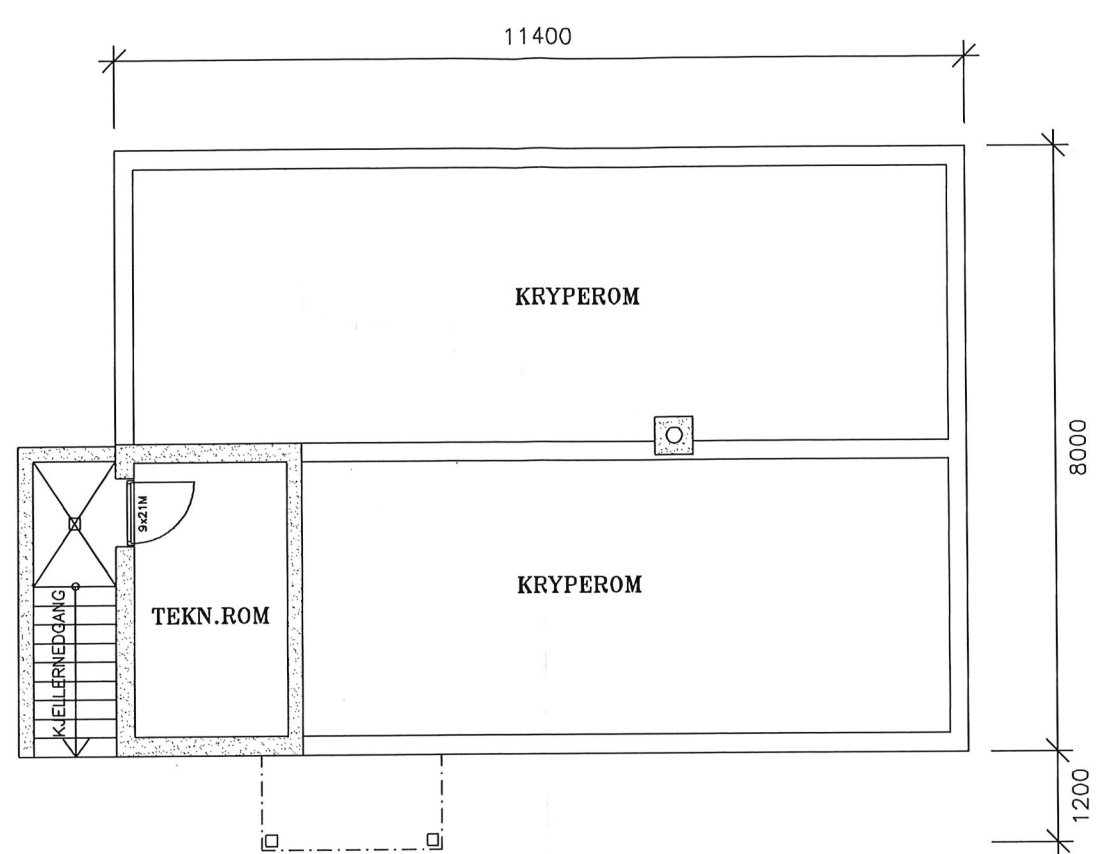


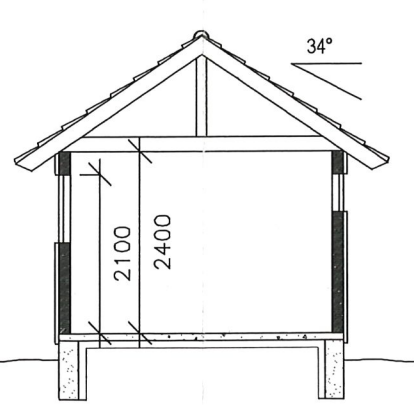



Tilhør Strömstads miljönämnds  
 protokoll 2000-12-19 § 348  
*Monica Wikström*

STRÖMSTADS KOMMUN  
 Miljönämnden  
 2000-10-16  
 Dnr: *MN 97-452*


A	05.10.00	Endret høyder	gmo	PST
Rev.	Dato		Sign.	Kontr.
<b>RITA OG TORE BØHAUGEN</b> KYRKOSUND – KOSTER SOMMARSTUGA SNITT OG FUNDAMENTPLAN			Mål	1:100
			Dato	25.06.99
			Sign.	gmo/pst
			Arb.nr./	98014

**SG** arkitekter Stenseth Grimsrud arkitekter AS  
 Strandstredet 1  
 Postboks 91, 1751 Halden  
 Telefon 69 17 83 40  
 Telefax 69 18 83 15


A-11A

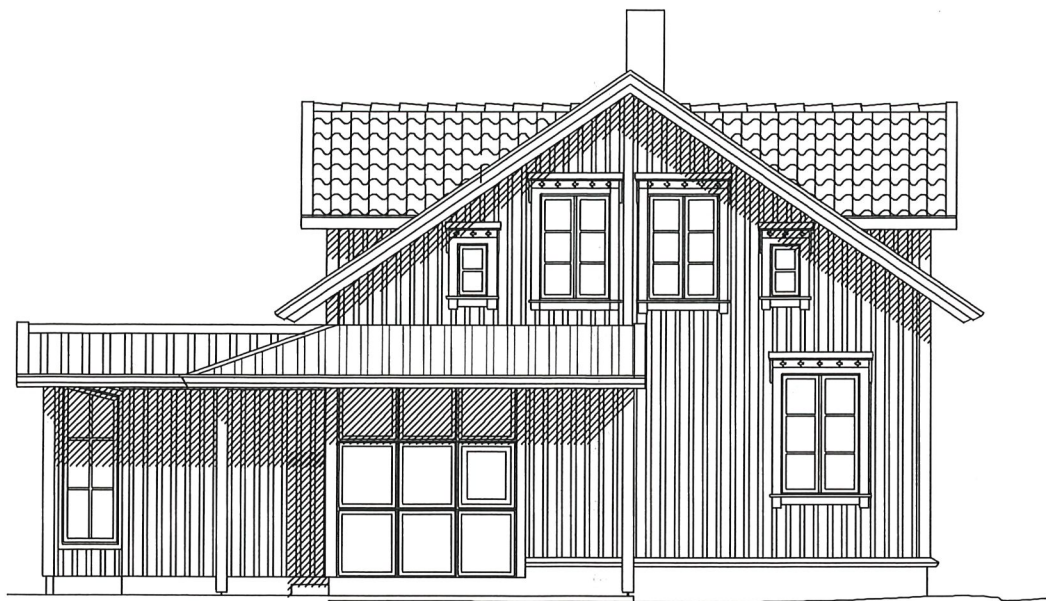


Syd

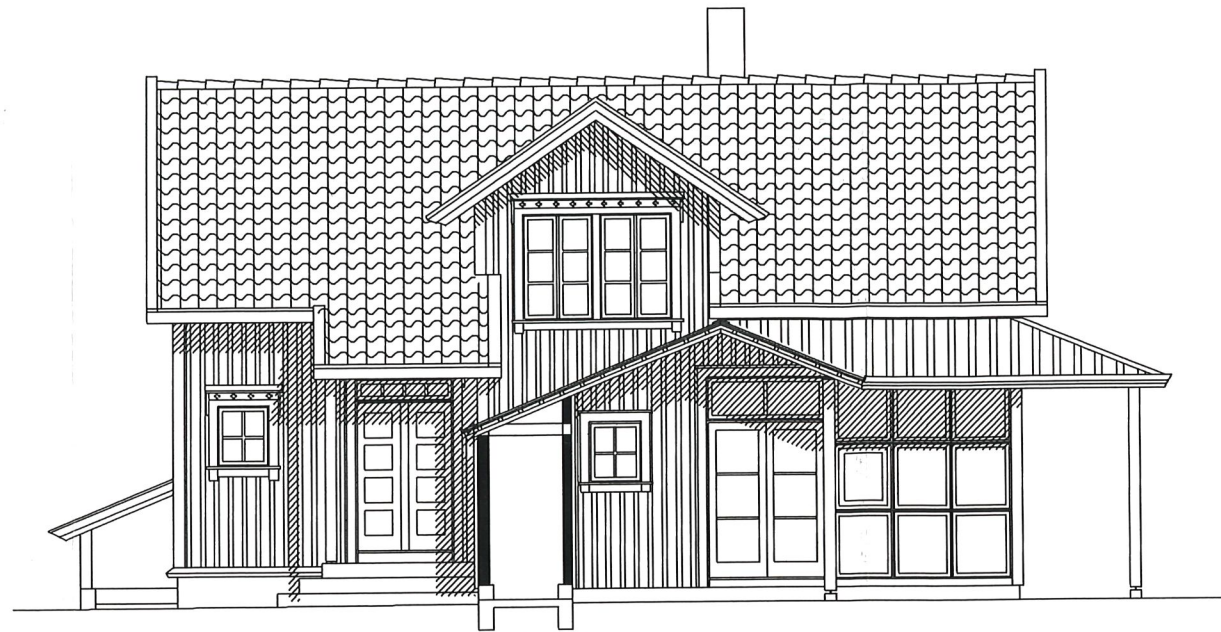

Väst

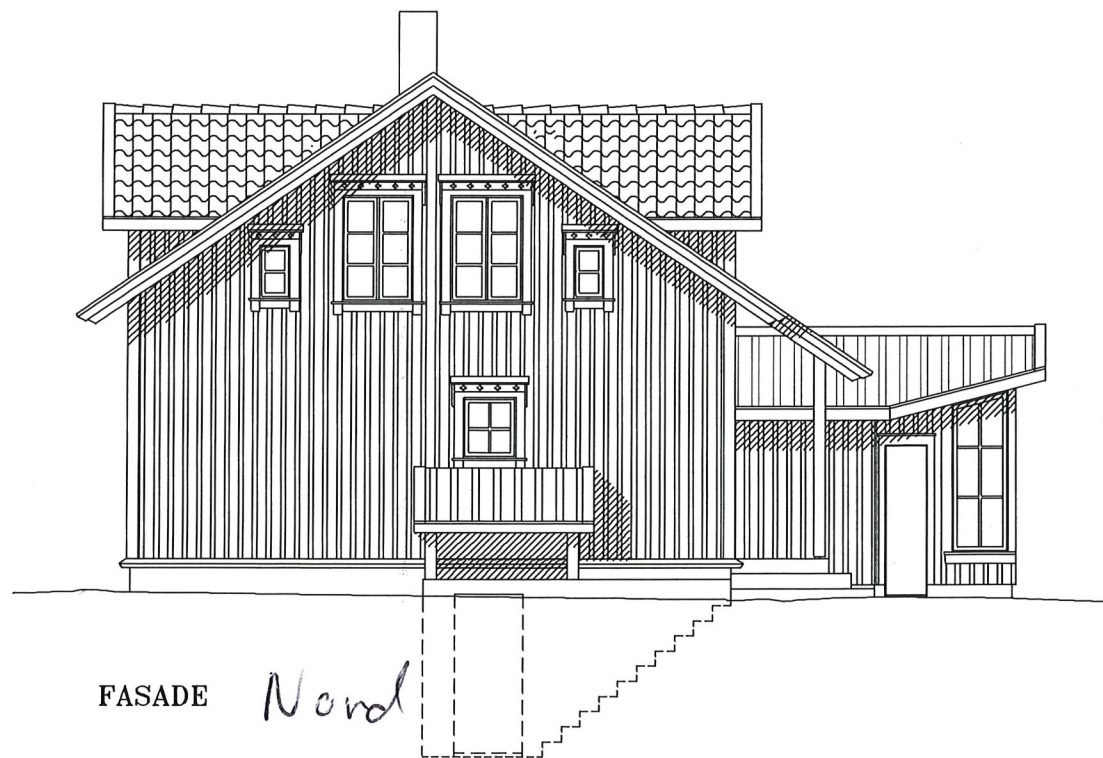

FASADE Nord

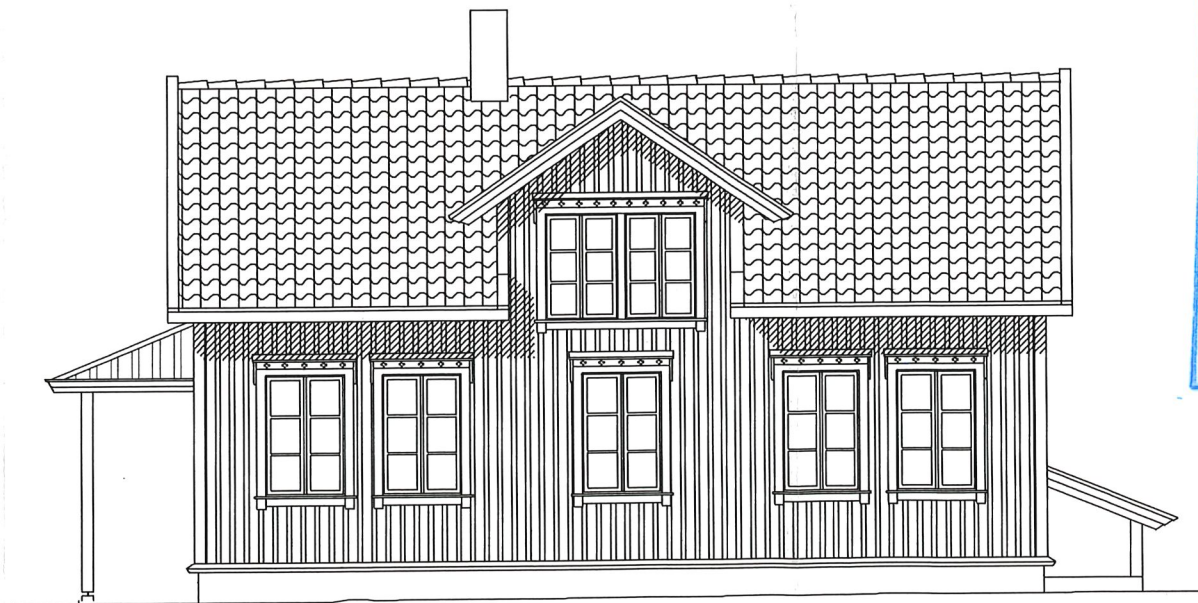

Öst

OBS. fasaderna är inte  
ändrade enl skrivelse  
dat 2000-10-13. / KP

STRÖM Miljöbyggnad  
2000-10-16  
Dnr: MW 97-452

Tillhör Strömstads miljönärings  
protokoll 2000-12-19 § 38  
Mon Ullman

A 05.10.00 Endret høyder  
Rev. Dato

gmo PST  
Sign. Kontr.


RITA OG TORE BØHAUGEN  
KYRKOSUND – KOSTER  
SOMMARSTUGA  
FASADER

Mål 1:100  
Dato 25.06.99  
Sign. gmo/pst  
Arb.nr/ 98014


SG arkitekter

Stenseth Grimsrud arkitekter AS  
Strandstredet 1  
Postboks 91, 1751 Halden  
Telefon 69 17 63 40  
Telefax 69 18 83 15


A-12A

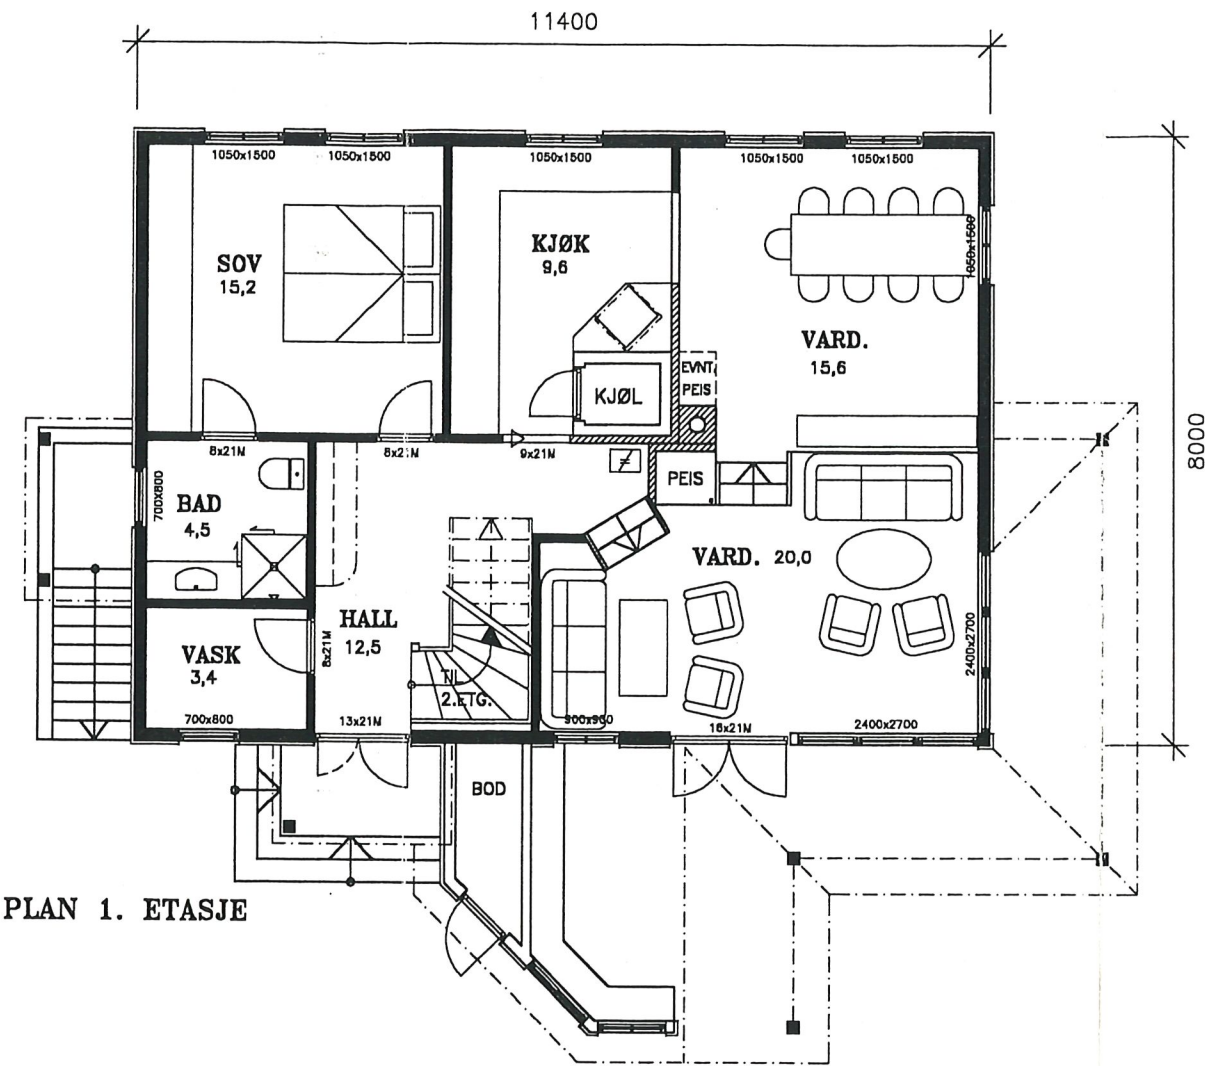

PLAN 1. ETASJE

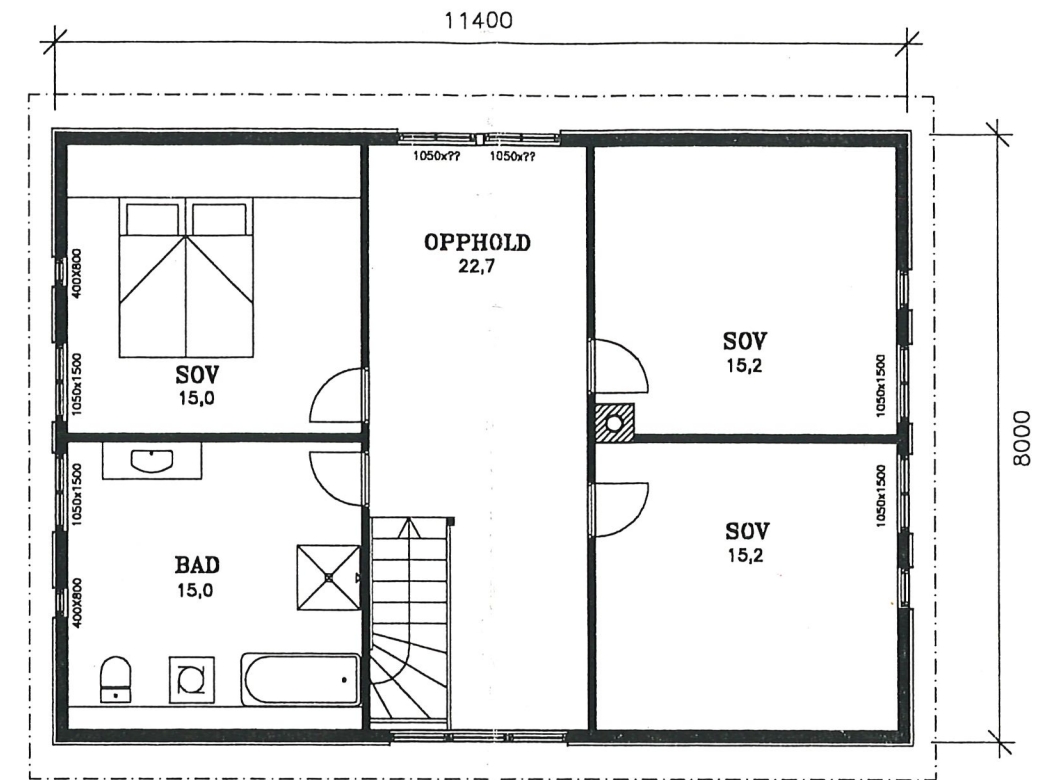

PLAN 2. ETASJE

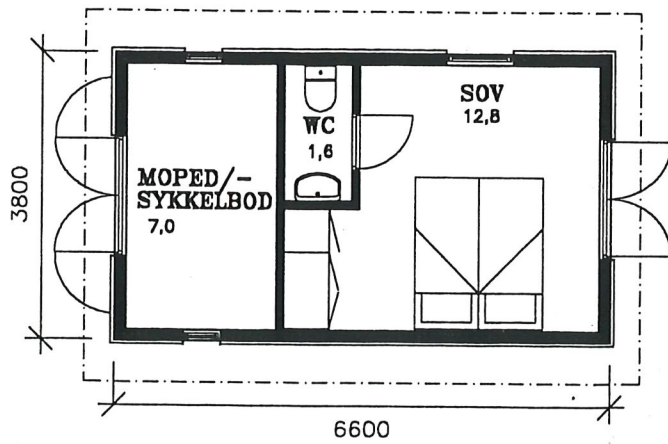

PLAN ANNEKS

Tilhør Strömstads miljönämnds  
protokoll 2000-12-19 § 318  
*Åke Nilsson*

STRÖMSTADS KOMMUN  
Miljöförvaltningen  
1999-08-06  
Diarienumr.

Rev. Dato


Sign. Kontr.

RITA OG TORE BØHAUGEN  
KYRKOSUND - KOSTER  
SOMMARSTUGA  
PLANER

M&I 1:100  
Dato 25.06.99  
Sign. gmo/pst  
Arb.nr/ 98014

**SG** arkitekter  
Stenseth Grimsrud arkitekter AS  
Strandstredet 1  
Postboks 91, 1751 Halden  
Telefon 89 17 83 40  
Telefax 89 16 83 15

A-10

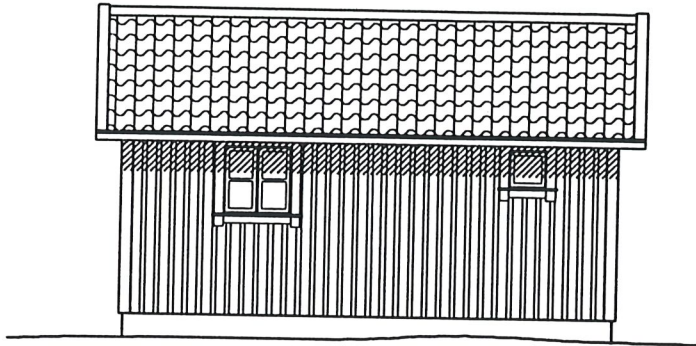


FASADE MOT GÅRDSPLASS, ØST



FASADE MOT SYD

Tilhør Strömstads miljönämnds  
 protokoll 2001-12-19 8348  
*Mona Wikman*

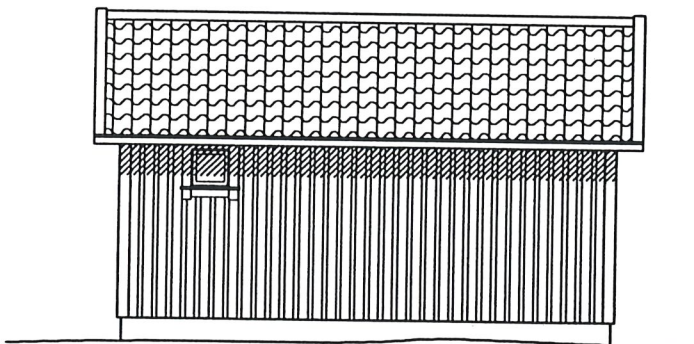

FASADE MOT VEST




FASADE MOT NORD

STRÖMSTADS KOMMUN  
 Miljöförvaltningen  
 1999-08-06  
 Diarienumr.

Rev. Dato

Sign. Kontr.

<b>RITA OG TORE BØHAUGEN</b> KYRKOSUND – KOSTER SOMMARSTUGA FASADER – ANNEKS	Mål	1:100
	Dato	25.06.99
	Sign.	gmo/pst
	Arb.nr/	98014


**Stenseth Grimsrud arkitekter AS**  
 Strandstredet 1  
 Postboks 91, 1751 Halden  
 Telefon 69 17 63 40  
 Telefax 69 18 83 16

A-13