


strandtomt
till Trosaån

BYGGNADSNÄMNDEN NYKÖPING
1984-09-21 § 636 -
Intygas: *M*

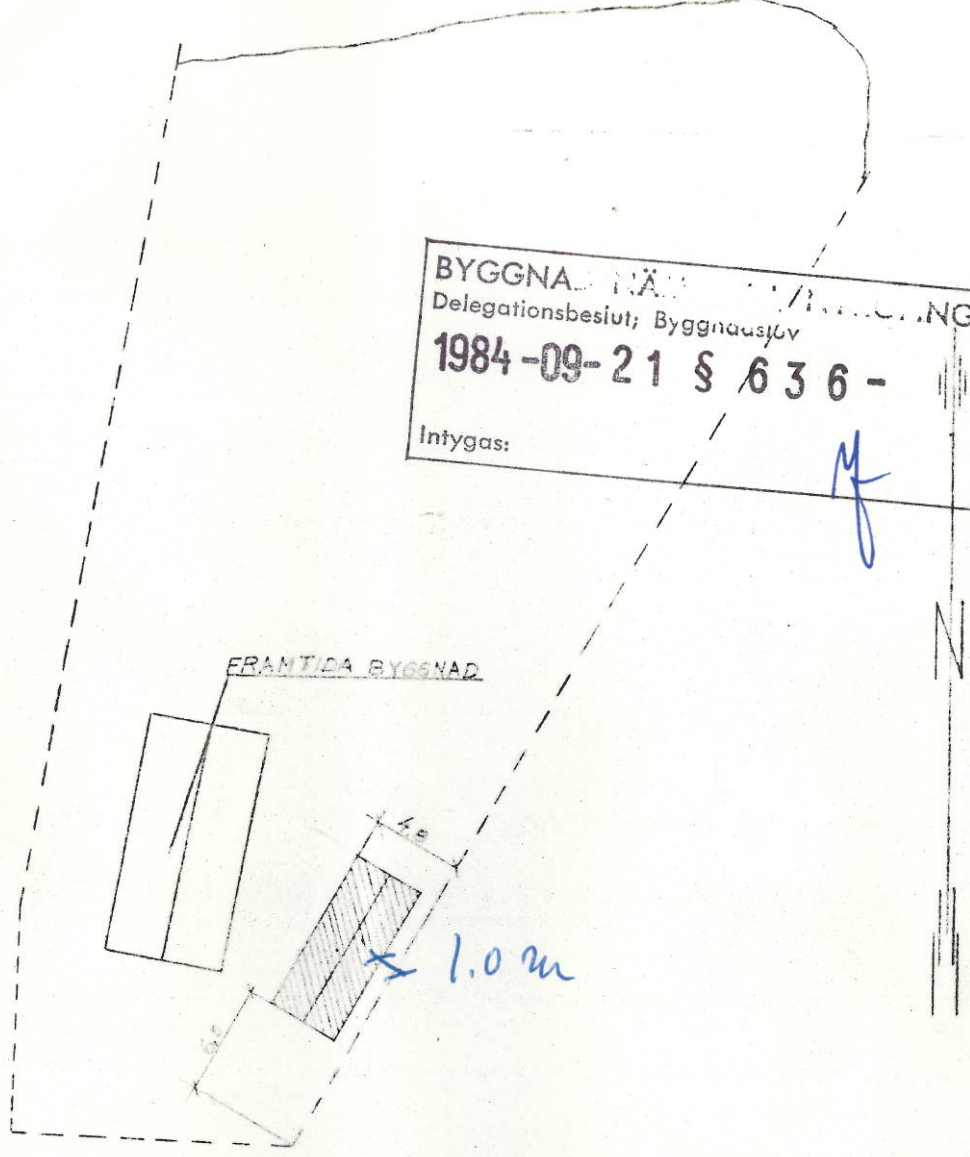

SITUATIONSPLAN 1:400

Dnr. *783*
Ink. 1984-09-19
BYGGNADSNÄMNDEN
NYKÖPING

NYBYGGNAD AV GARAGE HUSBY SÖDRA 5:10
ÄVÄGEN 8, VAGNHÄRAD SKALA 1:100
RITAT 84-07-10 av Lars Carlstedt