

STRÖMSTADS  
KOMMUNTel. 0526/124 30  
VÄXELBYGGNADSNÄMNDEN,  
Stadshuset, Box 28  
452 01 Strömstad 1

Ek. karta nr 09075

D.nr BN 80274 : 331

Inkom 198 1-10-16

Sammanträdet 1981-11-11 § 466

Delegerat beslut 198 § D

Sökande: Bo Arnberg

Adress: Pl 203, 452 05 SYDKOSTER

Fastighet: Kile Nedre nr 1:98 Tjärnö socken

Ansökan avser: byggnadslov för  byggnadsföretag  vatten och avlopp

Nybyggnad av enbostadshus och förråd.

- stadsplan  byggnadsplan fastställd 19  utomplansbestämmelser
- Byggnadsförbud jml. § ..... byggnadsstadgan, § ..... byggnadslagen, § 16. o. 19... naturvårdslagen
- planbestämmelserna § .....

## Stadsarkitektens yttrande: A:

- platsen har 198 besiktigats  yttrande från följande skall beaktas:
- hälsovårdsnämnden  brandchefen  yrkesinspektionen  .....
- Ärendet skall kompletteras med  anmälan om ansvarig arbetsledare  arkivvärdiga ritningar  ansökan om byggnadslov för VA-installationer  servisanmälan.
- Ritningar och teknisk beskrivning har granskats  utan erinran  med följande erinran

Länsstyrelsen har 1981-05-15, dnr 11.124-968-81, beslutat medge undantag från bestämmelserna i 16 § första stycket naturvårdslagen och meddelade samtidigt tillstånd enligt 19 § samma lag.

- Byggnadslov tillstyrkes  dispens tillstyrkes 1981-11-11 stadsarkitekt Gunnar Nilsson
- Enligt byggnadsnämndens uppdrag beviljas byggnadslov byggnadsinsp. ....
- Med hänsyn till ovanstående avstyrkes framställningen
- BYGGNADSNÄMNDENS BESLUT B:**

att bevilja byggnadslov.

- Stadsarkitektens  byggnadsinsp:s yttrande skall beaktas. Avg. kr: 1.440:00-150:00=1.290:00.

ordf. *[Signature]* sek. *[Signature]*justerad *[Signature]* *[Signature]*

Tillkännagivandet av dagen för byggnadsnämndsprotokollets justering har

198 1-11-30 anslagits på kommunens anslagstavla

Kopians likhet med originalet bestyrkes: Exp. 198 1-12-01

OMSTÅENDE FÖRESKRIFTER SKALL BEAKTAS

VÄND!

STRÖMSTADS KOMMUN  
Byggnadsnämnden



1981 -10- 16

Diarie nr

Diarieplanbeteckn.

Utgåttas för

1-98

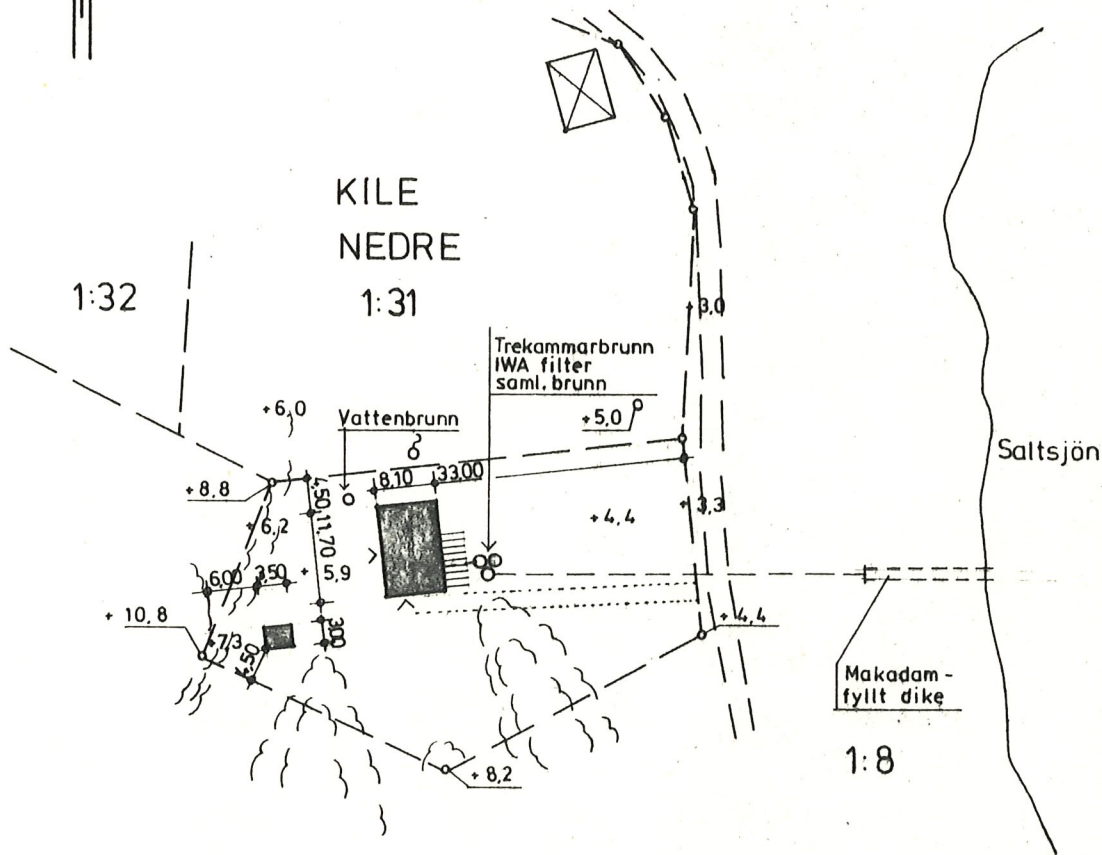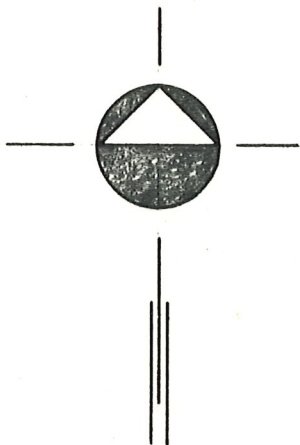

Tillhör Strömstads byggnadsnämnds

protokoll 1981-11-11 § 46

*Åsa Wikner*

REV. AVSER

SIGN.

DATUM



HUSTYP

Nybyggnad å tomt Kile Nedre 1:8 Sydoster  
Strömstads kommun  
Herr. Ba Arnberg

RITAD

DATUM

KOLLAD

INNEHÅLL

SKALA

ORDER

RITAD

DATUM

KOLLAD

SITUATIONSPLAN

1:1000

ÄNDRING

DATUM

KOLLAD

VÄGGSYSTEM


BEST. NR

RIT. NR


18 731




STRÖMSTADS KOMMUN  
Byggnadsnämnden  
1981-10-16  
Diarienummer: 98  
Diariplanbeteckn.

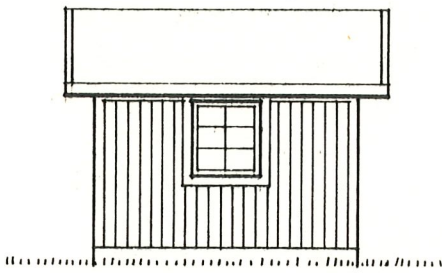


FASAD MOT NORR

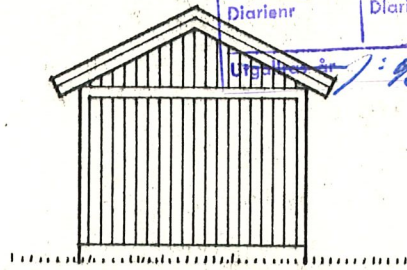


VÄSTER

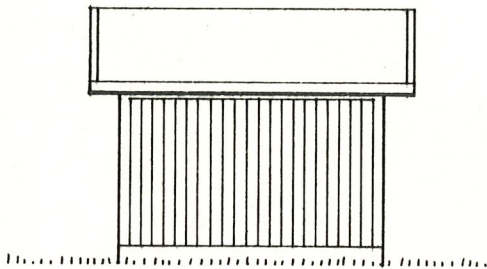


SÖDER

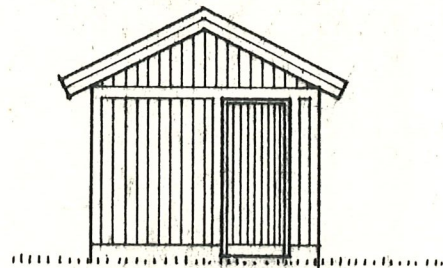

ÖSTER

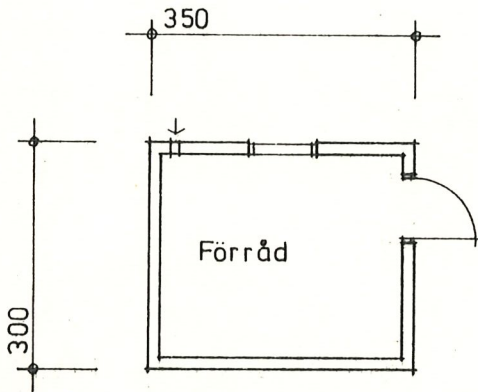

PLAN

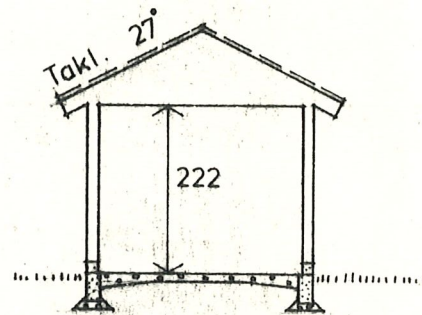

SEKTION

Tillhör Strömstads byggnadsnämnds  
protokoll 1981-11-11 § 466

*Alone Wikström*

REV. AVSER	SIGN.	DATUM
------------	-------	-------

**EKSJÖHUS**  
EKSJÖ TEL. 0381/131 10

HUSTYP

Nybyggnad å tomt Kile Nedre 1:8  
Sydkoster, Strömstads kommun  
Herr Bo Arnberg

RITAD <i>B. Johansson</i>	DATUM 81.10.07	KOLLAD	INNEHÅLL	SKALA 1:100
ORDER ÄNDRING	RITAD	DATUM	KOLLAD	VÄGGSYSTEM
				BEST. NR 18 731
				RIT. NR



STRÖMSTADS KOMMUN  
Byggnadsnämnden

1981-10-16

Diarienummer: \_\_\_\_\_

Diarienummer: \_\_\_\_\_

Utförts av: *1-98*


STRÖMSTADS KOMMUN  
Byggnadsnämnden

1985-11-13


Diarienummer: \_\_\_\_\_

Diarienummer: \_\_\_\_\_

Utförts av: \_\_\_\_\_

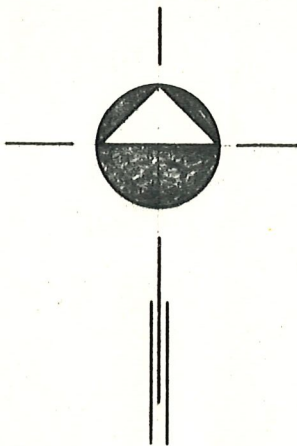

KILE  
NEDRE  
1:32  
1:31

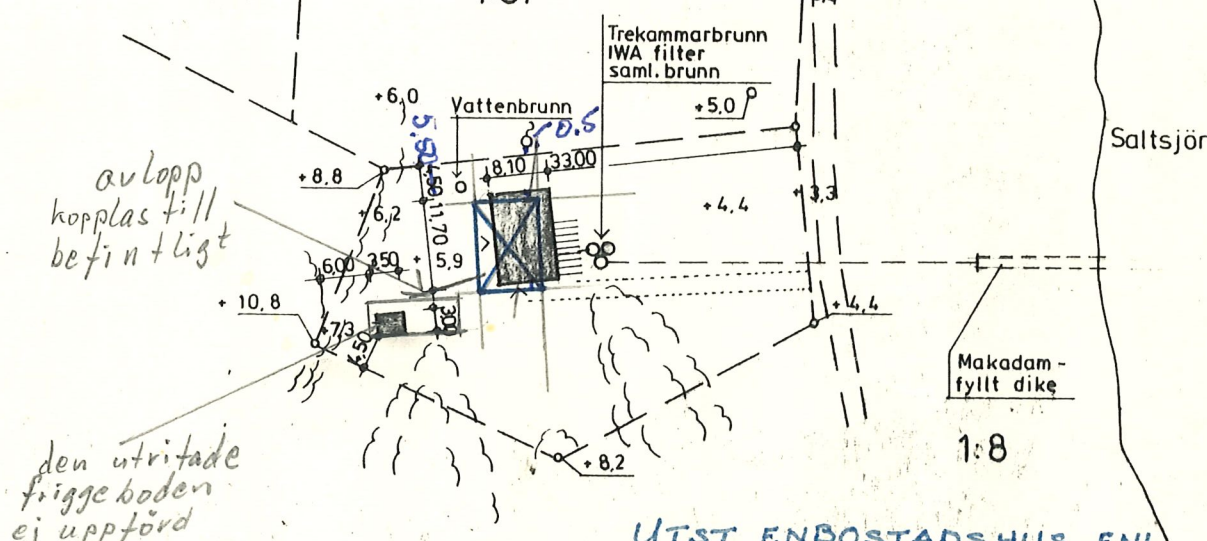

UTST. ENBOSTADSHUS ENL.  
REDOVISNING PÅ SITUATIONSPLAN.  
STRÖMSTAD DEN 26/11-1981  
UTFÖRT AV  
*Kent Larsson*

Tillhör Strömstads byggnadsnämnds  
protokoll 1981-11-11 § 466

*Maria Nilsson*

REV. AVSER

SIGN.

DATUM



HUSTYP

Nybyggnad å tomt Kile Nedre 1:8 Sydoster  
Strömstads kommun  
Herr Bo Arnberg

RITAD

DATUM

KOLLAD

INNEHÅLL

SKALA

81.10.07

DATUM

KOLLAD

SITUATIONSPLAN

1:1000

ORDER  
ÄNDRING

RITAD

DATUM

KOLLAD

VÄGGSYSTEM

BEST. NR

RIT NR

18 731