


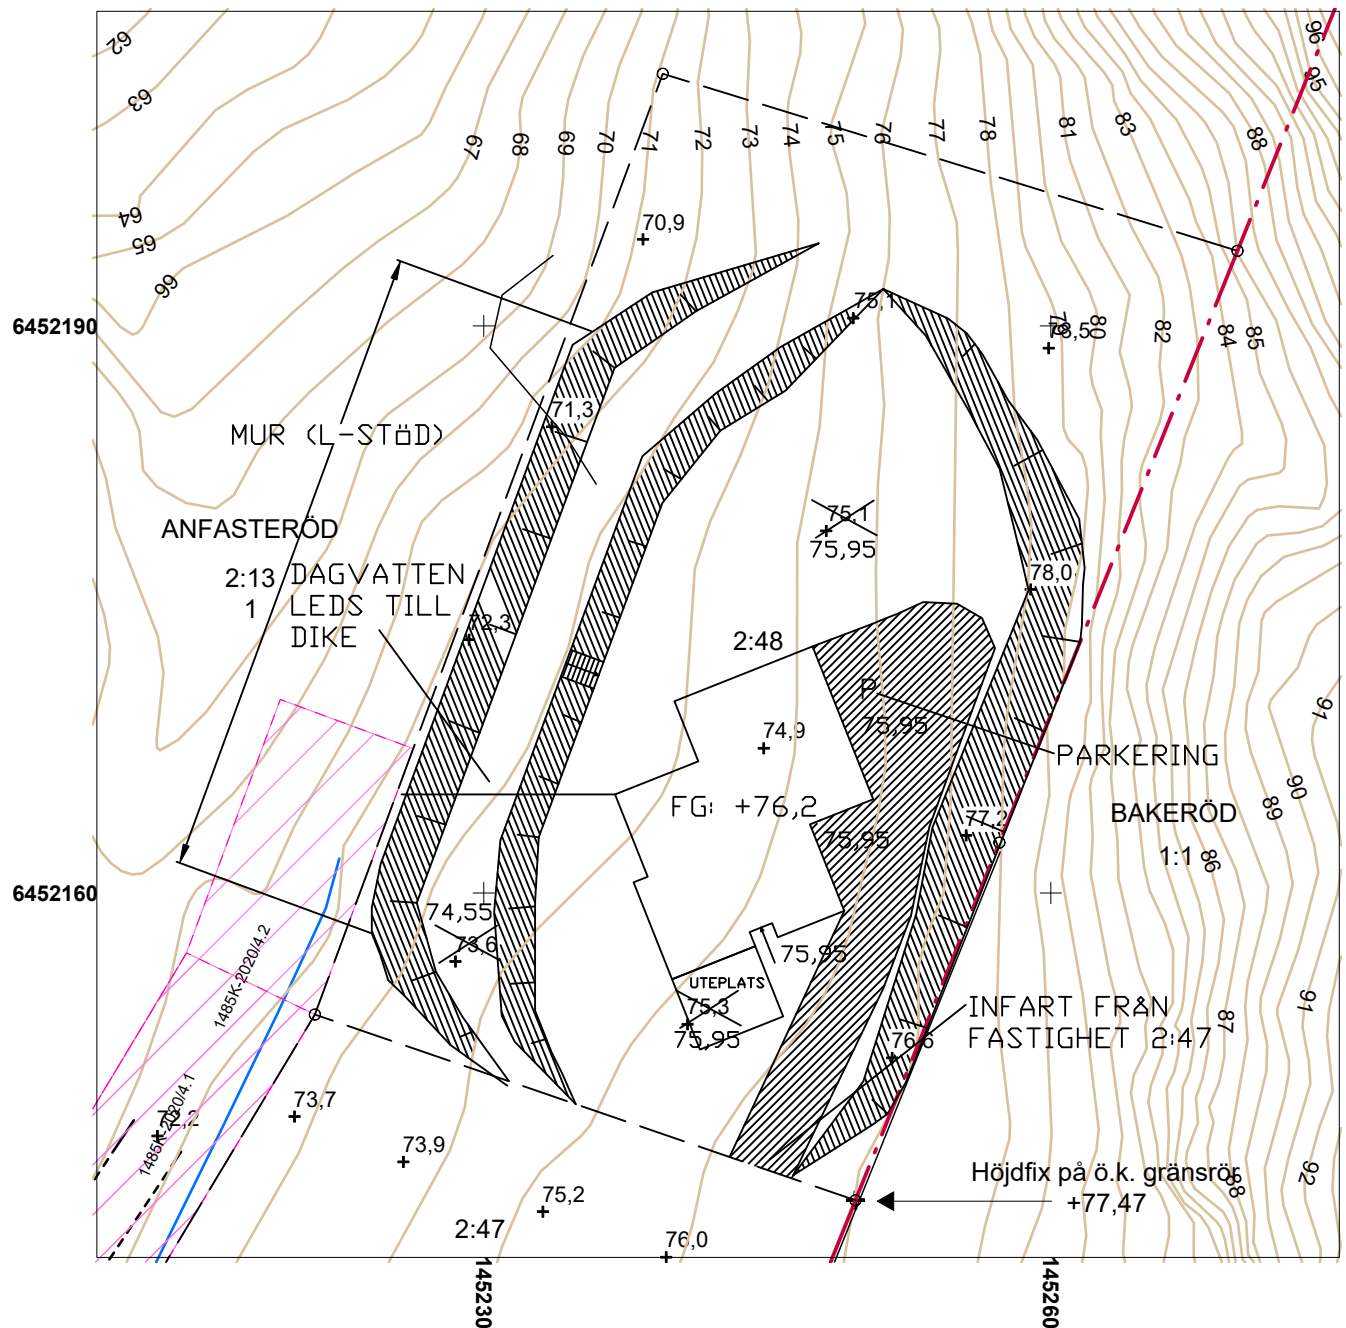

Teckenförklaring

-----	Plangräns	-----	Fastighetsgräns
-----	Egenskapsgräns	-----	Traktgräns
-----	Användningsgräns	-----	Kommungräns
• • • • •	Prickmark, marken får inte bebyggas	■ ■	Byggnad, husliv
+++++	Kryssmark, marken får endast bebyggas med uthus och garage	■ ■	Byggnad, takkontur
○	Utfartsförbud	~ ~	Häck
▨	Servitut	///	Staket
▨	Ledningsrätt		Stenmur
▨	Gemensamhetsanläggning		Stödmur
		▨	Slänt
		25	Höjdkurva
		----	Körbana
		▨	Fornminne
		+0,0	Markhöjd

Redovisning av rättigheter kan vara ofullständig

0 5 10 Meter



NYBYGGNADSKARTA	
Kartan är fältkontrollerad: JA	
Fastighet	Anfasteröd 2:48
Gatuadress	Brattefors 225
Kommun	Uddevalla
Detaljplan	-
Fastställelse / Laga kraft datum	-
Planbestämmelser	
Nybyggnadskarten upprättad	
Datum: 2020-02-12	
Namn: Camia Karlsson	
Telefon: 0522-697335	
VA-uppgifter fås via Västvatten 0522-63 68 00 eller info@vastvatten.se	
Uppgifter om övriga ledningar fås via https://www.ledningskollen.se	
Skala	Area
1:400	A4S
1660 m²	
Koordinatsystem i höjd	Koordinatsystem i plan
RH 2000	SWEREF 99 12 00