


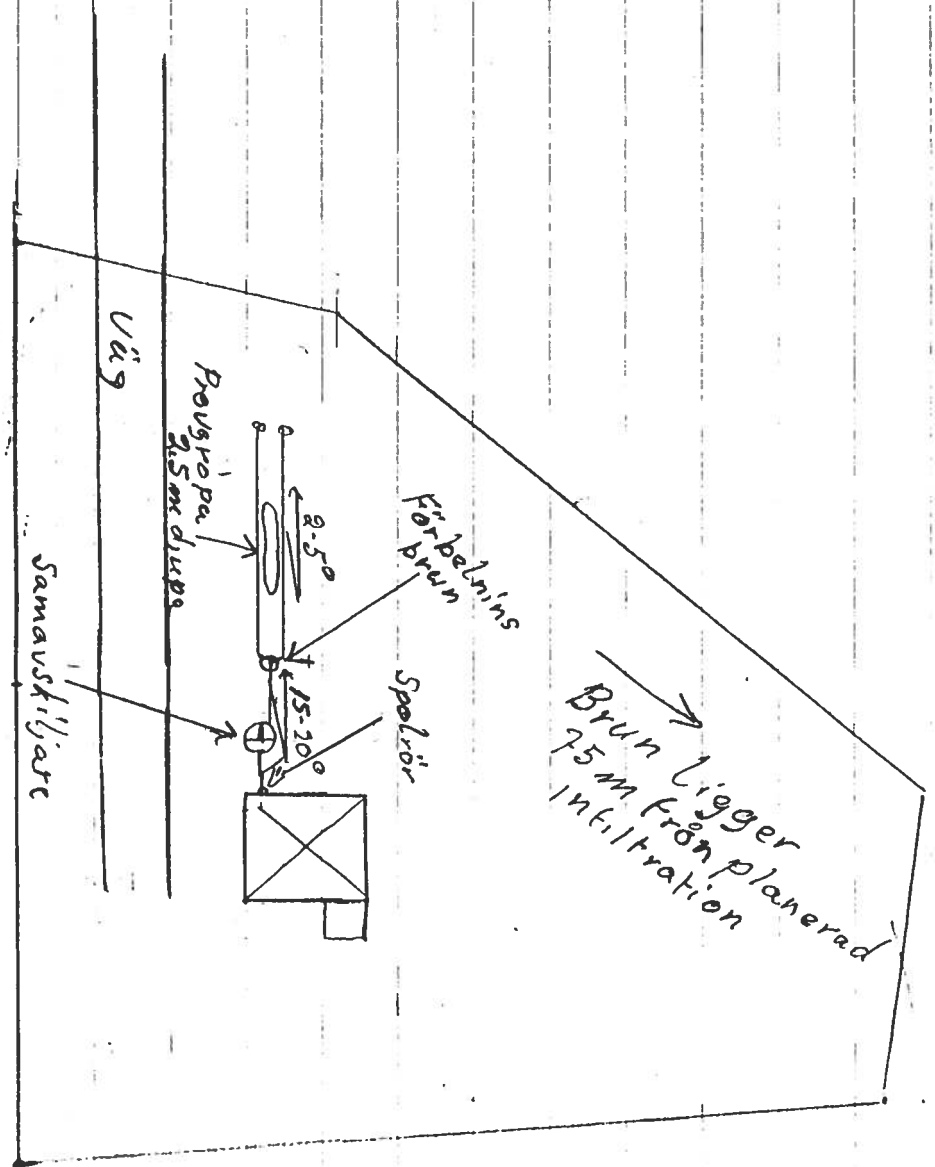

Eka 1:15
Situationsplan va-anläggning
Skala 1:500