

FÖRRÄTTNINGSKARTA

2022

Särskild gränsutmärkning som berör Östra Eneby 1:7 och 1:192 - 1:202

Anna Kuling

Förrättningslantmätare

Fastighetens rättsliga beskrivning, aktbilaga BE1

Teknisk beskrivning, aktbilaga TBE1

Teckenförklaring:

— — — — Fastighet sgräns

1:7

1:7 Fastighet sbet eckning


◦ 6223 Gränspunkt, utmärkt /ny

◦6299 och ◦ Omarkerad gränspunkt

11

☐ Byggnad

— — — — — Vägkant

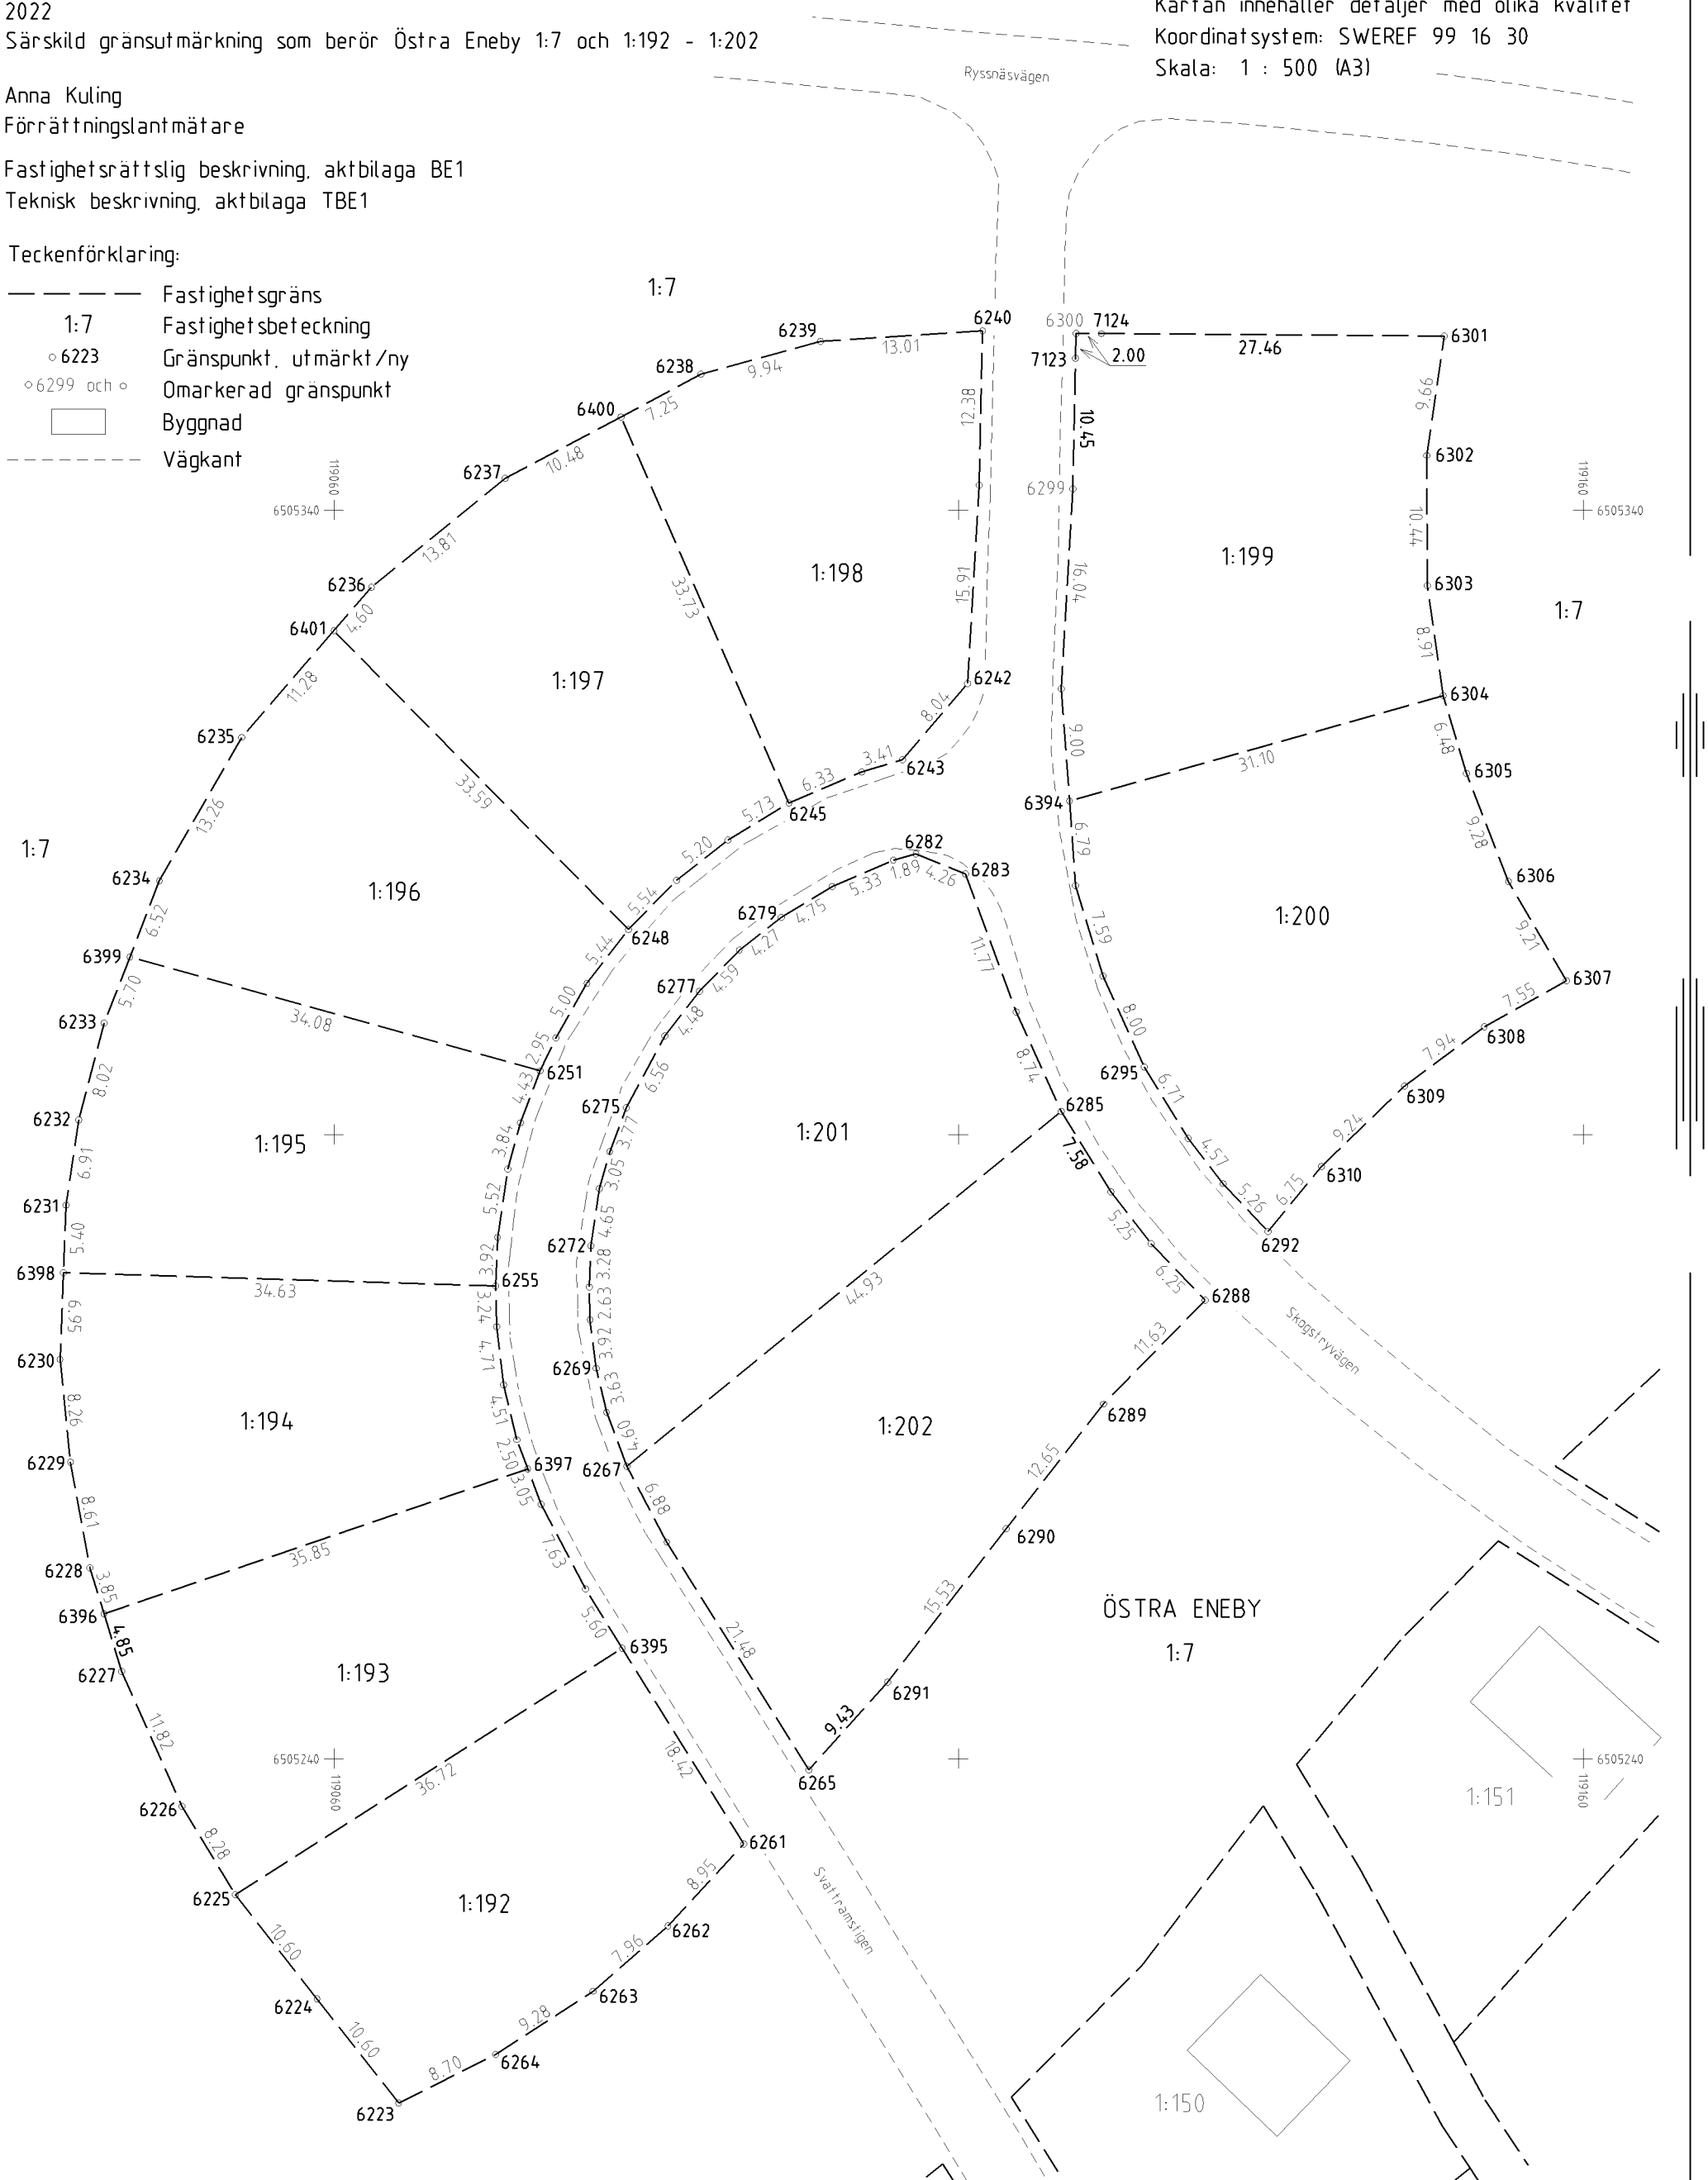

Utmärkta gränspunkter: 6223-6227, 6396, 6228-6230, 6398, 6231-6233, 6399, 6234, 6235, 6401, 6236, 6237, 6400, 6238-6240, 6242, 6243, 6245, 6248, 6251, 6255, 6397, 6395, 6261-6264, 6292, 6295, 6394, 6301-6310, 6265, 6267, 6269, 6272, 6275, 6277, 6279, 6282, 6283, 6285, 6288-6291.

Nya kompletterande gränspunkter: 7123, 7124.

Regist erkart a: NDRK