
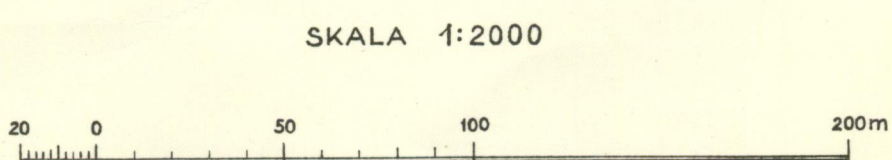
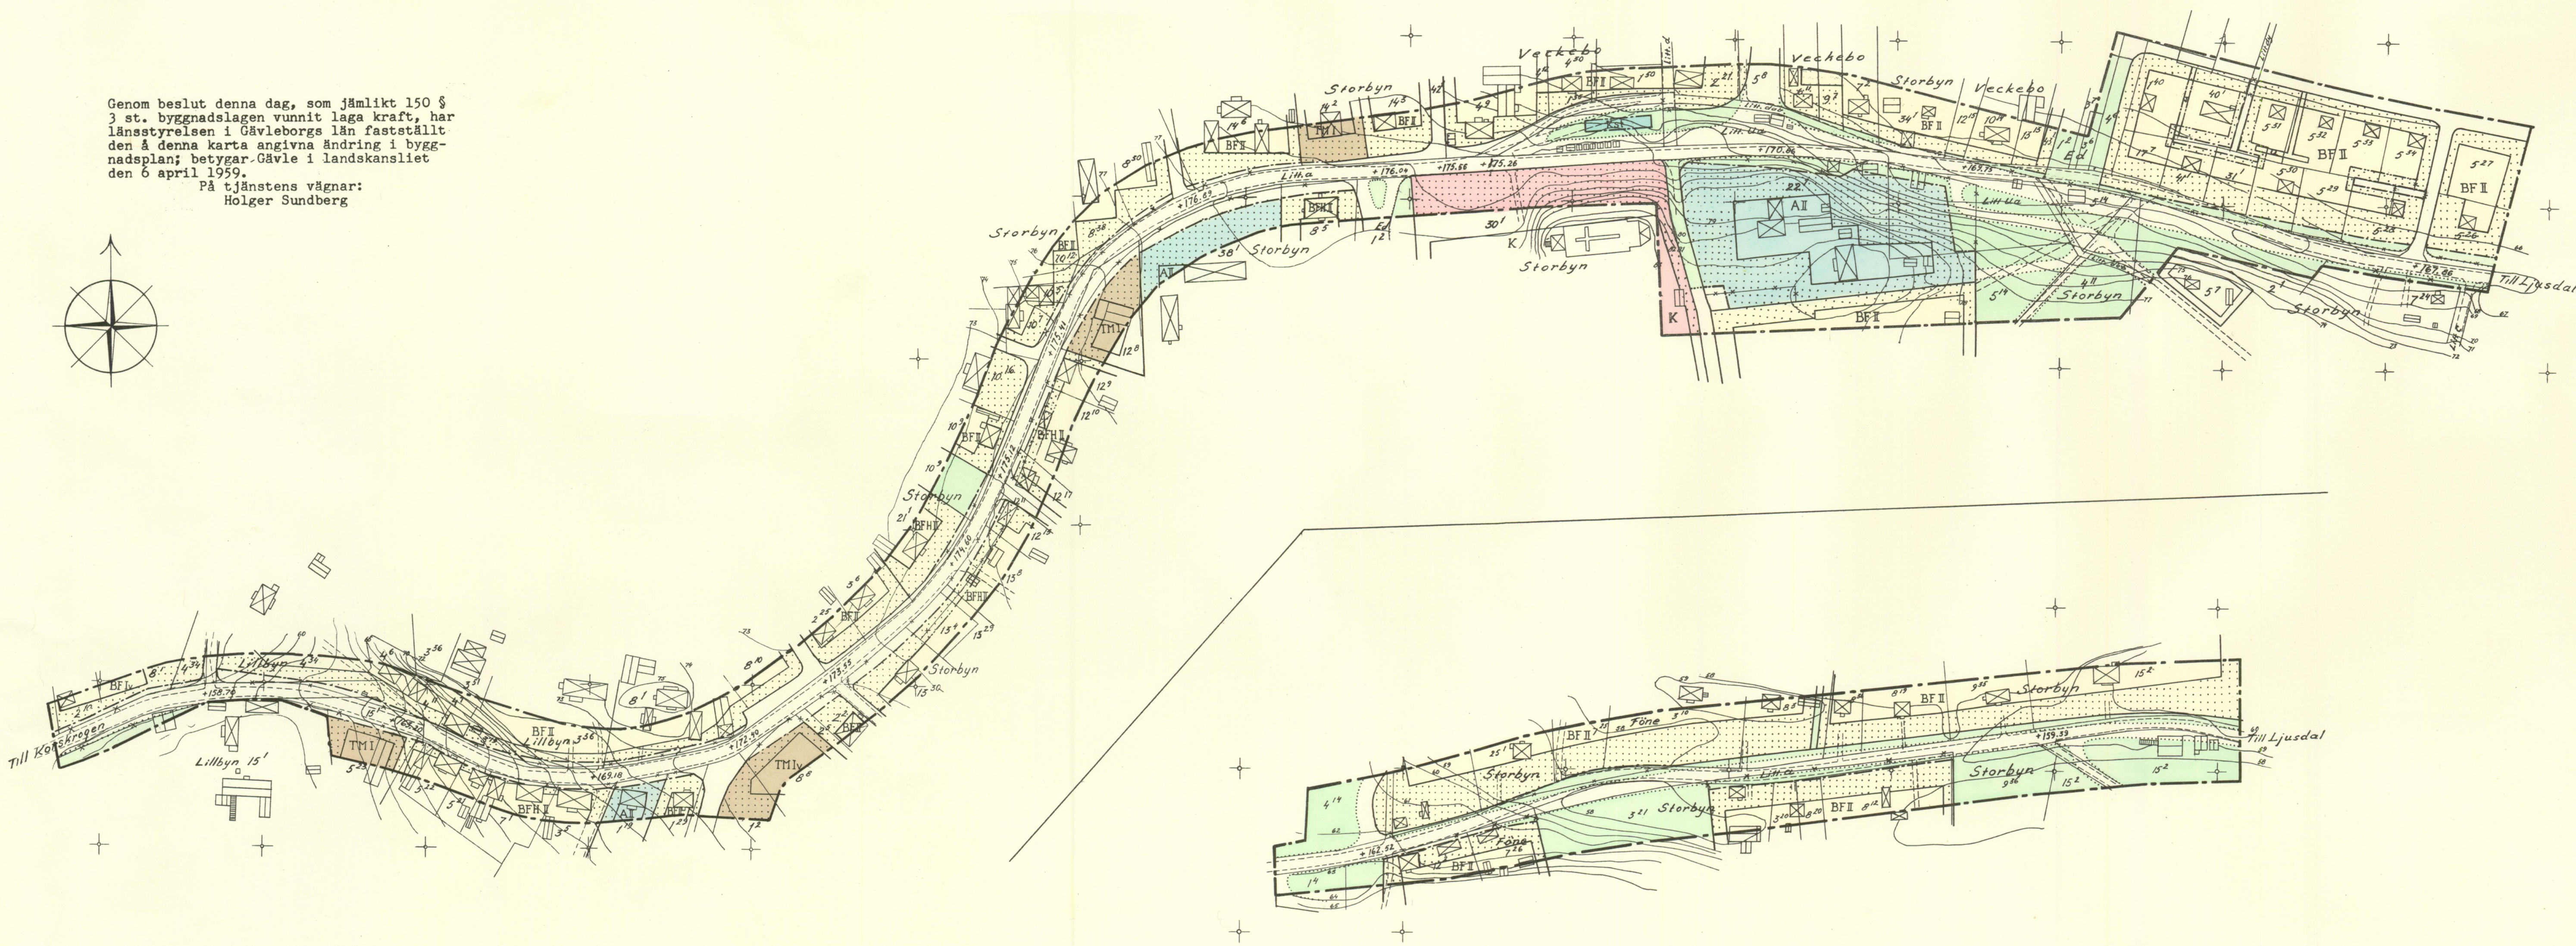


FÖRSLAG TILL ÄNDRING
SAMT UTVIDGNING AV BYGGNADSPLENEN
FÖR OMRÅDEN OMFATTANDE VÄG NR 312 M.M.
I FÄRILA KYRKBY, FÄRILA KN., GÄVLEBORGS LÄN.

Genom beslut denna dag, som jämlikt 150 §
3 st. byggnadslagen vunnit laga kraft, har
länsstyrelsen i Gävleborgs län fastställt
den å denna karta angivna ändring i bygg-
nadsplan; betygar Gävle i landskansliet
den 6 april 1959.
På tjänstens vägnar:
Holger Sundberg

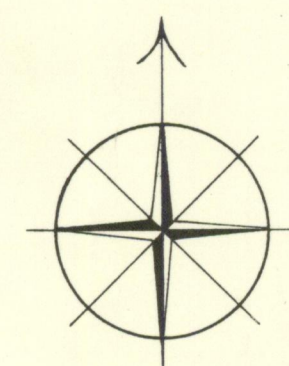

BETECKNINGAR:

- | | |
|--------------------------|--|
| GRUNDKARTAN. | BYGGNADSPLENEN. |
| FASTIGHETSGRÄNS | GRÄNS FÖR ÄNDRINGSOMRÅDE |
| HUVUDBYGGNAD RESP. UTHUS | GÄLLANDE OMRÅDES- OCH BESTÄMMELSEGRÄNS |
| NIVÅKURVOR I METER ÖVER | " " " " " " |
| SAMHÄLLET'S NOLLPLAN | AVSEDD ATT UTGÅ |
| FASTIGHETS BETECKNING | OMRÅDESGRÄNS |
| VÄG | BESTÄMMELSEGRÄNS |
| RUTNÄTSPUNKT | GRÄNSLINJER EJ AVSEDDA ATT FASTSTÄLLAS |
| | VÄG ELLER PARKMARK |
| | OMRÅDE FÖR ALLMÄNT ÄNDAMÅL |
| | " " " " " " BOSTADSÄNDAMÅL, FRISTÄENDE HUS |
| | " " " " " " BOSTADS- OCH HANDELSÄNDAMÅL |
| | " " " " " " BUSSTATION EL., DVL. |
| | " " " " " " BEGRAVNINGÄNDAMÅL |
| | " " " " " " KYRKSTALLAR |
| | MARK SOM ICKE FÅR BEBYGGAS |
| | VÄNINGSANTAL |
| | " " " " " " JÄMTE VINDSVÄNING |
| | MARK TILLGÄNGLIG FÖR UNDERJORDISKA LEDNINGAR |
| | VÄGHÖJD |

UPPRÄTTAT AV GÄVLEBORGSKOMMUNENS
ARKITEKT- OCH BYGGNADSKONT. I AUG. 1958.
Kopians likhet med original betygas.
Stockholm den 14 aug. 1959
STATENS REPRODUKTIONSBOKFÖRLAG
G. Lundberg
Handwritten signature: Hans Erik Ahlberg