


Bygg- och miljöförvaltningen  
Geodataavdelningen

NYBYGGNADSKARTA

FASTIGHET  
TORPA 4:21  
ADRESS  
Gällingevägen 397

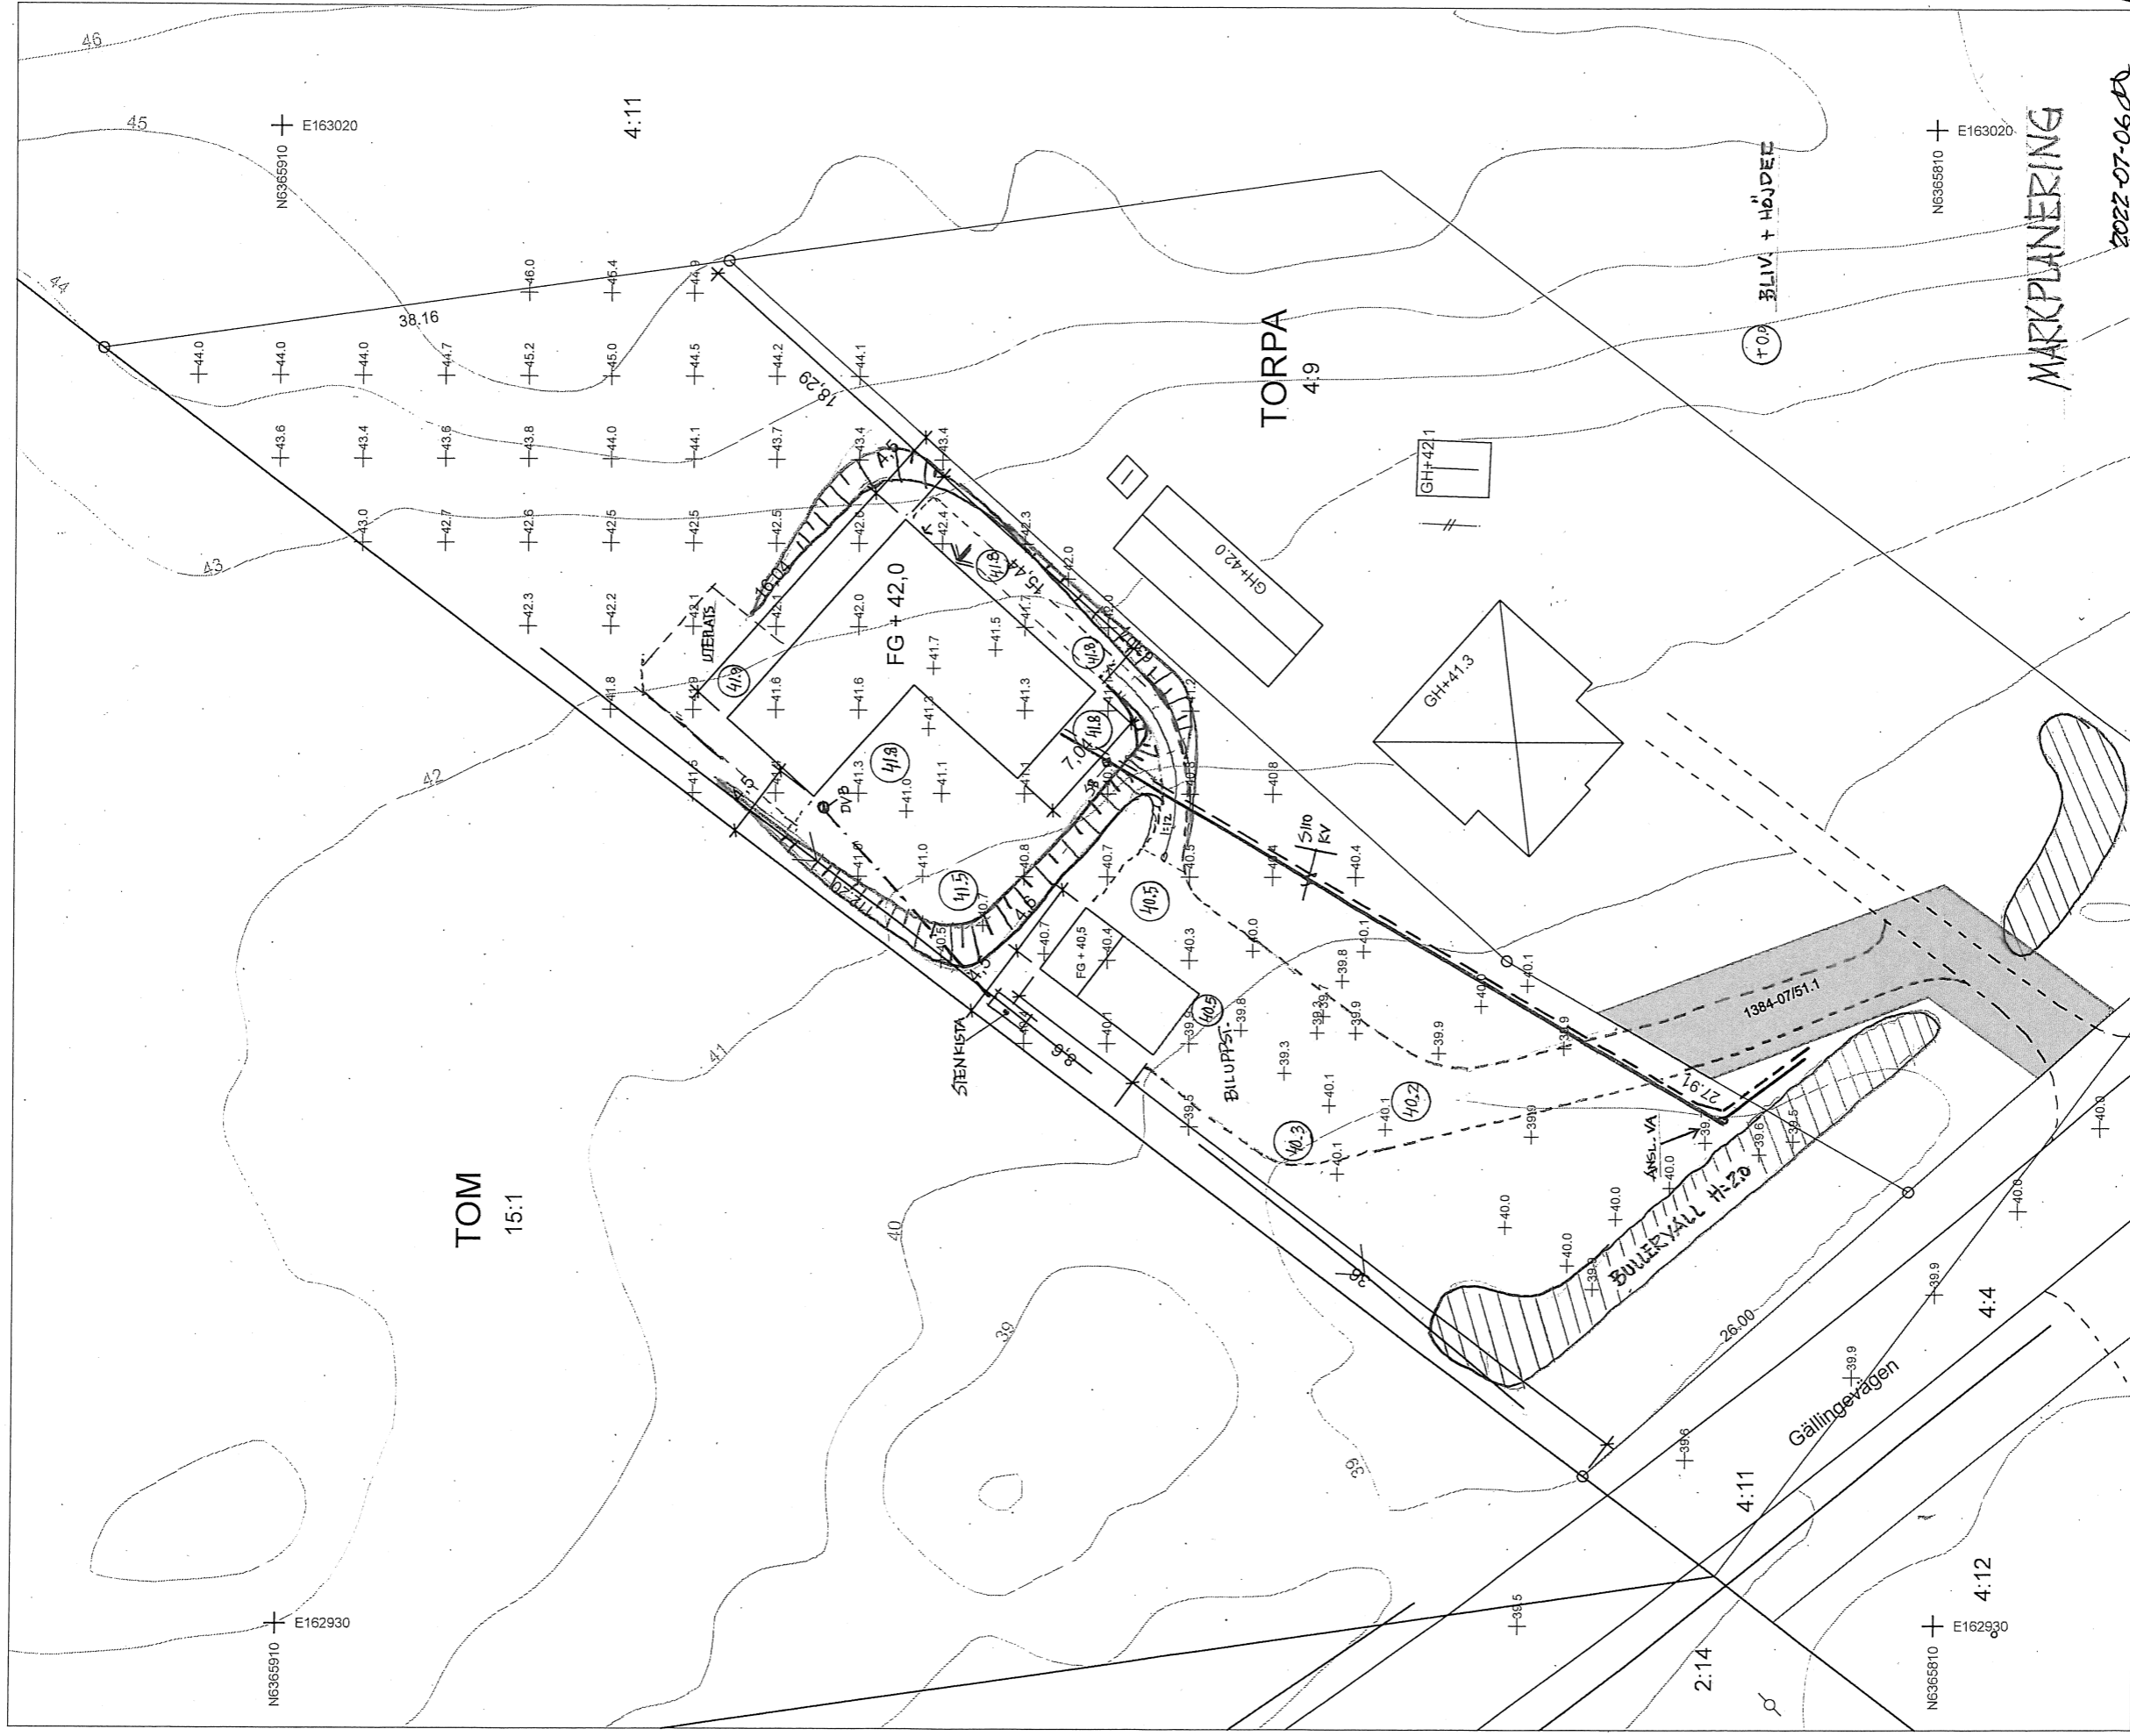

DETALJPLAN  
Utomplan

FASTSTÄLLD

Upprättad 2022-07-01 av:

~~Detaljbeteckning~~ och teckenförklaring enligt bifogat dokument.

Rättigheter kan vara ofullständigt redovisat.

Kartan innehåller detaljer med varierende noggrannhet.

Patric Stenberg, Mättingsingenjör

PLANSYSTEM  
SWEREF 99 12 00

HÖJDSYSTEM  
RH 2000

DIARIENUMMER  
N333/22

REVIDERAD

RITAD AV  
IP

SKALA  
1:400