


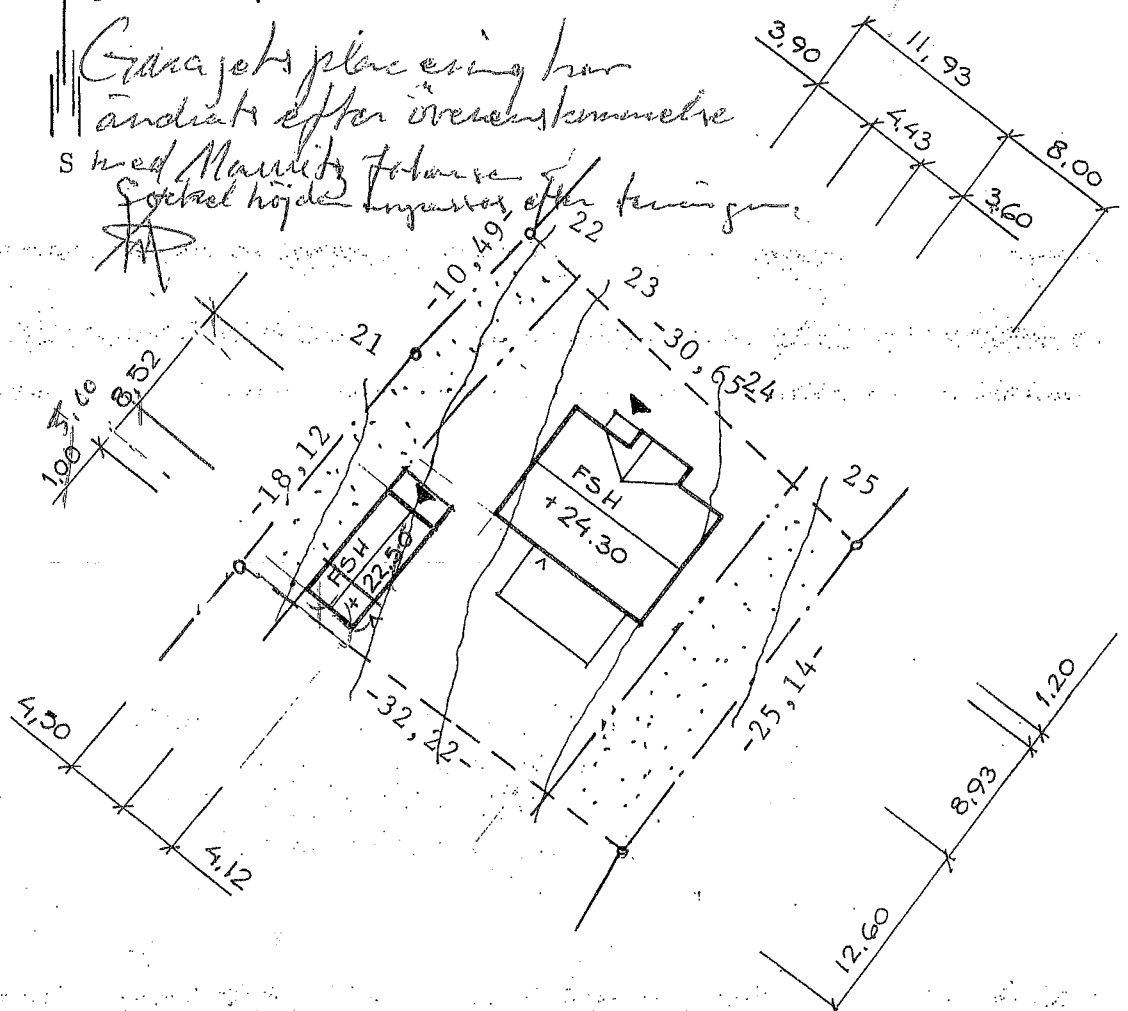

2000-07-05

Garajets placering har ändrats efter överenskommelse med Mauritz Johansen. Förhöj höjden ingången efter terräng.



2000-07-07 228

STRÖMSTADS KOMMUN
2000-05-21
MN/2000-06/5

REG	ANT	REGISTRERINGEN AVSER	SIGN	DATUM
-----	-----	----------------------	------	-------

Värsås Villan

Box 301, 533 02 LUNDSBRUNN, Telefon 0511-571 70.

KUNGBÄCK 1:139
STRÖMSTADS KOMMUN
MAURITZ JOHANSEN
SITUATIONSPLAN

SKALA 1:500

RITAD KONSTRUERAD AV GRANSKAD AV AL	ARBETSNUMMER 01034	KOD TYP POS	RITNINGNUMMER A 01034 -01	REV
DATUM 2000-05-23				