



Nybyggnadskarta - typ C
OXHALSÖ 2:170

Reviderad 2021-11-02 MK
Dnr: BoM 2021-004279

NORRTÄLJE
KOMMUN

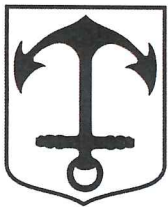

Kartans giltighetstid är två år

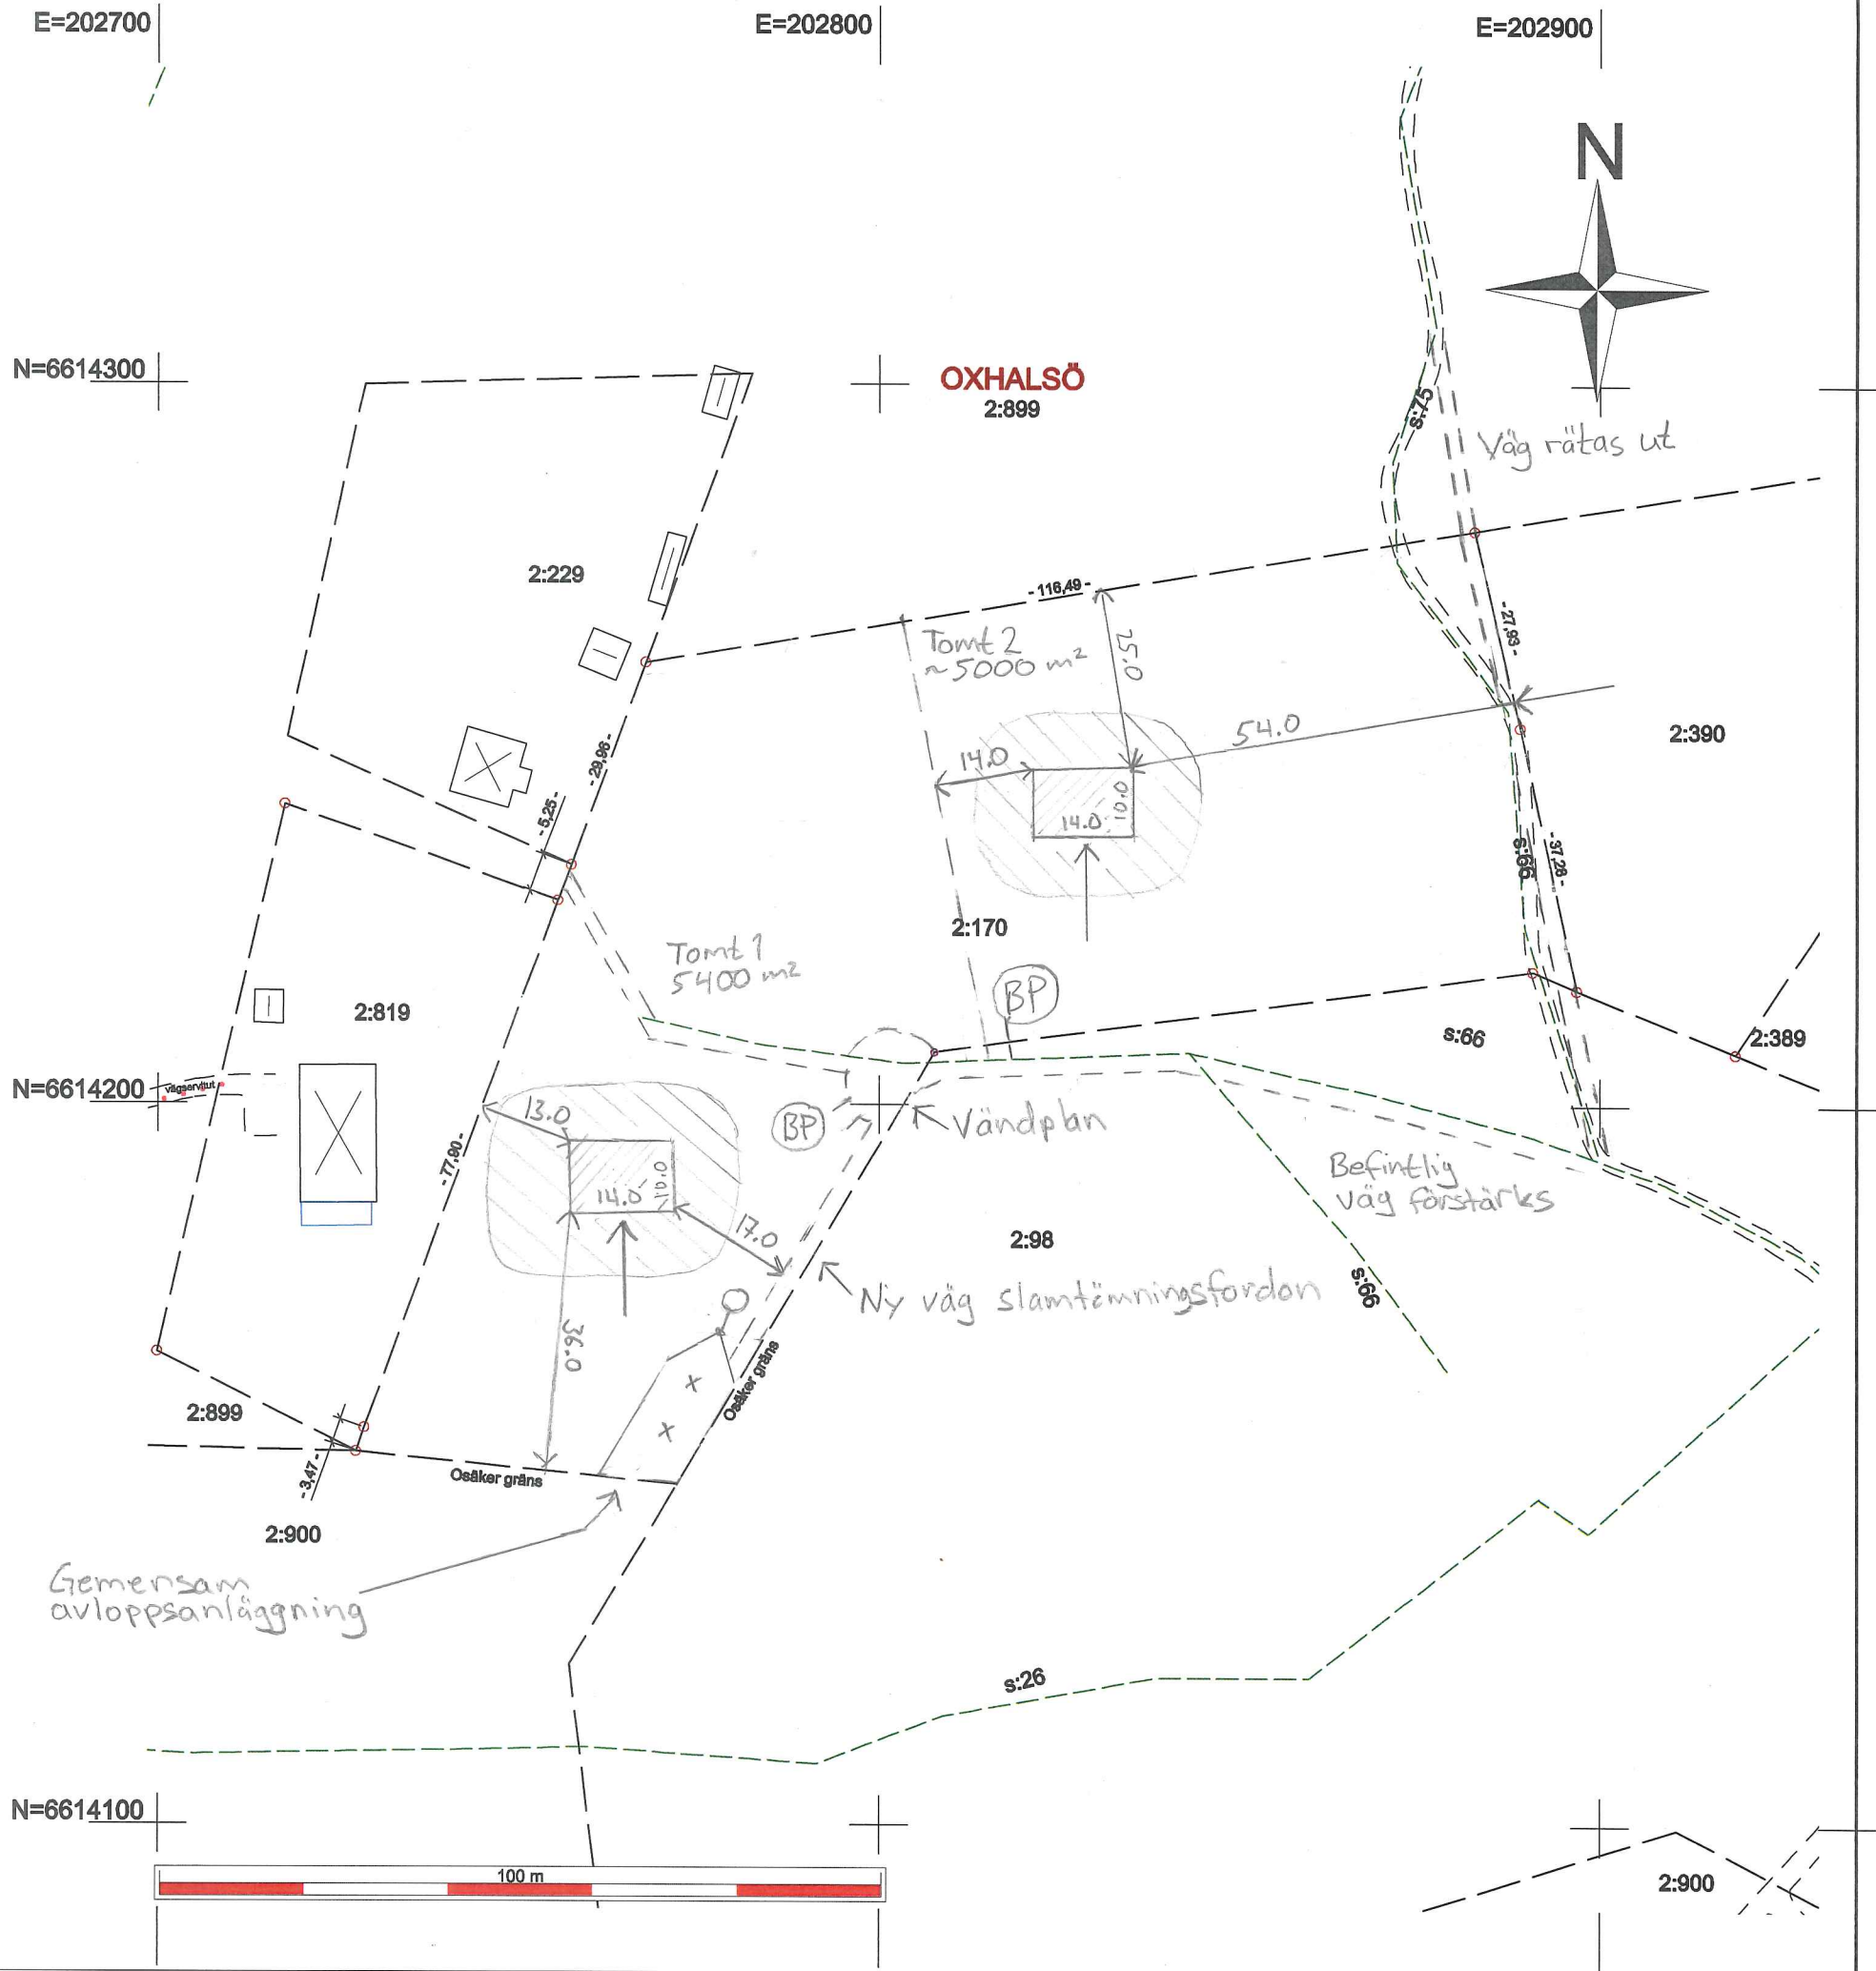

Byggnader redovisas med takkant

SKALA:
1:1000 / A3

Teckenförklaring

- TÄLJE** Traktnamn
3:9 Fastighetsbeteckning
- Fastighetsgräns
 - Samfälliga vägar, diken
 - Enbostadshus (fasad/tak)
 - Uthus
 - Väg
 - Prickmark enligt gällande detaljplan

(BP) = Bil Parkering
[m]

Ritningsdatum: 2021-10-25
Namn: Zacharias Ahlvik
Mätningssingenjör

Koordinatsystem:
i plan: SWEREF 99 18 00
i höjd: RH 2000