


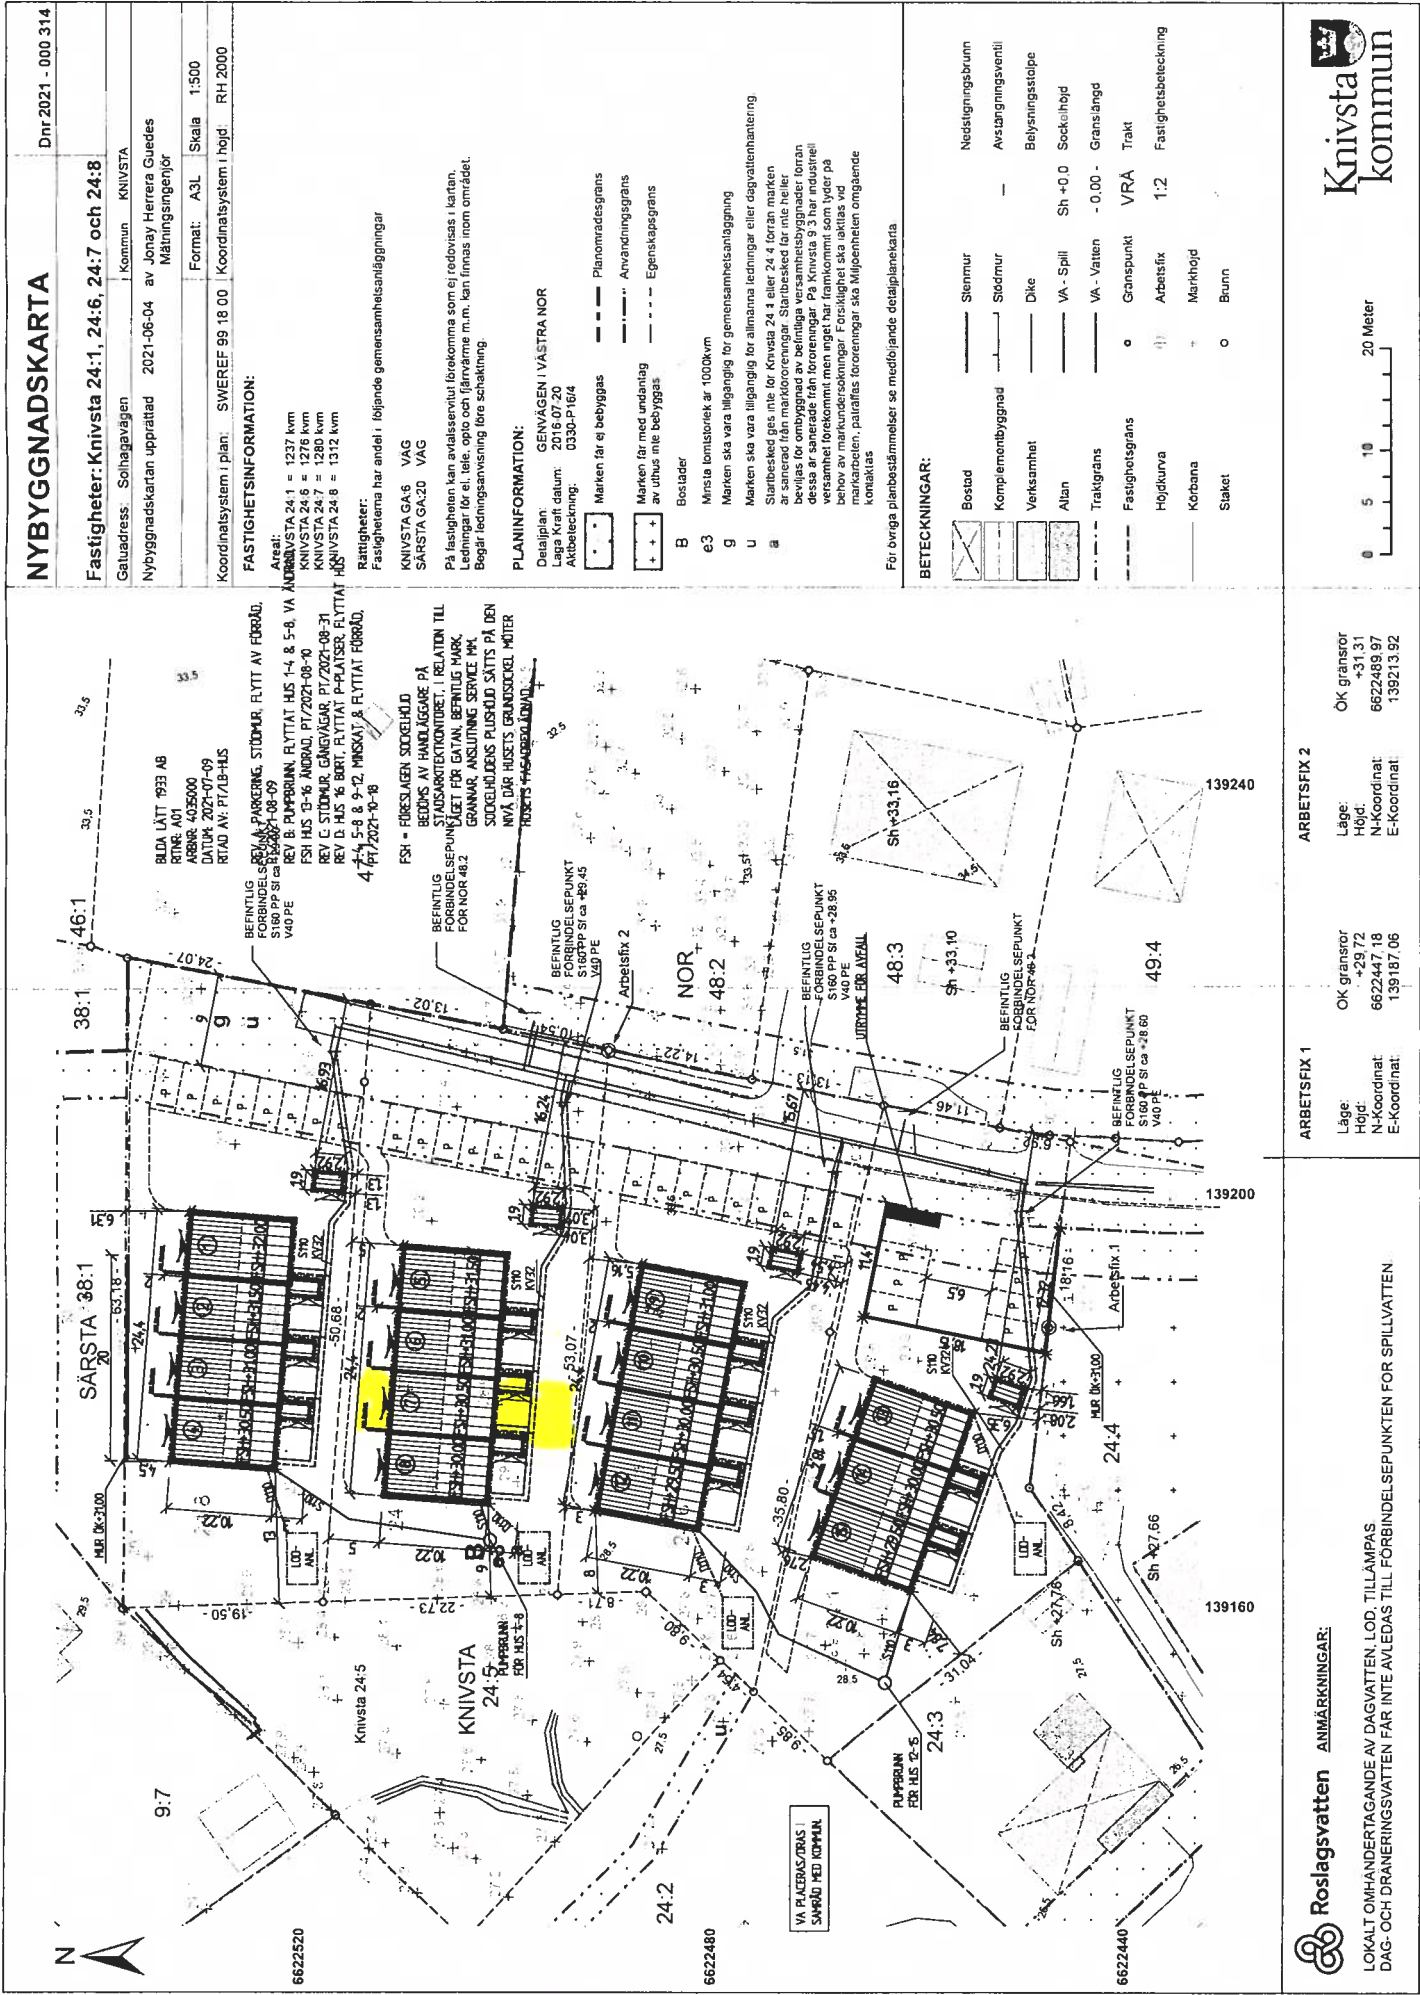

ARBETSFIX 1	ARBETSFIX 2
Läge: OK gränser	Läge: OK gränser
Höjd: +29.72	Höjd: +31.31
N-Koordinat: 6622447.18	N-Koordinat: 6622469.97
E-Koordinat: 139187.06	E-Koordinat: 139213.92