

90 -11- 01

Nr 12189 int

Detta avtal har upprättats i två exemplar av vilka upplåtaren och servitutshavaren tagit var sitt.

Mellan [redacted] nedan kallad servitutshavaren, såsom ägare till Torsby Nedre Värnäs 1:36 ( härskande ) och [redacted] nedan kallad upplåtaren, såsom ägare till Torsby Nedre Värnäs 1:81 ( tjänande ) har träffats följande

S E R V I T U T S A V T A L

Per-Olof Persson

Värnäs Nedre 1:36

1

Ägaren till Torsby Nedre Värnäs 1:81 upplåter till Torsby Nedre Värnäs 1:36 att för all framtid å den tjänande fastigheten bibehålla vattenledning med tillhörande anordningar, samt anslutningar till befintlig vattentäkt.

Gullan Åslund

2

Per Lundberg

Margareta Ekström

Ersättning för upplåtaren skall ej utgå.

3

Servitutshavaren äger rätt till tillträde å den tjänande fastigheten för tillsyn, underhåll och utbyte av servitutsobjekten. Det åligger härvid servitutshavaren att sedan arbete avslutats i görligaste mån återställa marken i förut befintligt skick och att tillse att arbetet vid varje tillfälle utföres så att minsta möjliga intrång förorsakas å den tjänande fastigheten.

4

Servitutshavaren äger rätt att inskriva detta avtal i den tjänande fastigheten.

Detta avtal har upprättats i två exemplar av vilka upplåtaren och servitutshavaren tagit var sitt.


Värnäs

den

29/10

1990

Värnäs Nedre 1:36

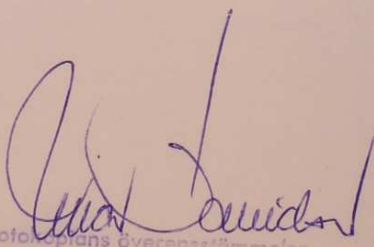  
Fotokopians överensstämmelse  
med originalet intygas:

i Norra Ny socken av Värmlands län.

Lägenheten, benämnd \_\_\_\_\_ och upplåten genom avhandling av den 14 Maj 1925, är å kartan utmärkt med litt. b och innehåller i areal 1,25 hektar, därav 1,25 hektar inrösningsjord.

Stamfastigheten har genom avsöndring, som blivit fastställd den 4/1 1917, erhållit en areal av 10,1470 hektar.


Fikshärad den 8 maj 1925.

Karlström  
Distriktslantmätare.

Stamfastighetens R. Nr 131

Lägenhetens " " 136

90-11-02  
12199

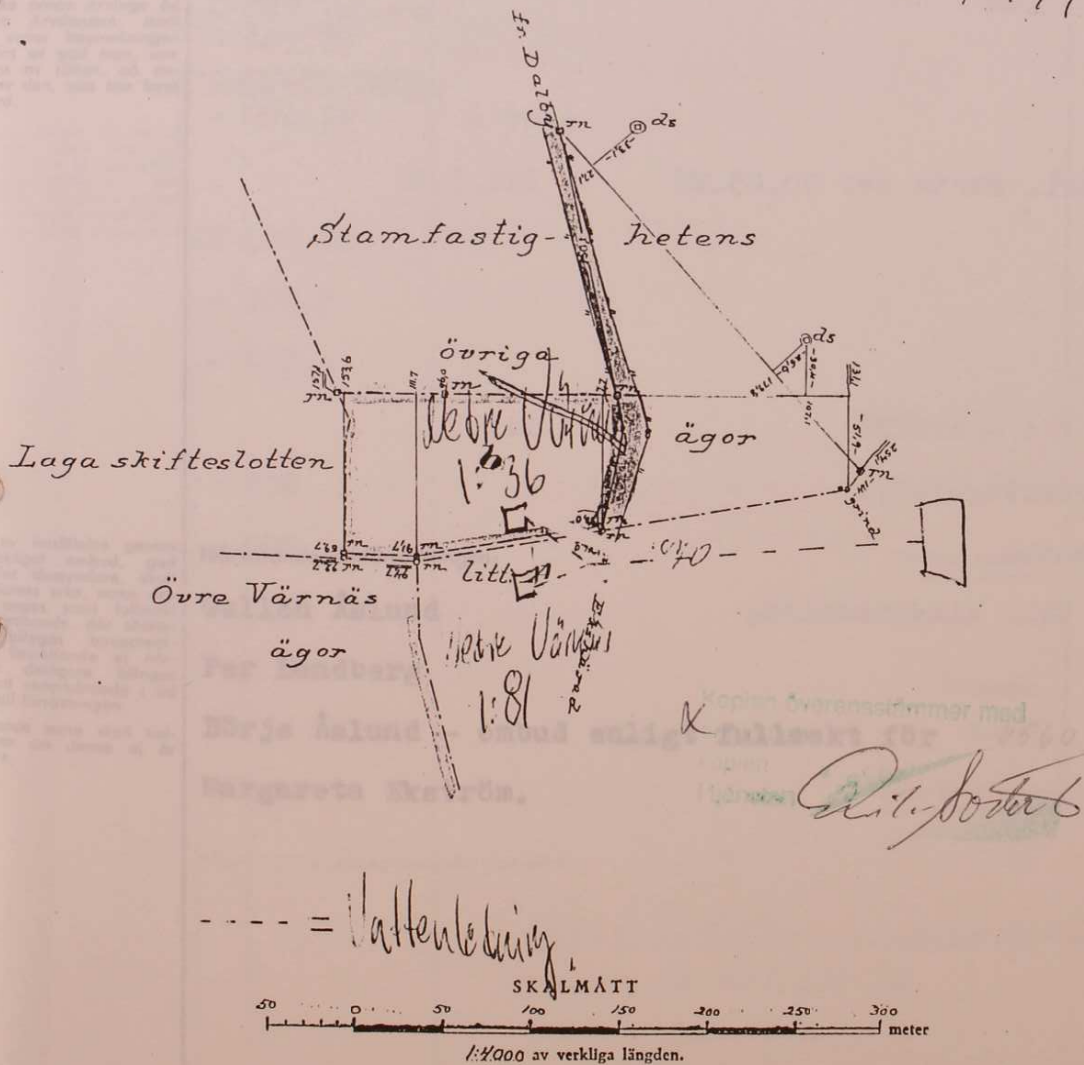

Lösen i avsöndring	12,00
utskötselning senaste år	3,-
8 rosen ätstök i inänta	8,80
1 röspare	4,40
1 anallhorn	1,50
koppar, huse	7,00
gummlögga	1,75
60 an	3,00
	<u>11,75</u>
	39,45 kr