

7:43/69

KARTA över ett område av fastigheten  
STENSGÅRDS UTSKOG 1:214  
använd vid avstyckning.

|                                       |     |                           |       |
|---------------------------------------|-----|---------------------------|-------|
| Org. enhet                            | S 7 | Dnr                       | 59/68 |
| Upprättad år 1968-69 av               |     |                           |       |
| Kurt Simonsson<br>distriktslantmätare |     | Stig Eriksson<br>ingenjör |       |

|        |            |        |        |
|--------|------------|--------|--------|
| Socken | Lekvattnet | Kommun | Torsby |
| Län    | Värmland   | Skala  | 1:2000 |

Beskrivning

| Beteckning å kartan<br>ägoslag m m           | Areal hektar | R N:r   |
|----------------------------------------------|--------------|---------|
| Från Stensgårds utskog 1:214 av-<br>styckas: |              |         |
| A Skogsmark                                  | 0,1685       | = 1:217 |

Koordinatförteckning.  
System: akt 294/Lekvattnets sn.

| Punkt | Mark | X      | Y      |
|-------|------|--------|--------|
| 1     | ghs  | 200.00 | 200.00 |
| 2     | "    | 162.78 | 320.98 |
| 10    | grm  | 191.18 | 228.67 |
| 11    | "    | 300.69 | 293.09 |
| 12    | "    | 487.08 | 402.73 |
| 13    | rm   | 296.06 | 251.14 |
| 14    | "    | 331.49 | 249.06 |
| 15    | "    | 330.85 | 310.84 |


Servitut:  
Med det avstyckade området följer rätt  
att för utfart använda angränsande väg  
litt a över stamfastigheten.

FASTSTÄLLELSEBEVIS

Datum 22.8.1969  
Paragraf 419

Överlantmätaren i länet fastställer i dag  
denna förrättning.

W. Hertting

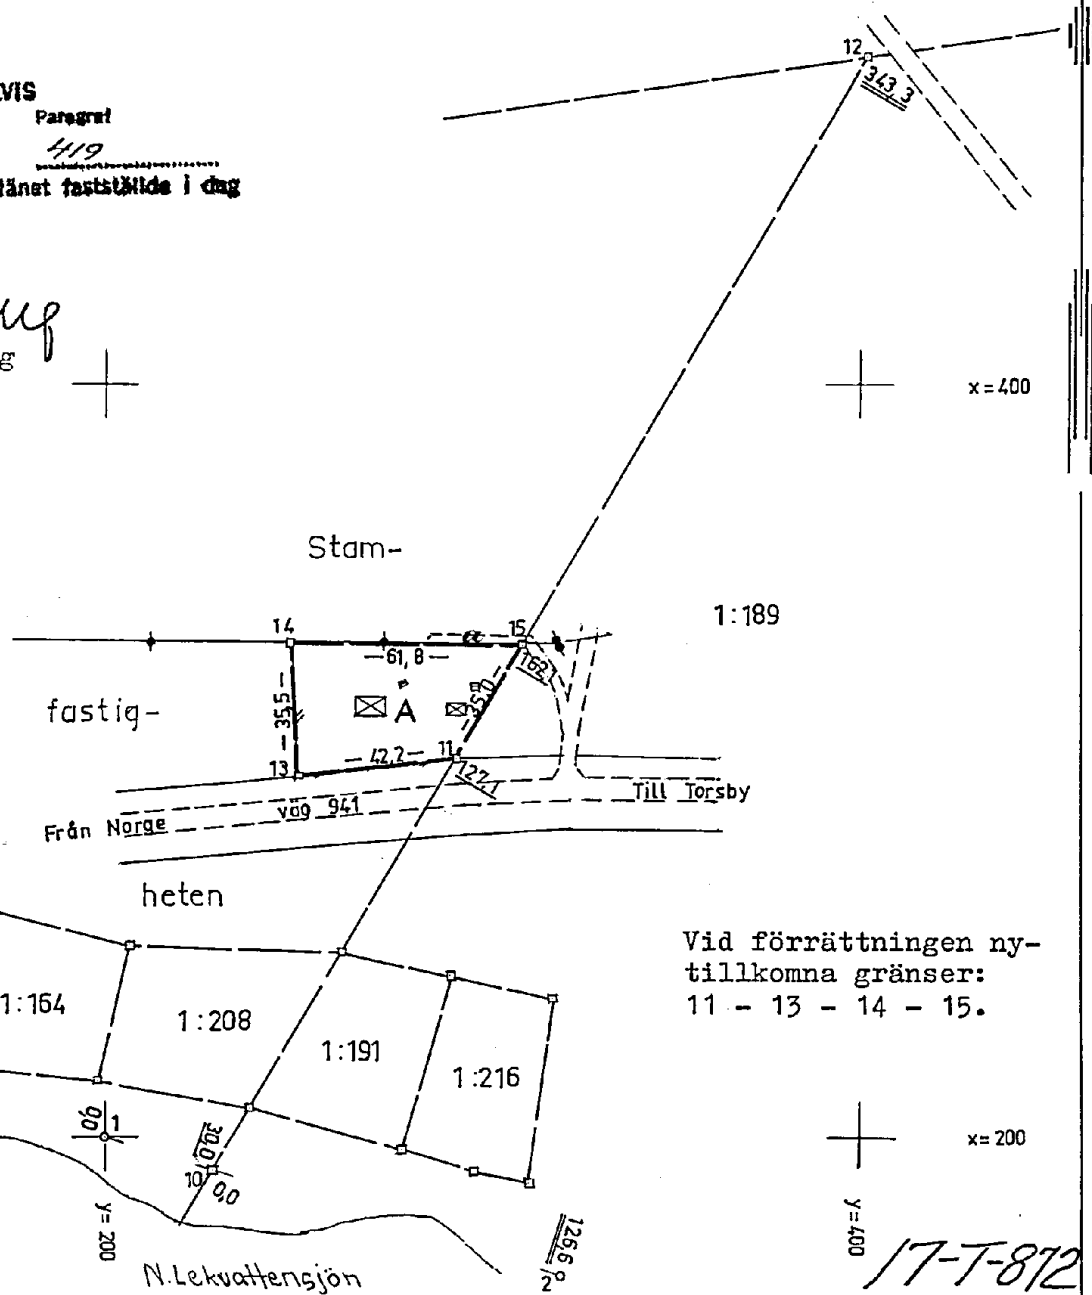

Lantmäteriet BI 0337, 20000, 67, SRA 75661

|             |          |         |         |           |           |           |         |
|-------------|----------|---------|---------|-----------|-----------|-----------|---------|
| Arkivnr m m | 120 5f-1 | Signum: | Mätning | Koord ber | Areal ber | Kartering | Ritning |
|             |          |         | 16      | DC        | DC        | 16        | 20      |